

**For matrikkeleining:**

Kommune: 4631 - ALVER
Gardsnummer: 213
Bruksnummer: 68

Utskriftsdato / klokkeslett: 05.05.2023 kl. 09:13
Produsert av: Liv Berit Ones
Attestert av: Alver kommune

Orientering om matrikelbrev

Matrikelbrevet er heimla i «Lov om eigedomsregistrering» (matrikellova) av 17. juni 2005. Etter definisjonen i matrikellova § 3 d) er matrikelbrevet ei attestert utskrift av matrikkelen som viser alle registrerte opplysningar om ei matrikkeleining ved oppgjeven dato.

Om heilskap og nøyaktigheit i matrikelbrevet

Matrikkelen vart etablert ved konvertering av data frå tidlegare register. Det kan variere kor gode slike data er med omsyn til heilskap og nøyaktigheit. I enkelte tilfelle kan grensepunkt og grenselinjer mangle heilt eller delvis, eller vere feil registrerte. Det kan også vere feil og manglar ved registrert bygnings- og adresseinformasjon. Heilskap og kartfestingsnøyaktigheit er oftast betre innanfor enn utanfor tettbygde strøk. Ver merksam på at oppgjeve areal for mange matrikkeleiningar og bygg er usikre.

For utfyllande informasjon: www.kartverket.no/matrikelbrev

Matrikkeleining

Matrikkeleiningstypa: Grunneigedom
Bruksnamn: 05.05.2023
Etableringsdato: 0
Skyld: Ja
Er tinglyst: Nei
Har festegrunnar: Nei
Er seksjonert: Nei

Det er ikkje registrert bygg på matrikkeleininga.

Arealrapport

Tekst: Areal Kommentar
Utrekna areal for 213 / 68: 1 057,2 m2

Eigarforhold

Tinglyste eigarforhold	Namn	Brukseinin	Adresse	Andel
Rolle	ASKELAND EVEN	MYKINGVEGEN 160		1 / 1
Heimelshavar	200178	5913 EIKANGERVÅG		

Oversikt over teigar

(EUREF89 UTM Sone 32)

Løpenr	Type	Hovudteig	Nord	Aust	Høgde	Areal	Merknader
1	Teig	Ja	6724981	301680		1 057,2 m2	

Forretningar der matrikkeleininga er involvert

Forretning	Forretningsdokumentdato	Tinglysing	Matrikkelføring
Forretningstypa	Kommunal saksreferanse	Status	Signatur
Årsak til feilretting	Nettadresse (URL)	Endra dato	Dato

Endre eigenskap	03.05.2023		onesliv 05.05.2023
Annan forretningstypa	23/2026		

Rolle	Matrikkeleining	Arealendring
Avgjevar	4631 - 213/68	0

Forretning
Forretningstype
Årsak til feilretting

Forretningsdokumentdato
Kommunal saksreferanse
Nettadresse (URL)
Annann referanse

Status
Tinglysning
Endra dato

Matrikkelføring
Signatur
Dato

Opprett ny grunneigedom ved frådeling
Oppmålingsforretning

03.05.2023
23/2026

Tinglyst

05.05.2023
05.05.2023


Rolle
Avgjevar
Mottakar
Berørt

Matrikkeleining
4631 - 213/55
4631 - 213/68
4631 - 213/4

Arealending
-1 057,2
1 057,2
0


Landmålarnummer **Namn**

000322 LIV BERIT ONES

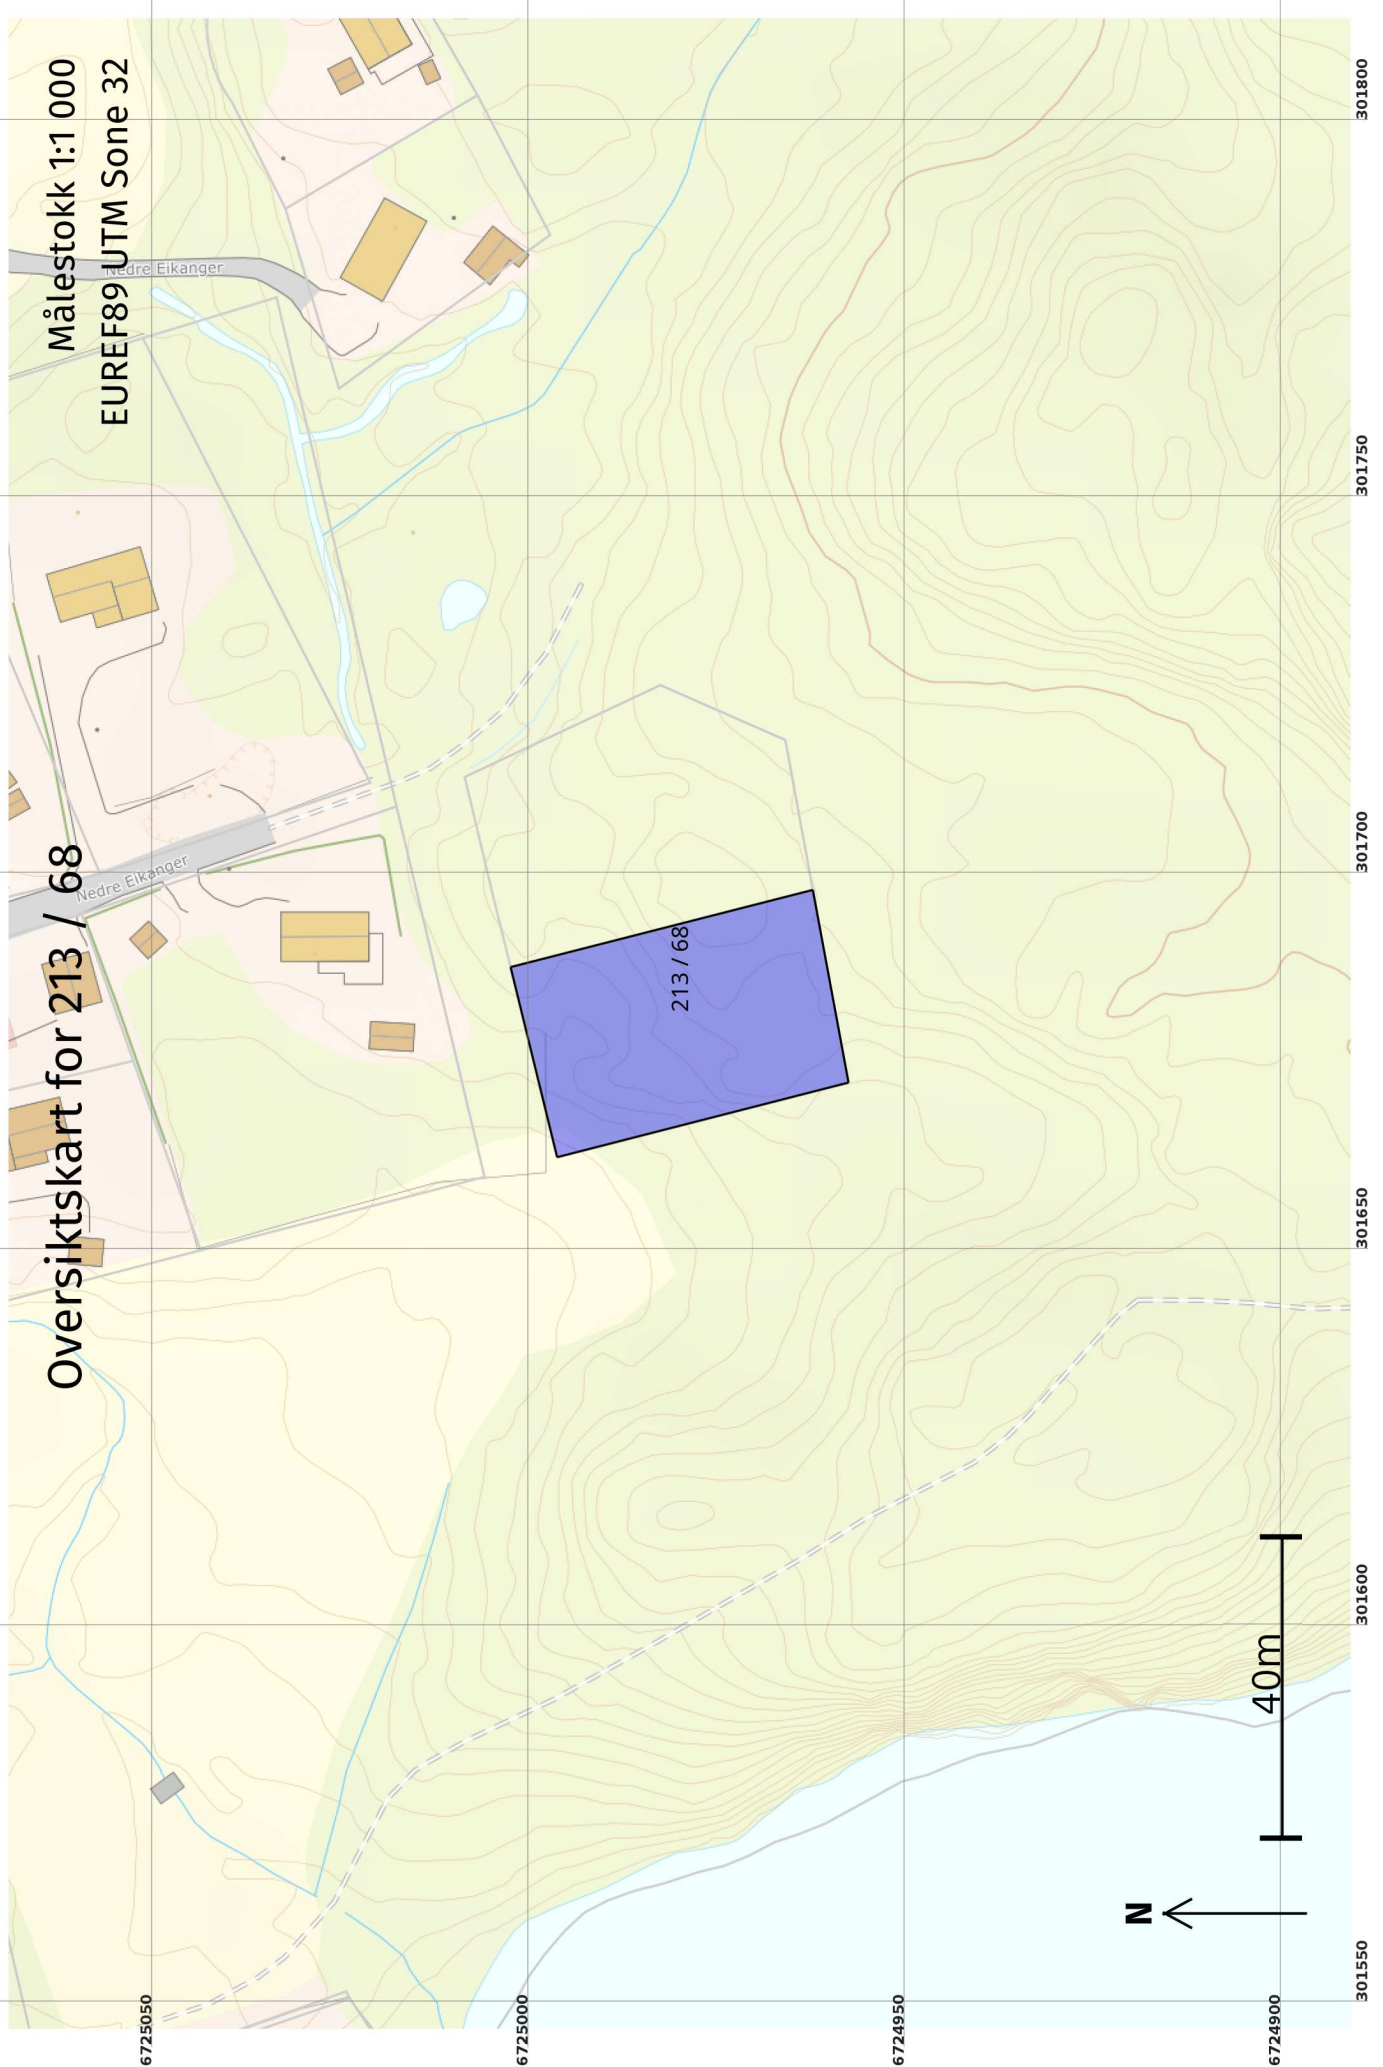

Målestokk 1:1 000
EUREF89 UTM Sone 32

Oversiktskart for 213 / 68

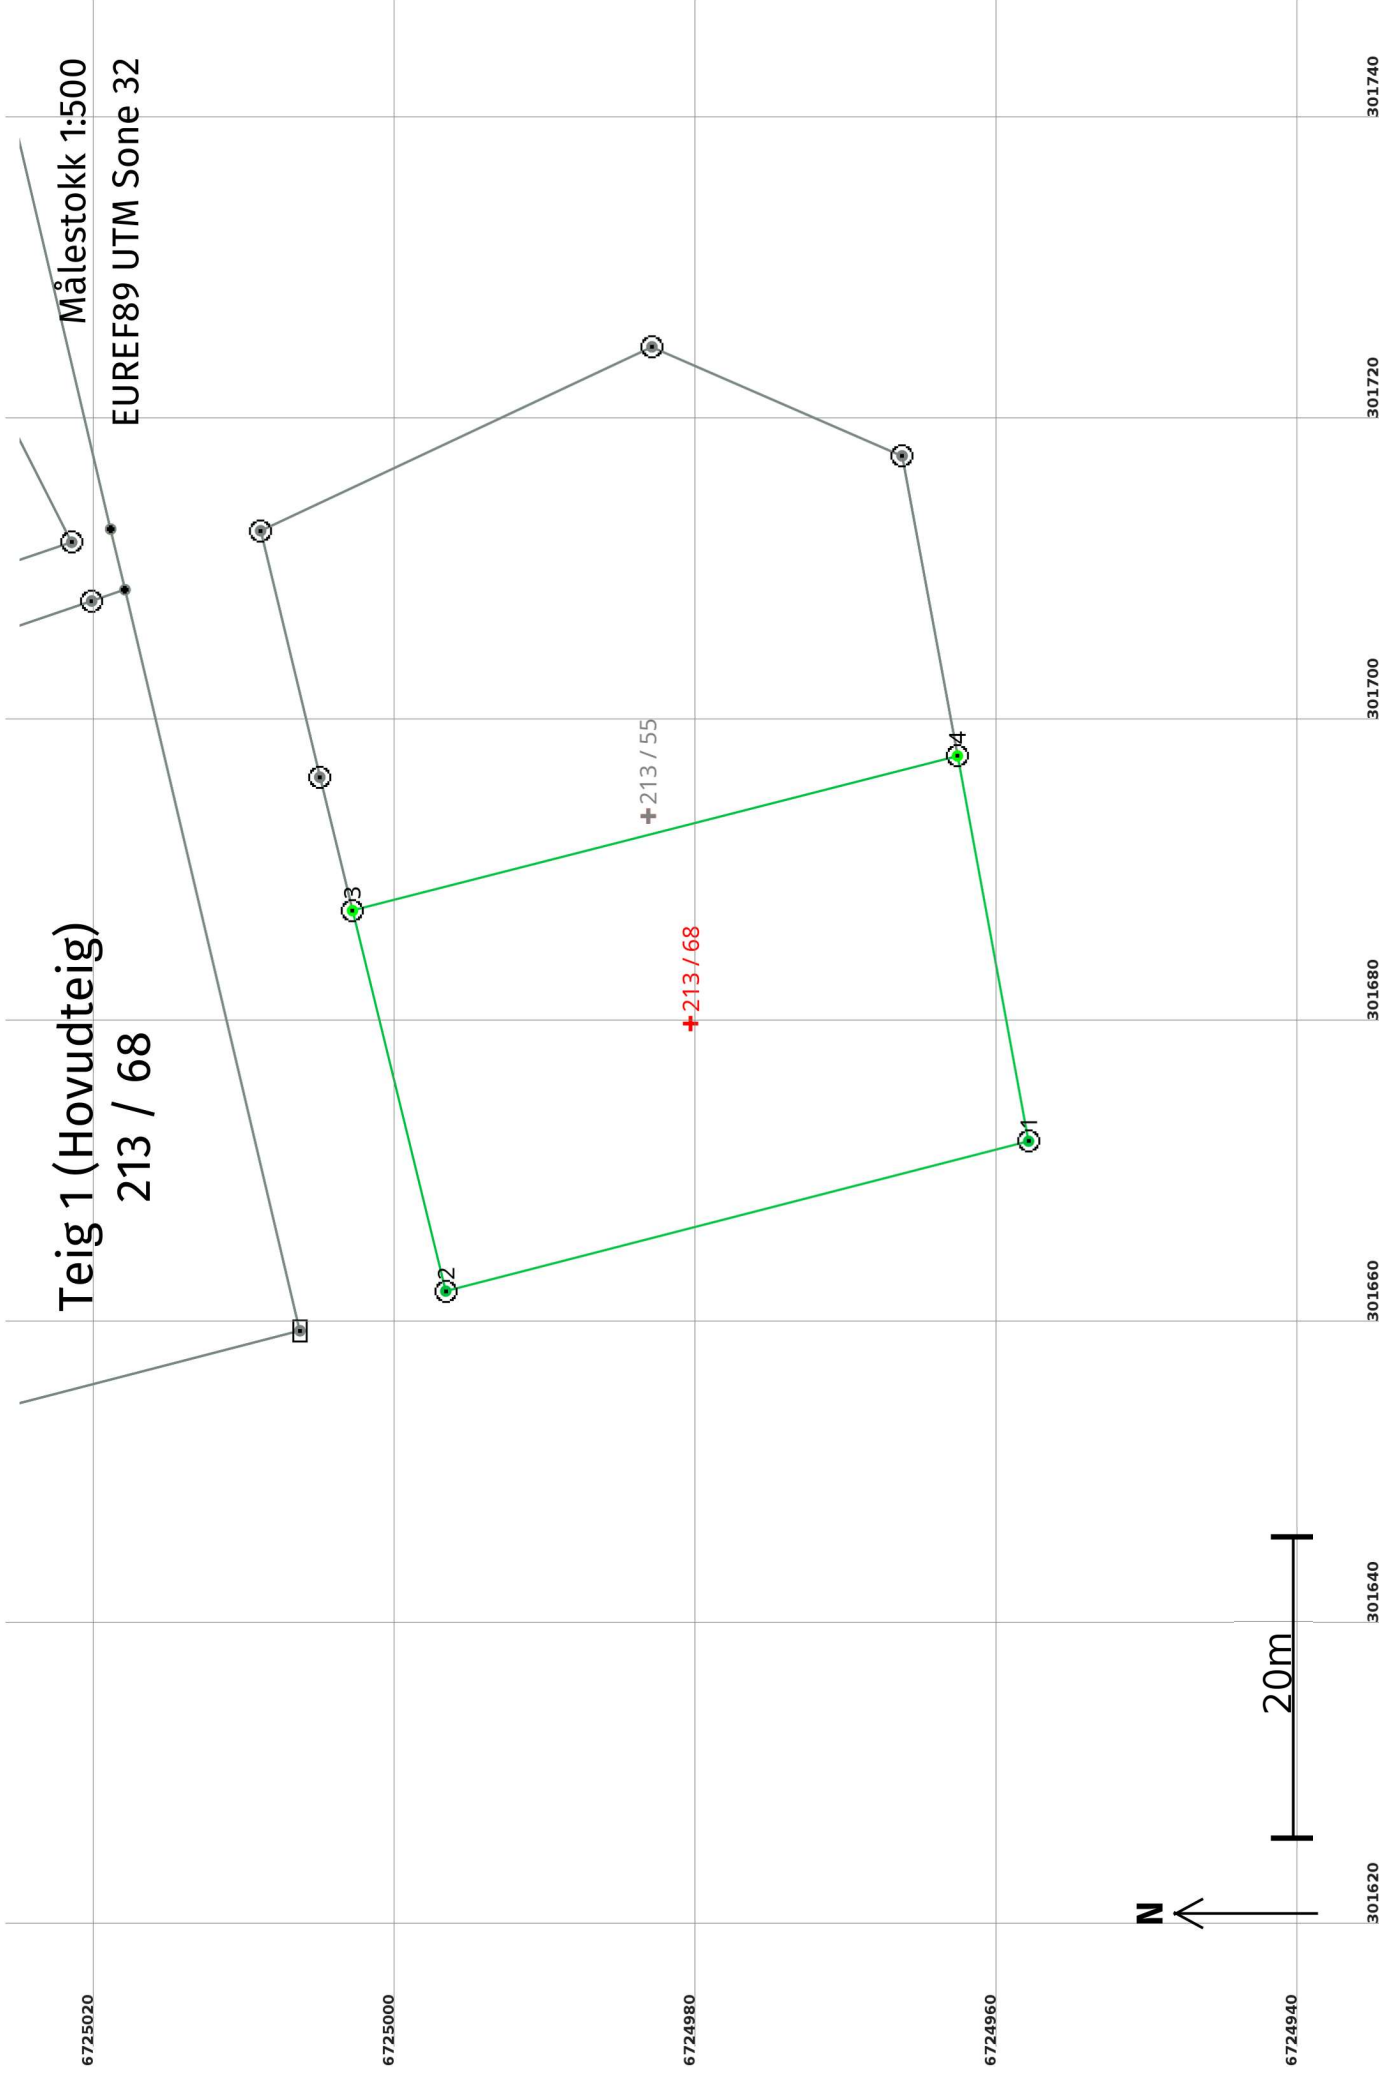

Areal og koordinatar

Areal: 1 057,2

Arealmerknad:

Representasjonspunkt: EUREF89 UTM Sone 32

Nord: 6724981

Aust: 301680

Grensepunkt / Grenselinje

Ytre avgrensing

Løpenr	Nord	Aust	Grensemerke nedsett i / Lengde (m)	Grensepunkttype / Linjeinformasjon	Målemetode	Nøyaktighet (SD i cm)	Radius
1	6724958,27	301671,91	Jordfast stein 39,96	Offentleg godkjent grensemerke	11 Terrengmålt: Totalstasjon	13	
2	6724996,97	301661,96	Jord 26,00	Offentleg godkjent grensemerke	11 Terrengmålt: Totalstasjon	14	
3	6725003,16	301687,21	Jord 41,46	Offentleg godkjent grensemerke	96 GNSS: Fasemåling (Real time kinematic)	10	
4	6724963,00	301697,48	Jord 26,00	Offentleg godkjent grensemerke	96 GNSS: Fasemåling (Real time kinematic)	14	