


D-6

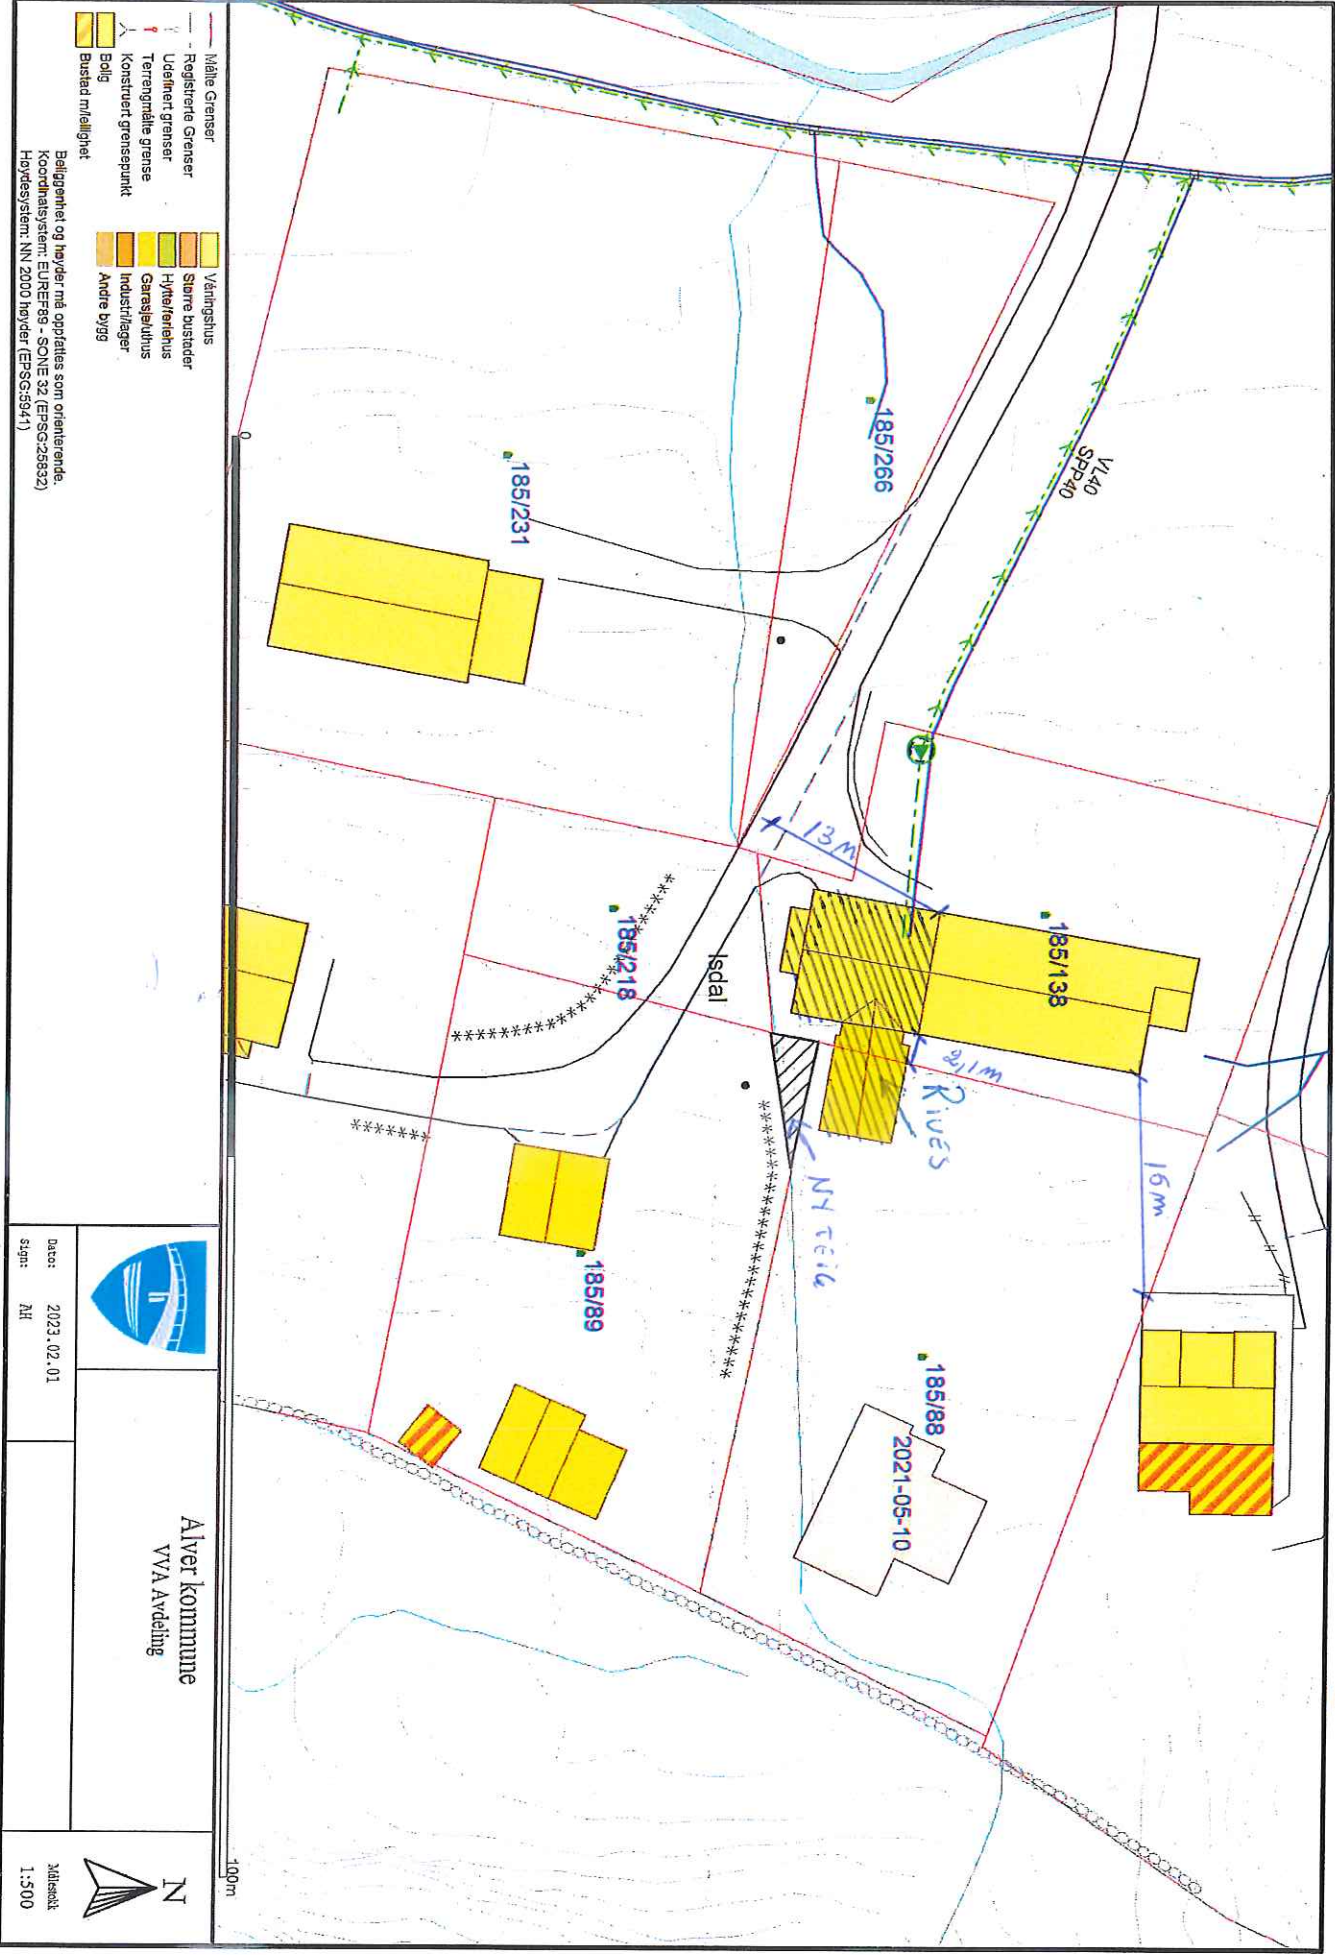

- Målte Grenser
- Registrerte Grenser
- Udefnert grense
- Terrengnåle grense
- Konstruert grensepunkt
- Bolig
- Bustad midlignet

- Våkingsthus
- Støve bustader
- Hytter/feriehuis
- Garasjehus
- Industrilager
- Andre bygg

Beliggenhet og høyder må opprullas som orientering.
Koordinatsystem: EUREFERG - SONE 32 (EPSG:25832)
Høydesystem: NN 2000 høyder (EPSG:5941)



Alver kommune
VVA Avdeling

Dato: 2023.02.01
Sjått: RH



Målestokk
1:500

100m