


D-6

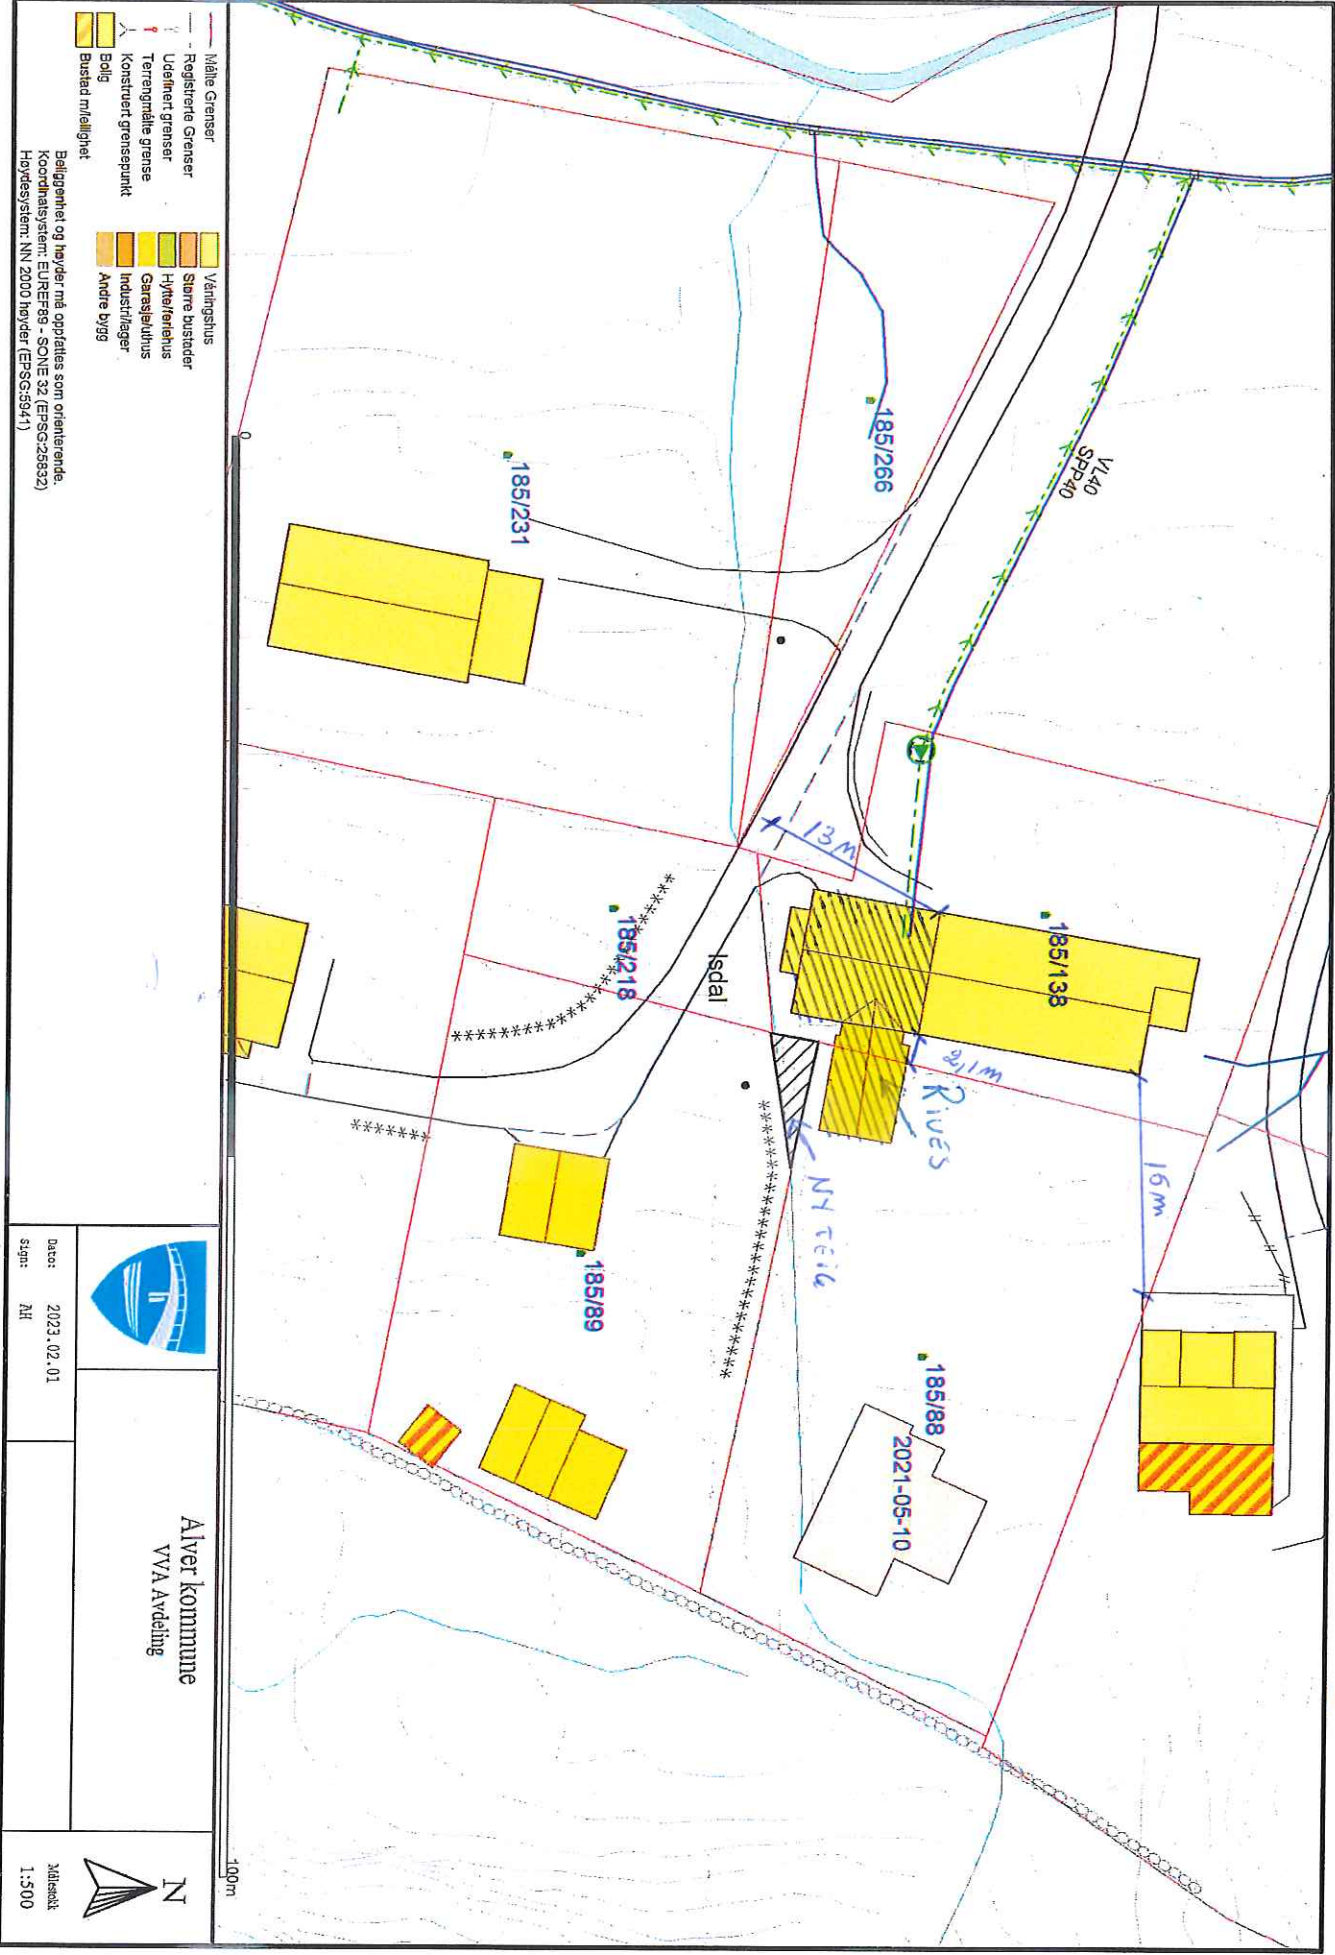

- Målte Grenser
- Registrerte Grenser
- Udefnert grense
- Terrengnåle grense
- Konstruert grensepunkt
- Bolig
- Bustad midlignhet

- Våningshus
- Støre bustader
- Hytter/feriehuis
- Garasje/hus
- Industri/lager
- Andre bygg

Beliggenhet og høyder må opprulleres som orientering.
Koordinatsystem: EUREFERG - SONE 32 (EPSG:25832)
Høydesystem: NN 2000 høyder (EPSG:5941)



Dato: 2023.02.01
Sjått: RH

Alver kommune
VVA Avdeling



Målestokk
1:500