E1

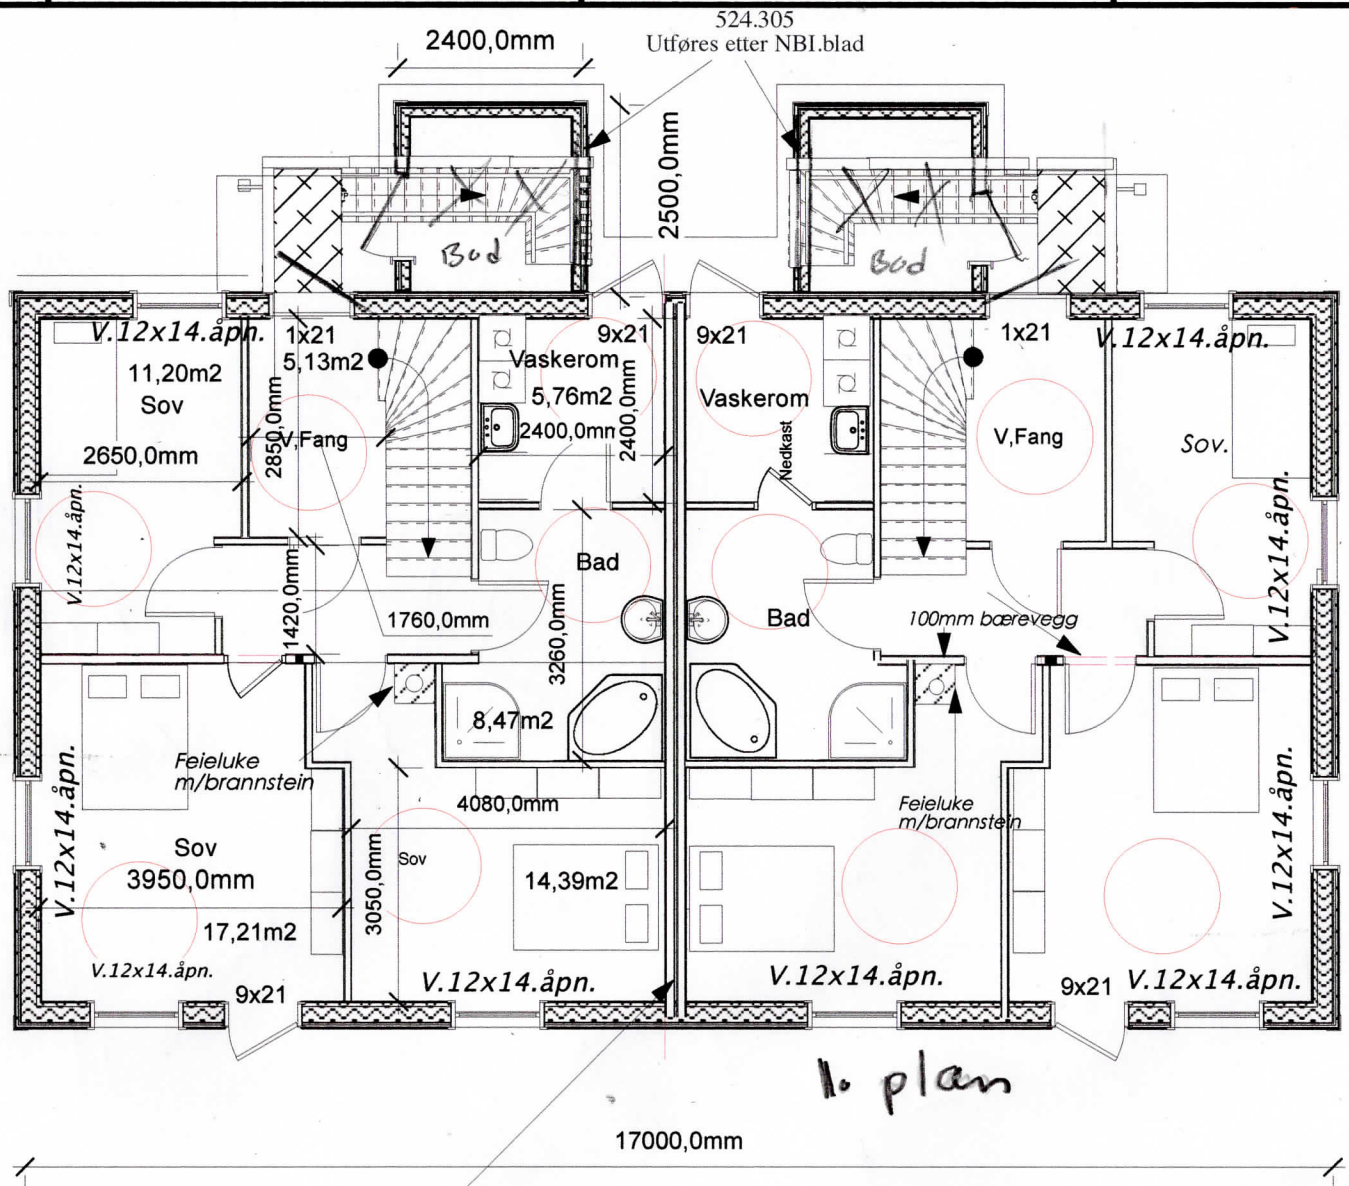

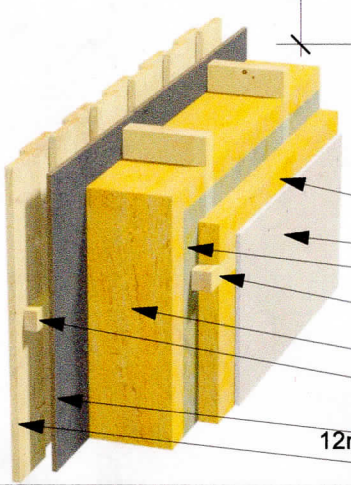

50mm proff glava
Difusjonssperre
50x50 utforing
200mm Glava proff iselasjon
36x48mm utforing
12mm Asfaltpl.+ Vempro vindsperre
19mm kledning

Innv.dører
9x21

Alle vinduer
U.Verdi 0,8

Tegn.Byggm.Steinar Thunold	Dat0.27.02.18	M.1:100

Tomansbolig for Meland bygg AS
På Mjukebakane i Meland Kommune
GNR,9 Bnr.28

TEGNING: 1.Plan.Inng.

Bolig 5-6

NR.002