
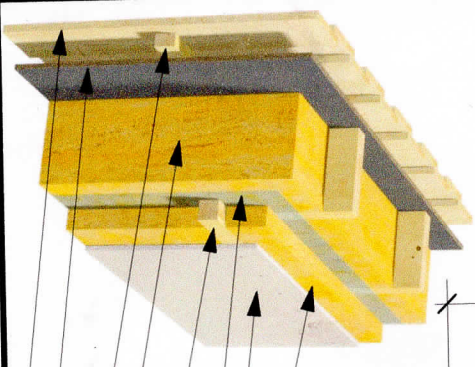


2. Plan

E2

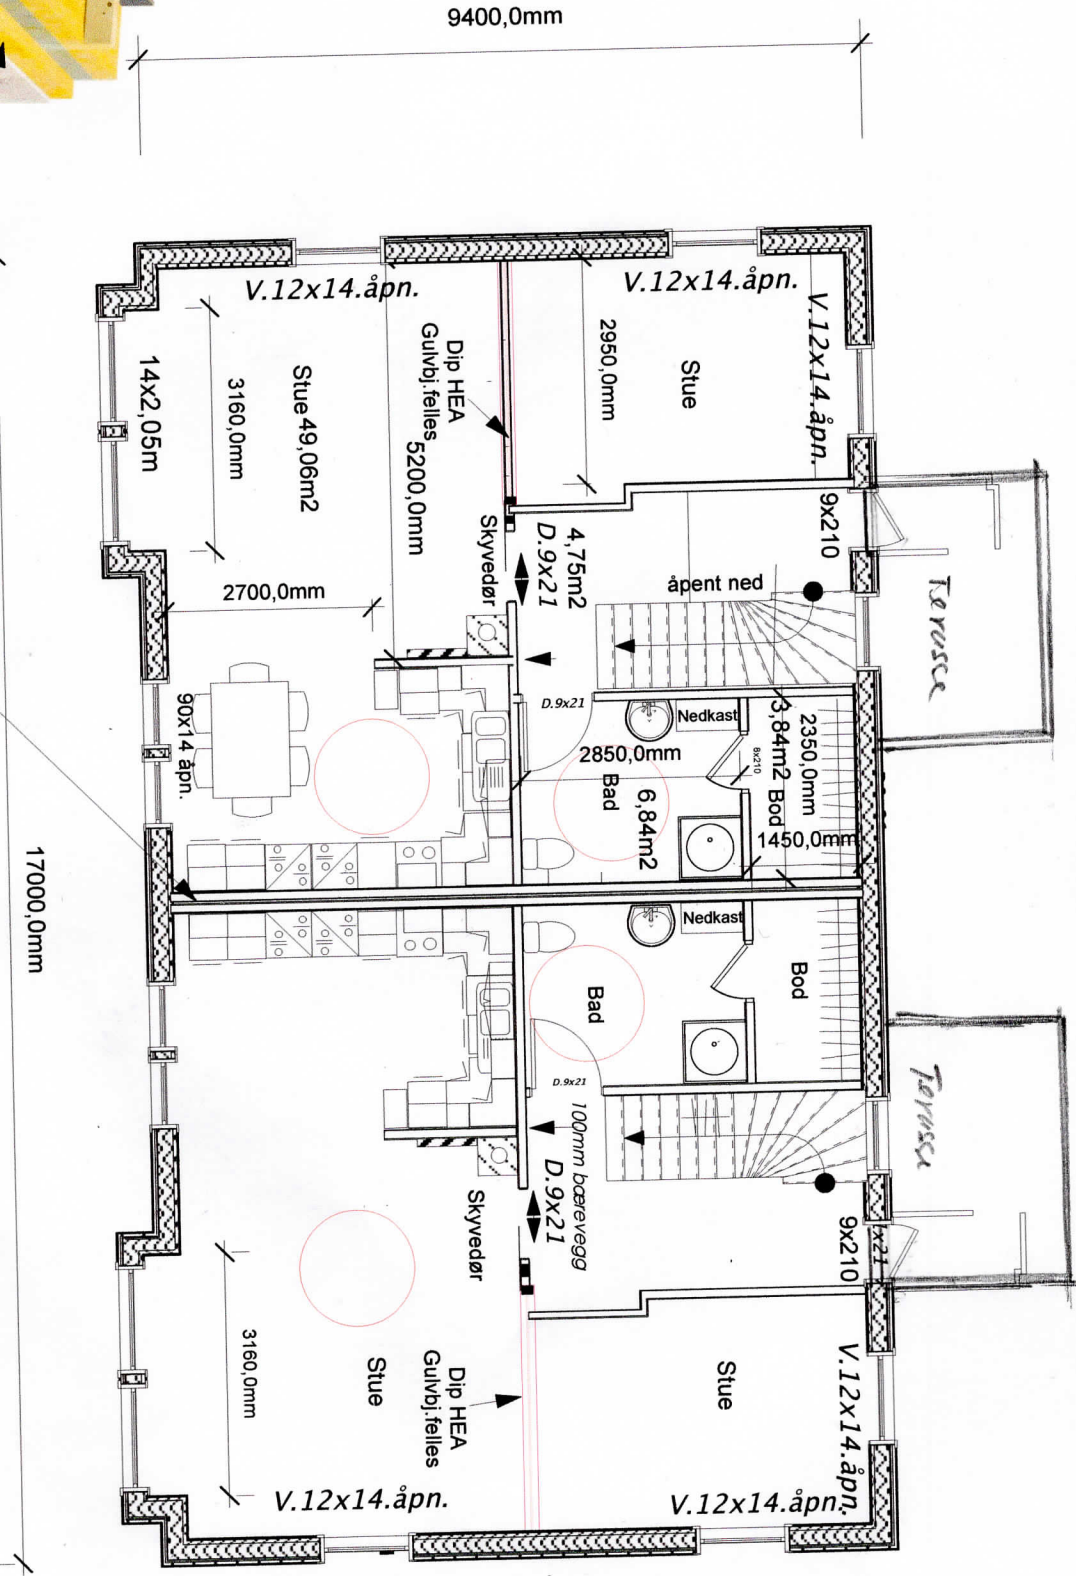

- 19mm Kledning
- 12mm Asfaltpl. + Vempro vindspærre
- 36x48mm utforing
- 200mm Glava i proff selasjon
- 50x50 utforing
- 12mm plate
- Difusjonssperre
- 50mm proff glava
- 524.305 Utføres etter NBI-blad

1 2 3 4

Tegn. Byggn. Steinar Thunold Dato: 27.02.18	M.1.:100
Tomansbolig for Meland bygg AS På Mjølkebakane i Meland Kommune GNR,9 Bnr.28	TEGNING: 2.Plan
	Bolig <i>5-og-6</i>
	NR.003

Innv.dører
9x21
Alle vinduer
U.Verdi 0,8