

Tomannsbolig for Mjuekakkane AS

Bolig 3 og 4

Gnr.9.Bnr.28


i Meland kommune

Tegn.Byggm.Steinar Thunold

M.1:100



Sør-Øst

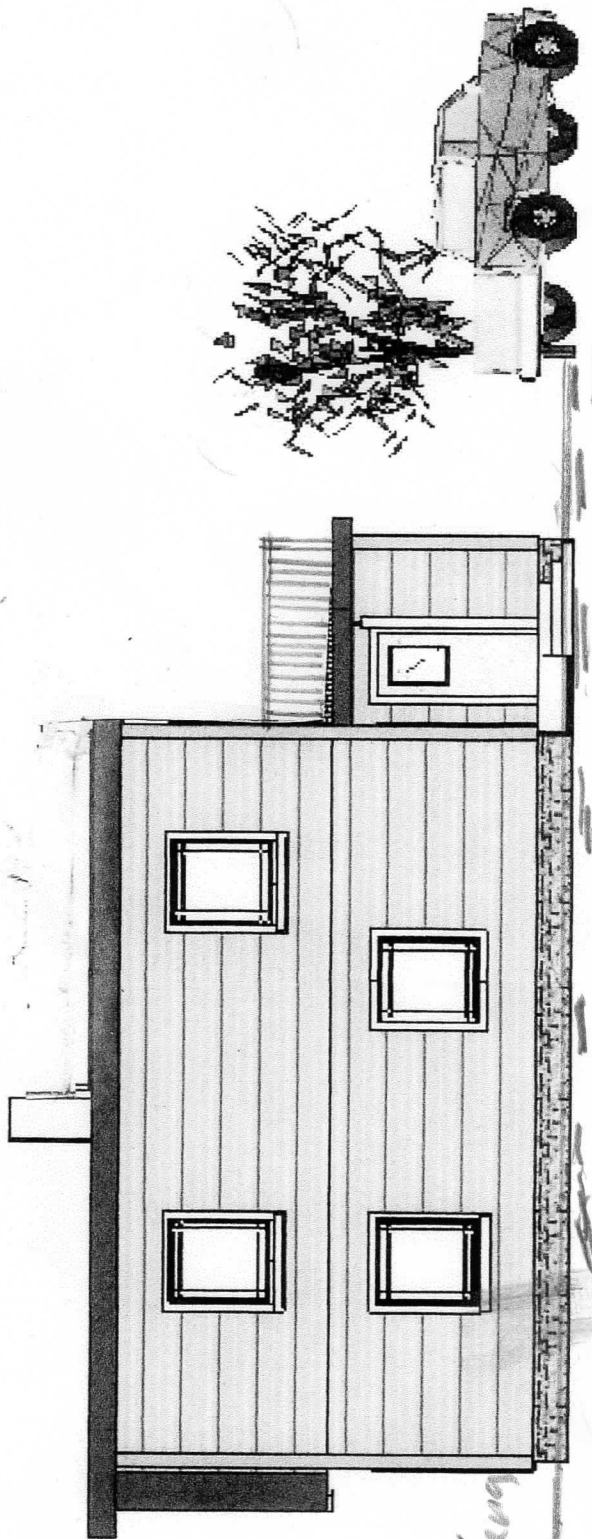

Nytt  
Terteng

Tidl. terteng

FASADE

E7

A

B

C

4

3

2