


Situasjonskart -
Jan Ove Teigstad
Kårbø 95
5917 Rosslund
GBnr. 352/58

Dato: 09-05-2023



Målestokk: 1:500



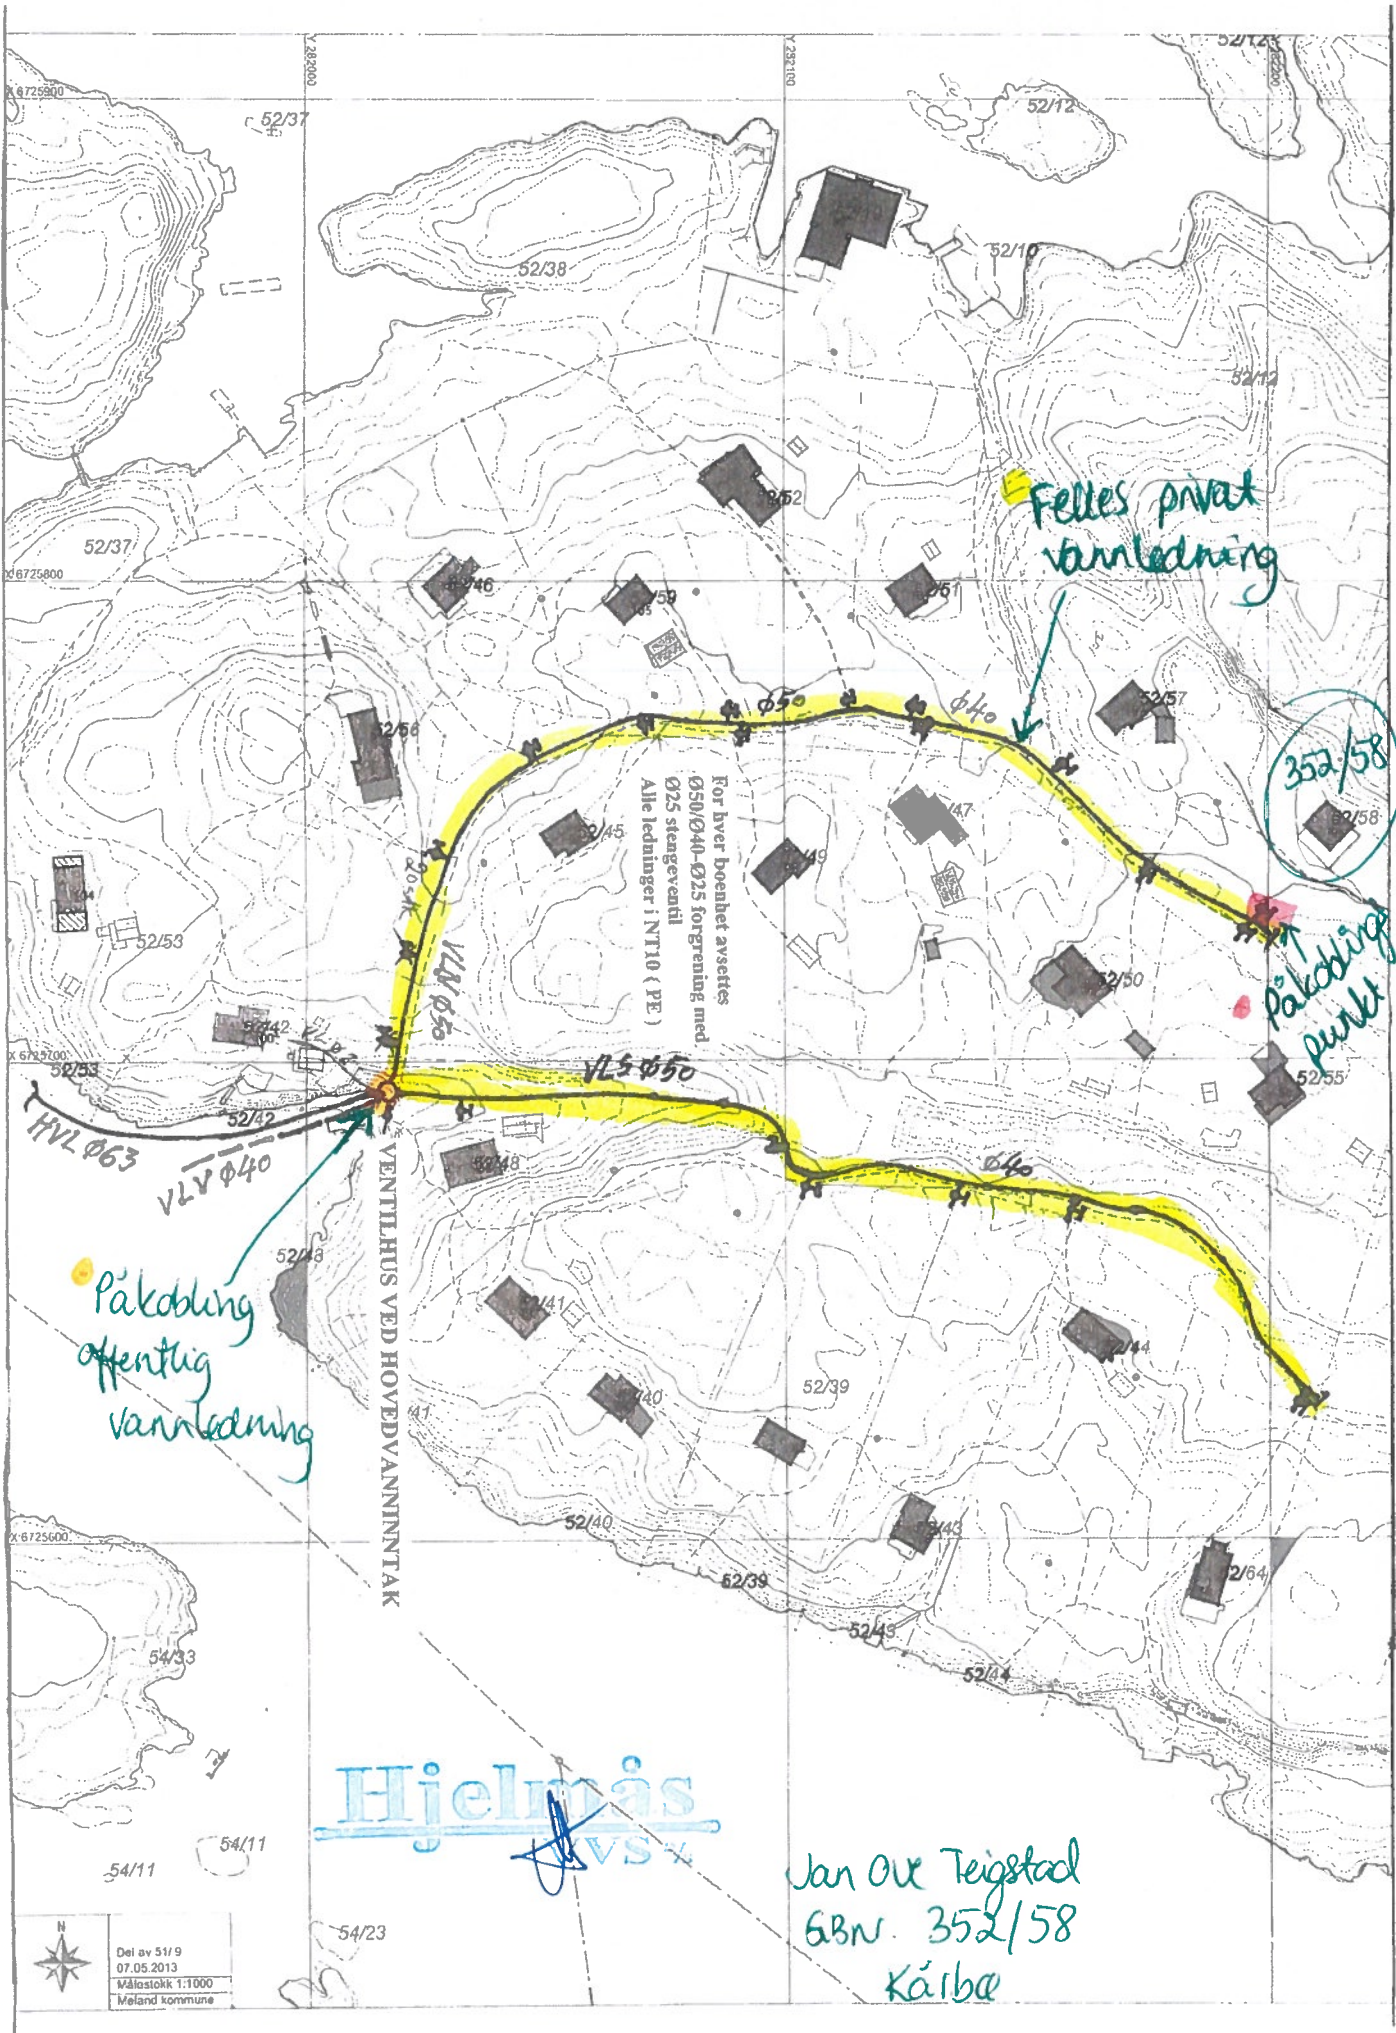

Felles privat vannledning

For hver boenhet settes
 Ø50/Ø40-Ø25 forgreining med
 Ø25 stangeventil
 Alle ledninger i NT10 (PE)

352/58

Påkobling punkt

Påkobling offentlig vannledning

Hjelmås

Jan Ole Teigstad
 ABN. 352/58
 Kårbø

Del av 51/9
 07.05.2013
 Målestokk 1:1000
 Meland kommune

