

Alver kommune
Plan og byggesak




Bent Nybøe Tlf:93036102
Mjåtveitstø 7
5918 Frekhaug

Vedtak til klagevurdering - gbnr 322/190 Mjåtveit Tiltak: ny bustad, garasje, parkeringsplass -
Mjåtveit B7 Byggjestad: Gbnr: 322/190 Tiltakshavar: Mjåtveitmarka B16 As Ansvarleg søkjar: Tyark As

Klage på vedtak: 23/837 - 23/30429

Jeg mener at på forrige vedtak vi fikk så er bygget for høyt i forhold til terrenget. Det samme er det denne gangen. Bygget står med +37,90, +37,51, +37,00 og +37,90.

Bygget må da lengre ned i terrenget enn det viser på bilder. Så de målingene over og som vist på skisse så må bygget ned så mye. Og at bygget blir lavere enn det viser på bilde når det da blir lengre ned i terrenget.

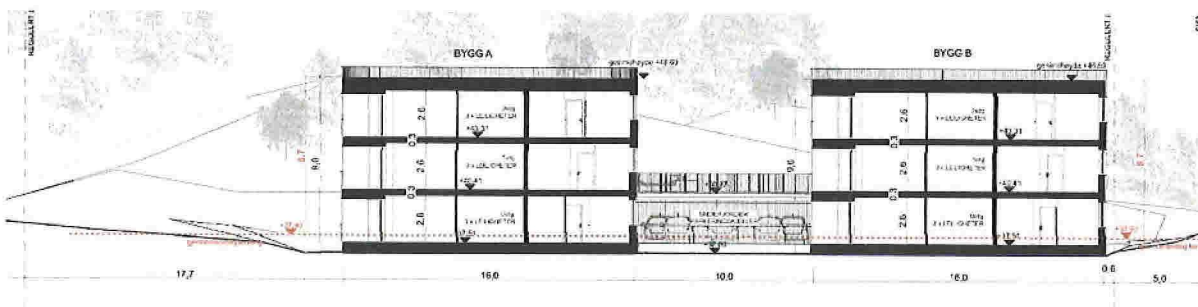

Jeg har og tidligere nevnt at vannledningen min ligger omtrent der bygget blir stående. Dette er noe utbygger må ta hensyn til med tanke på utbygging. At det ikke blir brudd i vannledningen min under graving. Utbygger må ta ansvar for at denne vannledningen ligger der og eventuelt blir flyttet på om det skulle en gang oppstå ett brudd på vannledning. Det er ikke et ønske for min del at jeg skal være ansvarlig for noe som en utbygger har bygget over. Så om den blir flyttet og koblet på det samme som de nye byggene må han svare på. Og komme med en løsning på da min vannledning allerede ligger der.

Og at ikke veien inn til Mjåtveit der det står gangvei ikke blir brukt noe mer til tung transport da veien er så ødelagt fra før og har ikke blitt fikset på enda. Noe som skulle vært da det har vært masse lastebiler/gravemaskiner som har holdt på i veien der det er gangvei på plan tegning. Den har blitt verre etter forrige prosjekt, så jeg håper og at dette kan bli fikset på når det en gang skal bli lagt asfalt i område.

Dato og Signatur.

10.05.2023 Bent Nybøe



11/5-23

