



Vidar Dyrøy Andreassen  
Vardevegen 80  
5953 FONNES

Referanser:

Dykkar: 23450f28-5e3b-4460-89a3-78741b6f56b1

Vår: 23/2282 - 23/35478

Saksbehandlar:

Adrian David Olaussen

adrian.david.olausen@alver.kommune.no

Dato:


08.05.2023

## Svar på søknad om dispensasjon fra avstand til veg - gbnr 85/3 Kvalvåg

Saken gjelder søknad om dispensasjon fra byggegrense mot kommunal veg for tiltak gbnr 85/3.

### Saksutgreiing:

I forbindelse med riving og oppføring av nytt Våningshus, søkes det om dispensasjon fra avstandskravet mot kommunal vei på 15 meter. Eksisterende hus ligger 12 meter fra senter vei ved nærmeste punkt. Det nye våningshuset blir stående på samme fotavtrykk som det gamle, 12 meter fra senter vei.

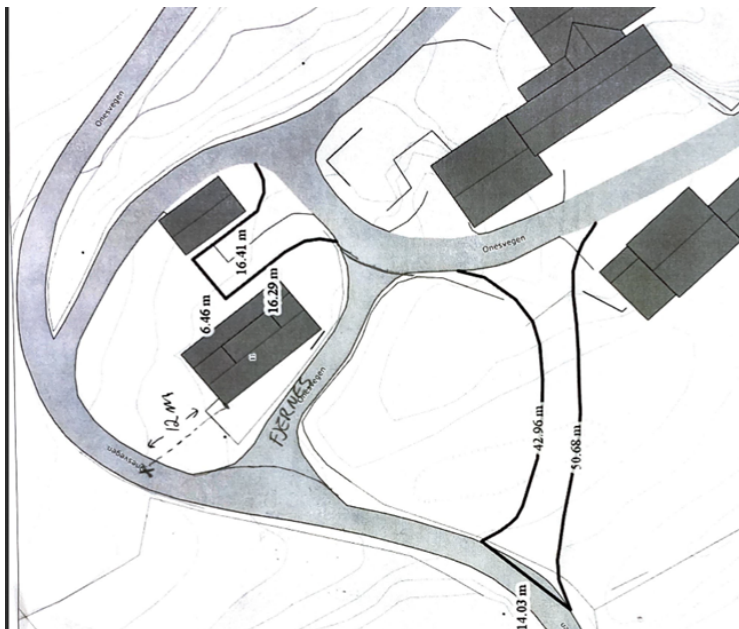

### Vedtak

Med hjemmel i Veglova § 29 med tilhørende regelverk gir Alver kommune ved Samferdsel, veg- vatn- og avløp- forvaltning, dispensasjon fra byggegrense mot kommunal veg for tiltak på følgende vilkår:

#### Alver kommune

Postboks 4, 5906 Frekhaug

post@alver.kommune.no

Innbyggjarservice: +47 56 37 50 00

www.alver.kommune.no

Kontonummer: 3207 29 30559

Organisasjonsnummer: 920 290 922

- Minste avstand mellom Våningshuset og midt kommunal veg skal være minimum 12 meter.
- Alver kommune frasier seg alt ansvar for skader som oppstår på tiltak som er plassert i byggegrense mot veg. Dersom det under drift og vedlikehold av kommunal veg skulle oppstå skader på tiltaket, er dette tiltakshaver sitt ansvar. Tiltakshaver må selv sørge for og påkoste utbedring av skader.

Vedtaket gir bare tillatelse til å plassere carporten innenfor byggegrense mot veg iht Veglova. Kommunen gjør oppmerksom på at tiltaket kan være søknadspliktig etter plan og bygningsloven. Dispensasjonsvedtaket forutsetter at andre godkjenninger er blitt gitt.

### **Klage**

Vedtaket er et enkeltvedtak etter reglene i lov om offentlig forvaltning (fvl) jf. veglova § 11. Vedtaket kan klages på til kommunen, jf. fvl. §§ 28-36. Klagefristen er 3 uker, jf. fvl § 29 (1). Det er nok at klagen er postlagt innen fristen går ut. Klagen skal sendes skriftlig til kommunen. I klagen skal det gå fram hva det blir klaget på i vedtaket og hvilke endringer en ønsker. Klagen skal grunngis. Før det kan reises søksmål om vedtaket er gyldig eller krav om erstatning, må tillatelse til å klage på vedtaket være nyttet fullt ut, jf. fvl. § 27b.

### **Myndighet**

Saken er håndtert og avgjort administrativt i medhold av delegert myndighet, jf. kommuneloven § 23 nr 4 og gjeldende delegasjonsreglement.

### **Bortfall av tillatelse**

Er arbeidet med avkjørselen ikke satt i gang innen 3 år etter at tillatelse er gitt, faller tillatelsen bort, jf. veglova § 40 4.ledd.

Med helsing

Alver kommune Samferdsel, veg-, vatn- avløp-  
forvaltning

Arne Helgesen  
Avdelingsleiar

Adrian David Olaussen  
Rådgjevar

*Dette dokumentet er elektronisk godkjent og har difor ingen signatur.*

### **Mottakarar:**

Vidar Dyrøy Andreassen

Vardevegen 80

5953

FONNES