

Vedlegg nr.  
C - 1



## Opplysninger gitt i nabovarsel sendes kommunen sammen med søknaden

(Gjenpart av nabovarsel)

Pbl § 21-3

Tiltak på eiendommen:						
Gnr.	Bnr.	Festenr.	Seksjonsnr.	Eiendommens adresse	Postnr.	Poststed
469	17			Nøtlevågen 193	5938	Sæbøvågen
Eier/fester				Kommune		
Jostein Hole				Alver		

Det varsles herved om						
<input type="checkbox"/> Nybygg	<input type="checkbox"/> Anlegg	<input type="checkbox"/> Endring av fasade	<input type="checkbox"/> Riving			
<input type="checkbox"/> Påbygg/tilbygg	<input type="checkbox"/> Skilt/reklame	<input type="checkbox"/> Innhegning mot veg	<input type="checkbox"/> Bruksendring			
<input type="checkbox"/> Midlertidig bygning, konstruksjon eller anlegg	<input type="checkbox"/> Antennesystem	<input type="checkbox"/> Oppretting/ending av matrikkelenhet (eiendomsdeling) eller bortfeste	<input checked="" type="checkbox"/> Annet			

Dispensasjon etter plan- og bygningsloven kapittel 19						
<input type="checkbox"/> Plan- og bygningsloven med forskrifter	<input type="checkbox"/> Kommunale vedtekter	<input type="checkbox"/> Arealplaner	<input type="checkbox"/> Vegloven	Vedlegg nr. B -		

Arealdisponering						
Sett kryss for gjeldende plan						
<input type="checkbox"/> Arealdel av kommuneplan	<input type="checkbox"/> Reguleringsplan	<input type="checkbox"/> Bebyggelsesplan	<input type="checkbox"/> Eventuelt andre planer			
Navn på plan						

Beskriv nærmere hva nabovarslet gjelder						
Montering av minirensesanlegg iht, situasjonsplan						Vedlegg nr. Q - 3

Spørsmål vedrørende nabovarsel rettes til						
Foretak/tiltakhaver						
Hole VVS AS						
Kontaktperson, navn	E-post	Telefon	Mobil			
90882748	post@holevvs.no	90882748				
Søknaden kan ses på hjemmeside: (ikke obligatorisk):						

Merknader sendes til						
Eventuelle merknader skal være mottatt innen 2 uker etter at dette varsel er sendt. Ansvarlig søker/tiltakhaver skal sammen med søknad sende innkomne merknader og redegjøre for ev. endringer.						
Navn			Postadresse			
Hole VVS AS			Hella 98			
Postnr.	Poststed	E-post				
5938	Sæbøvågen	post@holevvs.no				

Følgende vedlegg er sendt med nabovarslet				
Beskrivelse av vedlegg	Gruppe	Nr. fra - til	Ikke relevant	
Dispensasjonssøknad/vedtak	B	—	<input checked="" type="checkbox"/>	
Situasjonsplan	D	1 - 1		
Tegninger snitt, fasade	E	—	<input checked="" type="checkbox"/>	
Redegjørelser/kart	F	—	<input checked="" type="checkbox"/>	
Andre vedlegg	Q	—	<input checked="" type="checkbox"/>	

Underskrift		
Tilsvarende opplysninger med vedlegg er sendt i nabovarsel til berørte naboer og gjenboere. Mottagere av nabovarsel fremgår av kvittering for nabovarsel.		
Sted	Dato	Underskrift ansvarlig søker eller tiltakhaver
Manger	10.05.2023	Odd Heine Hole
		Gjentas med blokkbokstaver
		Odd Heine Hole

Vedlegg  
C - 2

Side 2 - av 2


**Kvittering for nabovarsel** sendes kommunen sammen med søknaden

Nabovarsel kan enten sendes som rekommandert sending, overleveres personlig mot kvittering eller sendes på e-post mot kvittering. Med kvittering for mottatt e-post menes en e-post fra nabo/gjenboer som bekrefter å ha mottatt nabovarselet. Ved personlig overlevering vil signatur gjelde som bekreftelse på at varslet er mottatt. Det kan også signeres på at man gir samtykke til tiltaket.

Tiltaket gjelder						
Eiendom/ byggsted	Gnr.	Bnr.	Festnr.	Seksjonsnr.	Bygningsnr.	Bolignr.
	469 17				Alver	
Adresse				Postnr.	Poststed	
Nøtlevågen 193				5938	Sæbøvågen	

Følgende naboer har mottatt eller fått rek. sending av vedlagte nabovarsel med tilhørende vedlegg:

Nabo-/gjenboereiendom				Eier/fester av nabo-/gjenboereiendom			
Gnr.	Bnr.	Festnr.	Seksjonsnr.	Eiers/festers navn		Dato sendt e-post	
469	41			Inger Alise Myrkaskog			
Adresse				Adresse		Kvittering vedlegges	
Nøtlevågen 190				Øvste Hopperstadmarki 23			
Postnr.	Poststed			Postnr.	Poststed		
5938	Sæbøvågen			6893	Sogn		
Personlig kvittering for	Dato	Sign.		Personlig kvittering for	Dato	Sign.	
<input type="checkbox"/> mottatt varsel				<input checked="" type="checkbox"/> samtykke til tiltaket	11.05.23	Inger Myrkaskog	

Nabo-/gjenboereiendom				Eier/fester av nabo-/gjenboereiendom			
Gnr.	Bnr.	Festnr.	Seksjonsnr.	Eiers/festers navn		Dato sendt e-post	
469	41			Sverre Myrkaskog			
Adresse				Adresse		Kvittering vedlegges	
Nøtlevågen 190				Øvste Hopperstadmarki 23			
Postnr.	Poststed			Postnr.	Poststed		
5938	Sæbøvågen			6893	Sogn		
Personlig kvittering for	Dato	Sign.		Personlig kvittering for	Dato	Sign.	
<input type="checkbox"/> mottatt varsel				<input checked="" type="checkbox"/> samtykke til tiltaket	11.5.23	Myrkaskog	

Nabo-/gjenboereiendom				Eier/fester av nabo-/gjenboereiendom			
Gnr.	Bnr.	Festnr.	Seksjonsnr.	Eiers/festers navn		Dato sendt e-post	
469	52			Alver Kommune		11.06.2023	
Adresse				Adresse		Kvittering vedlegges	
nøtlevågen				postboks 4			
Postnr.	Poststed			Postnr.	Poststed		
5938	Sæbøvågen			5906	Frekhaug		
Personlig kvittering for	Dato	Sign.		Personlig kvittering for	Dato	Sign.	
<input type="checkbox"/> mottatt varsel				<input type="checkbox"/> samtykke til tiltaket			


Nabo-/gjenboereiendom				Eier/fester av nabo-/gjenboereiendom			
Gnr.	Bnr.	Festnr.	Seksjonsnr.	Eiers/festers navn		Dato sendt e-post	
469	1			Tim Marius Vågstøl			
Adresse				Adresse		Kvittering vedlegges	
Askelandsvegen 73				Askelandsvegen 73			
Postnr.	Poststed			Postnr.	Poststed		
5938	Sæbøvågen			5938	Sæbøvågen		
Personlig kvittering for	Dato	Sign.		Personlig kvittering for	Dato	Sign.	
<input type="checkbox"/> mottatt varsel				<input checked="" type="checkbox"/> samtykke til tiltaket	13/5-23	Tim Marius Vågstøl	

Nabo-/gjenboereiendom				Eier/fester av nabo-/gjenboereiendom			
Gnr.	Bnr.	Festnr.	Seksjonsnr.	Eiers/festers navn		Dato sendt e-post	
469	3			Camilla Vaktstjøld			
Adresse				Adresse		Kvittering vedlegges	
Vågstaule 10				Vågstaule 10			
Postnr.	Poststed			Postnr.	Poststed		
5938	Sæbøvågen			5938	Sæbøvågen		
Personlig kvittering for	Dato	Sign.		Personlig kvittering for	Dato	Sign.	
<input type="checkbox"/> mottatt varsel				<input checked="" type="checkbox"/> samtykke til tiltaket	11.05.2023	Camilla Vaktstjøld	

Det er per dags dato innlevert rekommandert sending til ovennevnte adressater.

Samlet antall sendinger: \_\_\_\_\_ Sign.



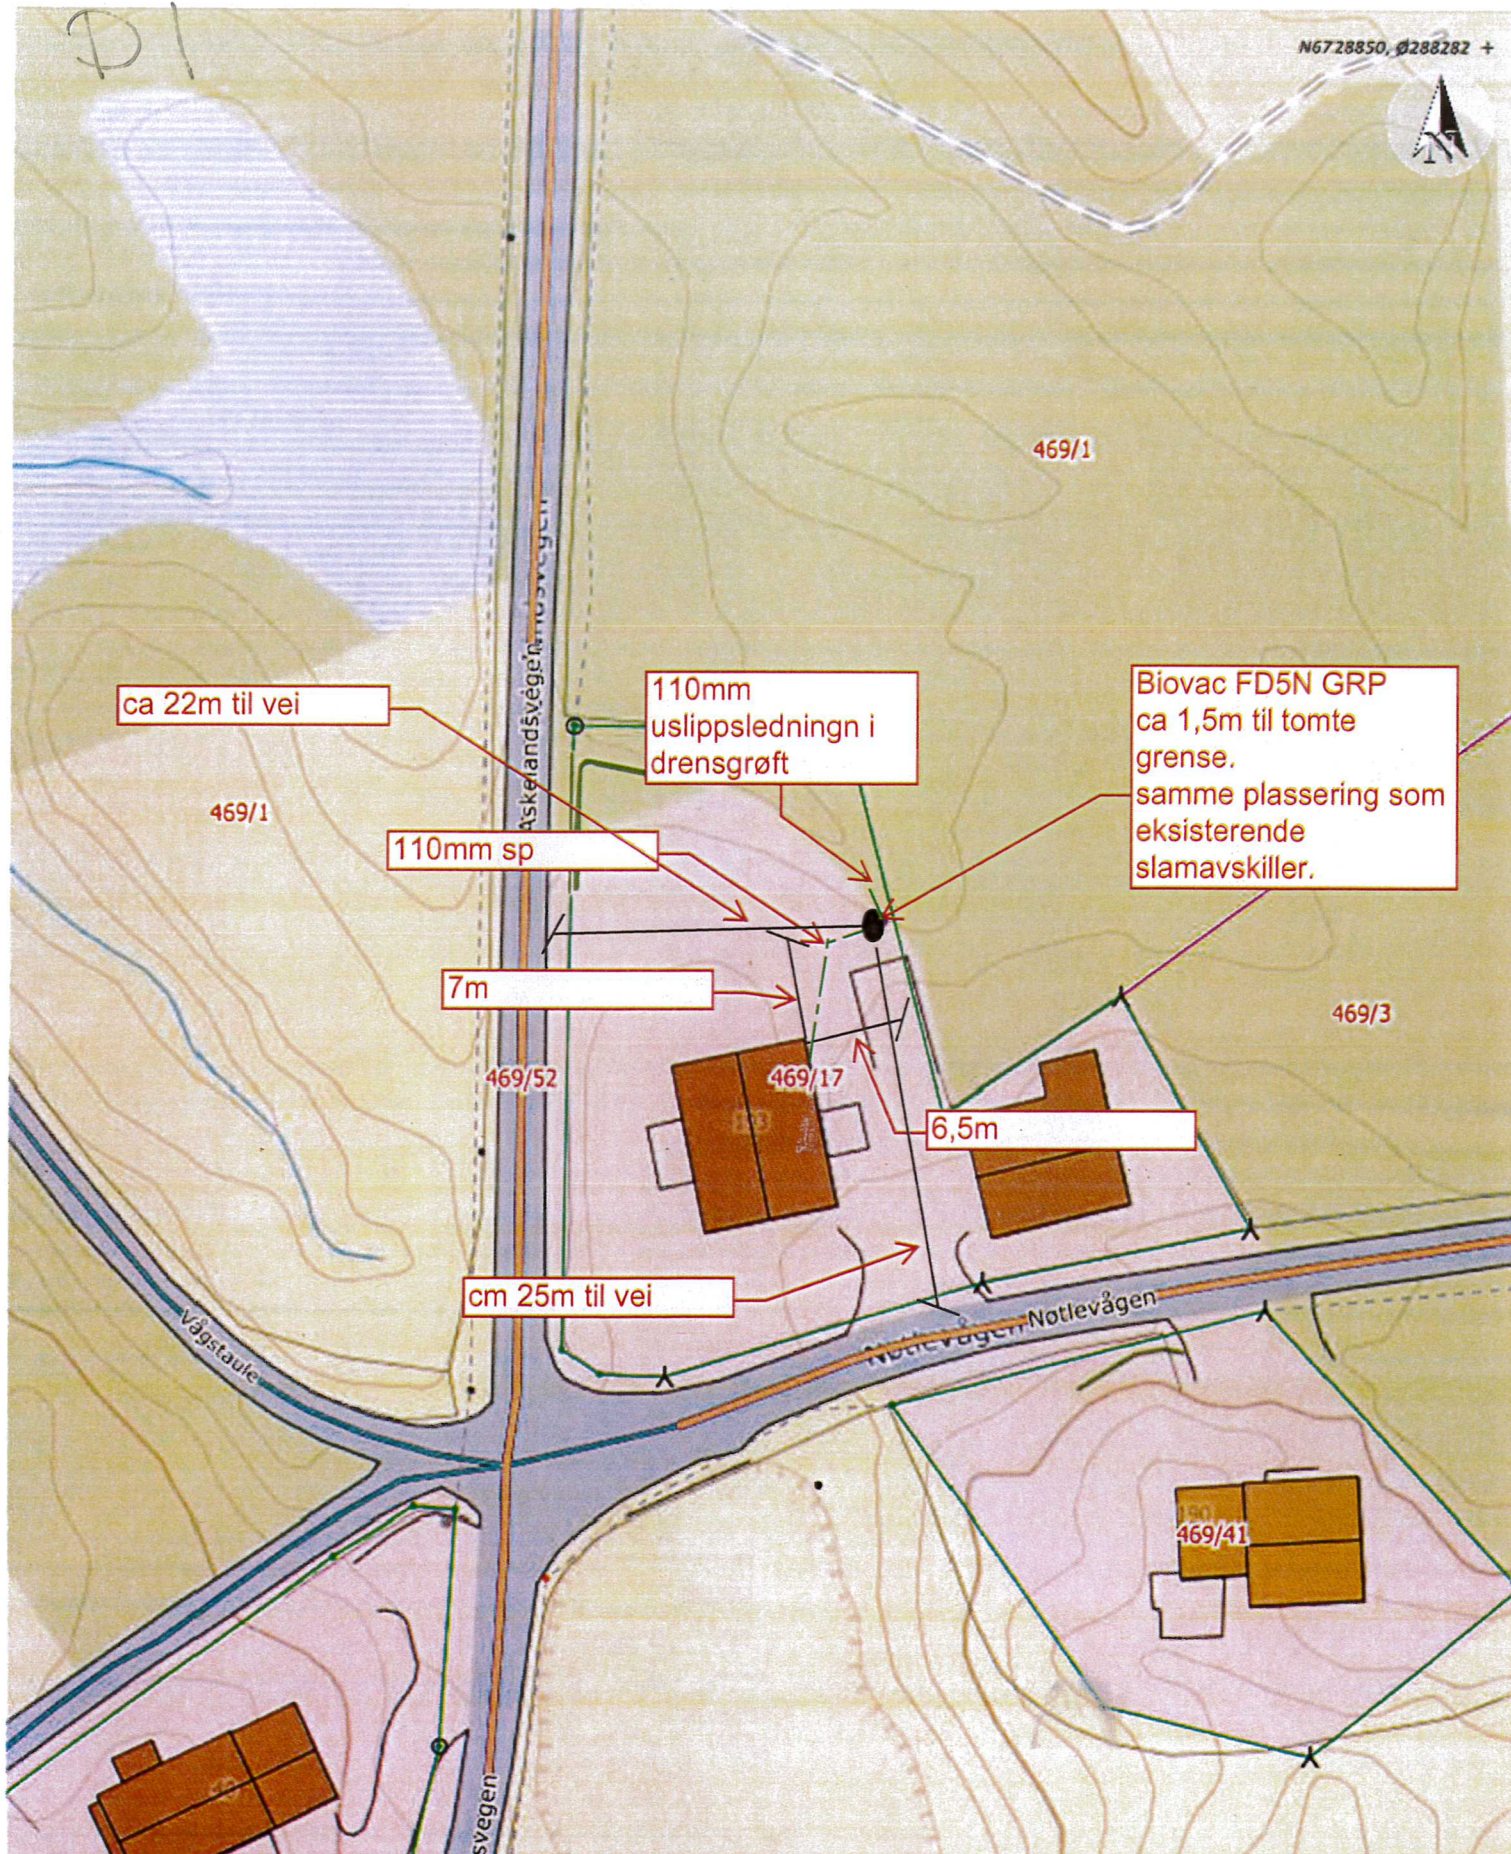

ca 22m til vei

110mm  
uslippsledning i  
drensgroft

Biovac FD5N GRP  
ca 1,5m til tomte  
grense.  
samme plassering som  
eksisterende  
slamavskiller.

110mm sp

7m

469/3

469/52




469/17

6,5m



cm 25m til vei

Notlevågen

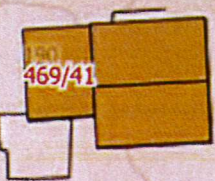

469/41

Situasjonskart - 469/16  
plassering av minirensanlegg  
gnr 469 bnr 17

*Odd Kjerne Høler*



Dato: 10-05-2023

Målestokk: 1:500

