


|   |                          |
|---|--------------------------|
| Underetasjen med inntegnet nybygg markert med blått | Øyna 10 5913 Eikangervåg |
| Gnr. 212 Bnr. 92                                    | Per Are Eide             |

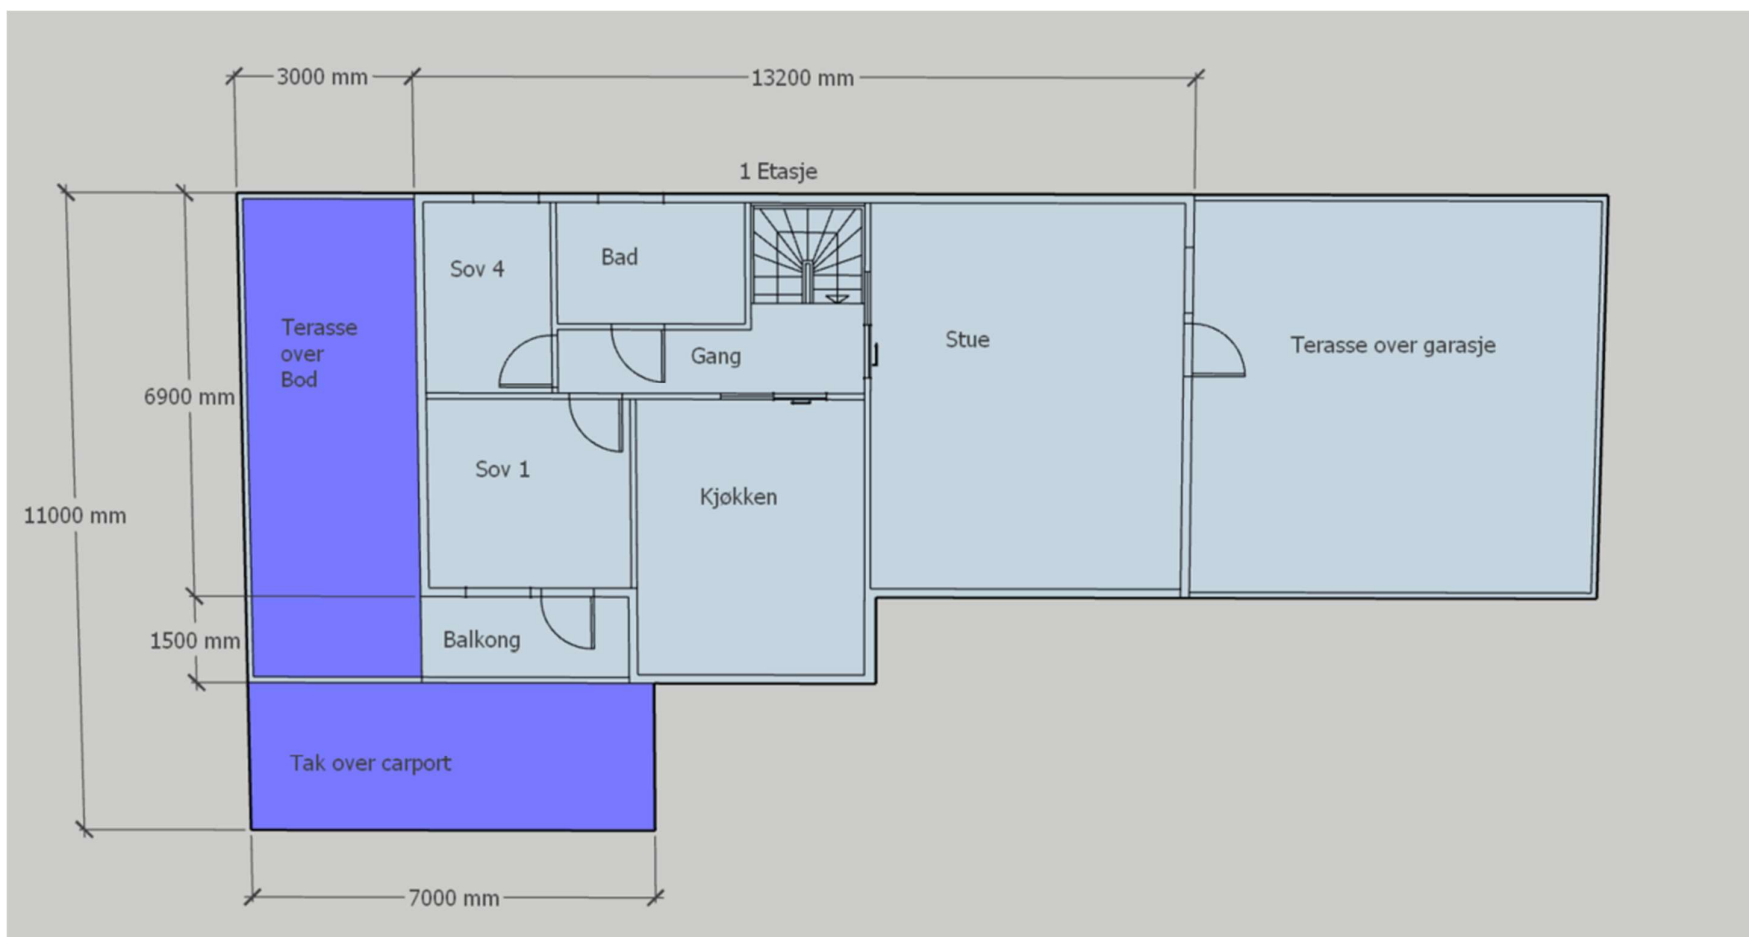

|   |                          |
|---|--------------------------|
| 1 etasje uten inntegnet nybygg<br>markert med blått | Øyna 10 5913 Eikangervåg |
| Gnr. 212 Bnr. 92                                    | Per Are Eide             |