
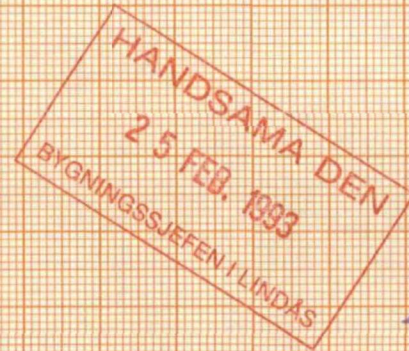
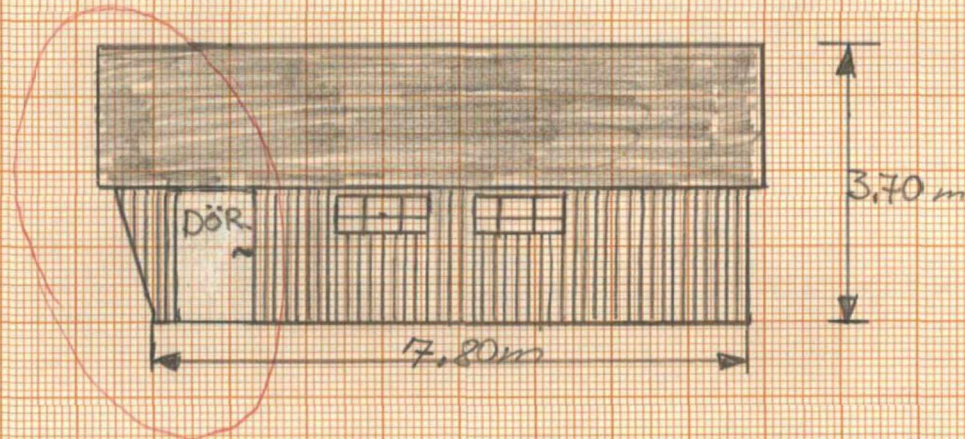
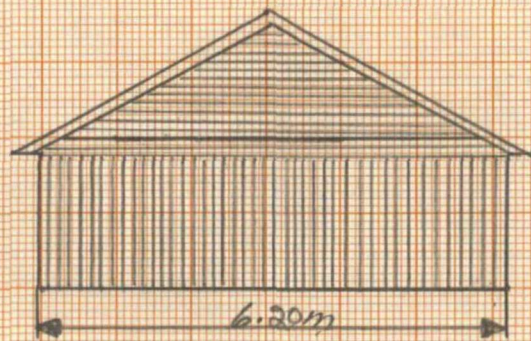
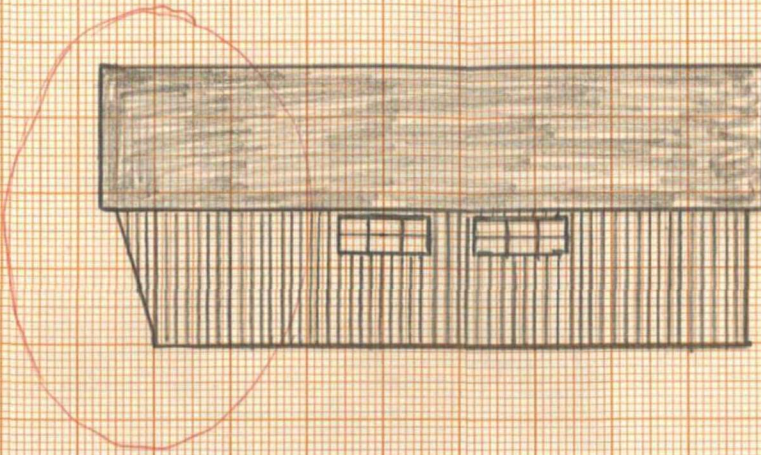


Garasje for Einar Husebø. bnr 188/547

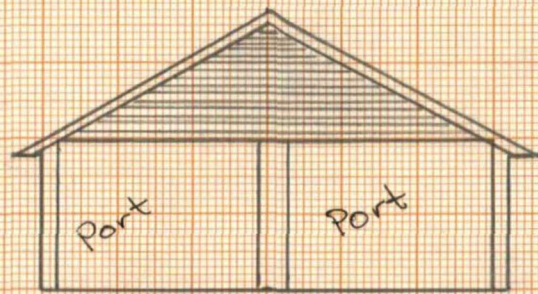

ARKIV

Endring av fasade på garasje i sak D-60/89

- endre innlyøringsparti fra rett til skrått utoverheng.
- montere inn dør på siden
- øke lengden fra 7.5 til 7.8 m. $\Delta = 0,3m$

Garasje for Einar Husebø
Felt A, klubben 70
5100 Isdalstø.