

Kunde:

Natalie Lingjerde

Prosjektnavn:

Klubben 70

Prosjekt:

1223

Prosjektstatus:

Ferdig


Prosjektdato:

29.03.2023



**Prosjektopplysninger:**


- Nytt inngangsparti 4,8 m x 2,2 m
- Nytt ark 3,5m x 1,4m
- Bruksendre loft fra tilleggsdel til hoveddel

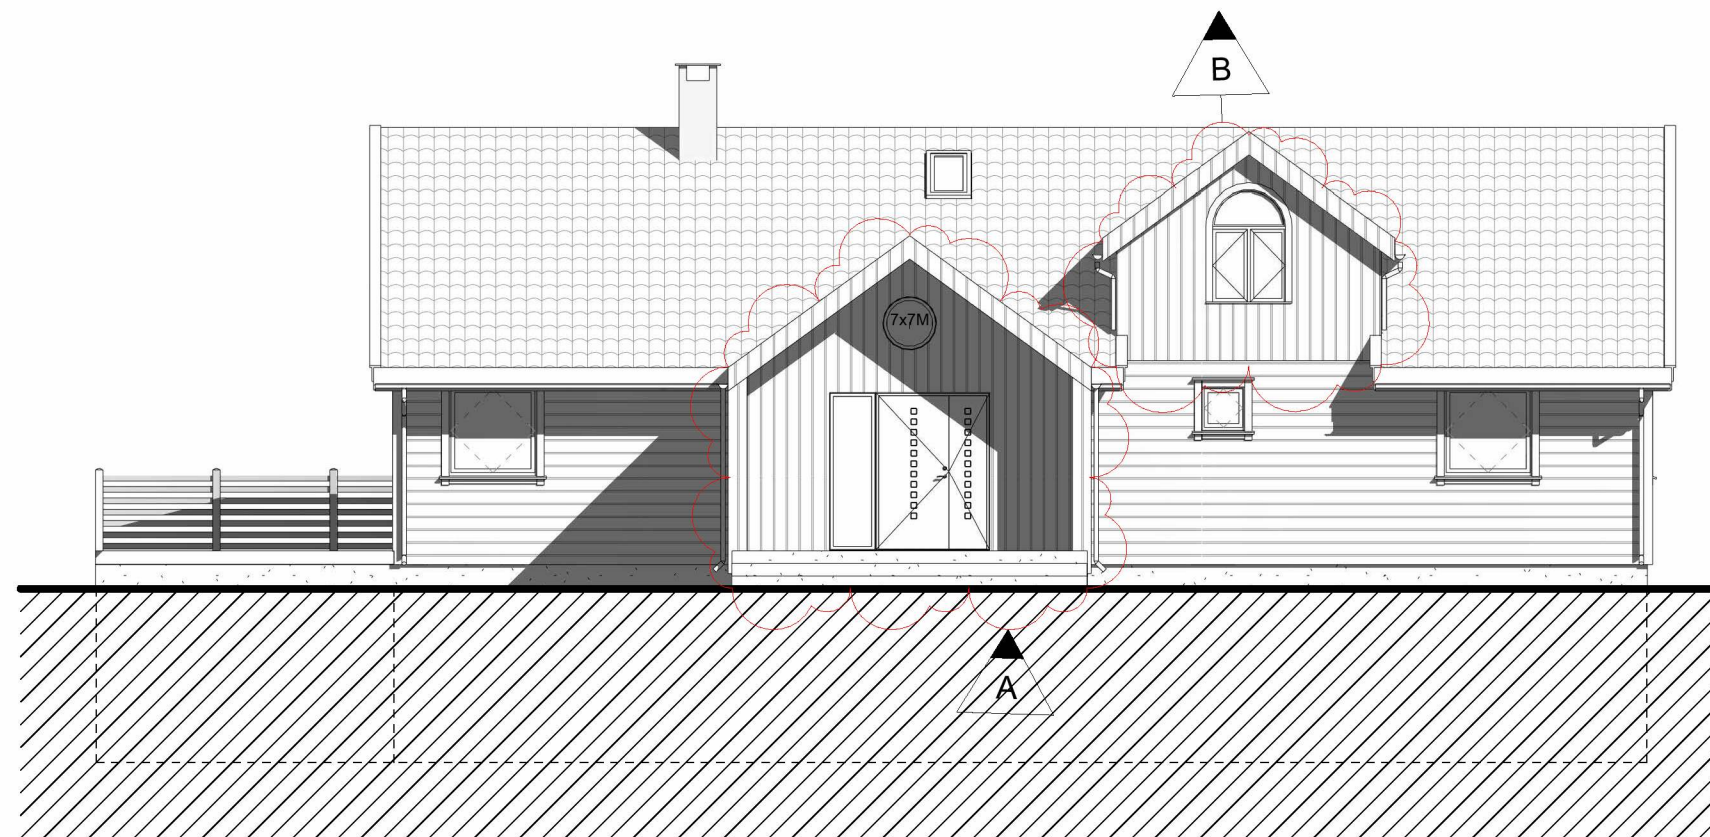


B	Nytt ark 3,5m x 1,5 m			28.03.2023
A	Nytt inngangsparti 3,2m x 4,8 m			28.03.2023
Rev.	Revisjonen gjelder	Utført	Kontr.	Dato
	Natalie Lingjerde Klubben 70	Målestokk	Dato	27.03.2023
		1 : 100	Tegnet	Jameson
	Fasade Nord 4631-188/547	Kontr.	Kontr.	Skaar
		Arkstørrelse	Prosjektnr.	1223
		Tegningsnr.	Rev.	
		A100	B	



Copyright (©)

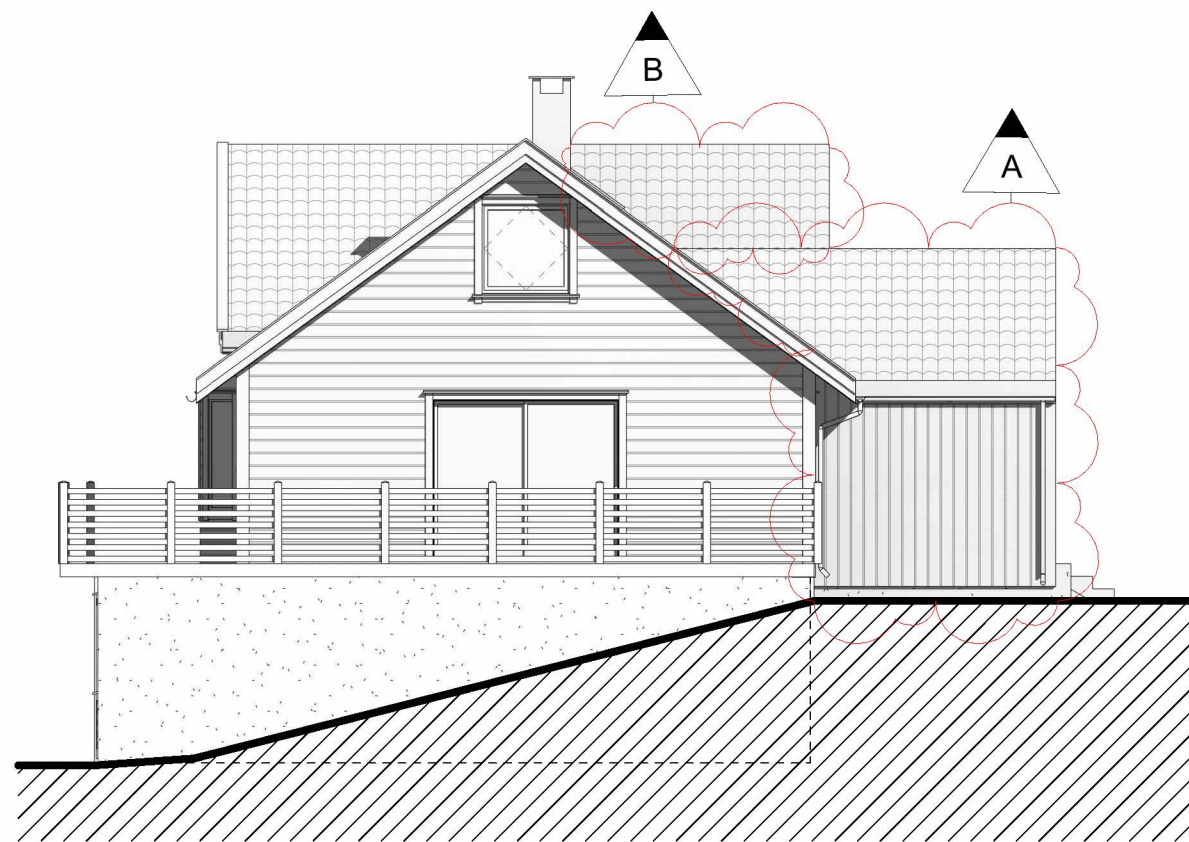

Øst  
1 : 100

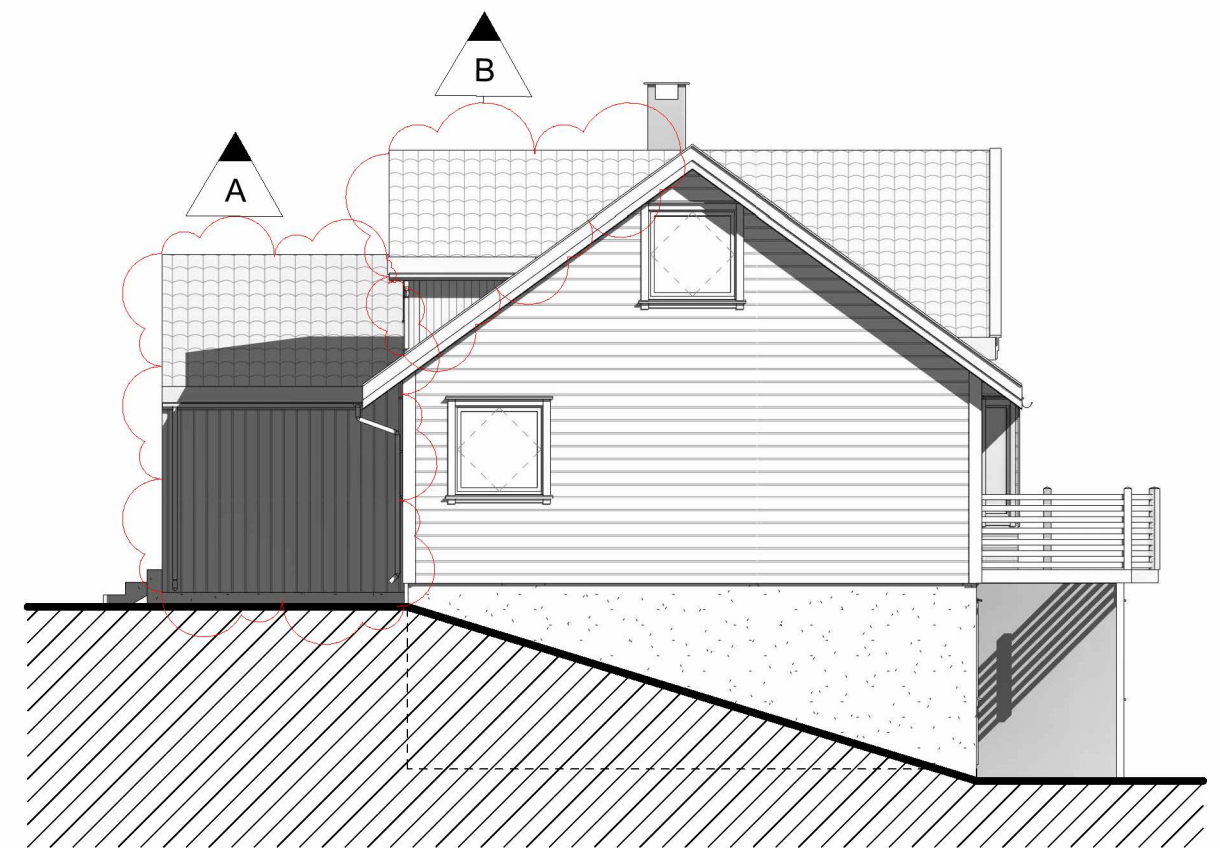


Vest  
1 : 100



B	Nytt ark 3,5m x 1,5 m			28.03.2023
A	Nytt inngangsparti 3,2m x 4,8 m			28.03.2023
Rev.	Revisjonen gjelder	Utført	Kontr.	Dato
Natalie Lingjerde Klubben 70		Målestokk	Dato	27.03.2023
		1 : 100	Tegnet	Jameson
Fasade Øst & Vest 4631-188/547		Arkstørrelse	Kontr.	Skaar
		Tegningsnr.	Prosjektnr.	1223
		A101	Rev.	B

Copyright (©)

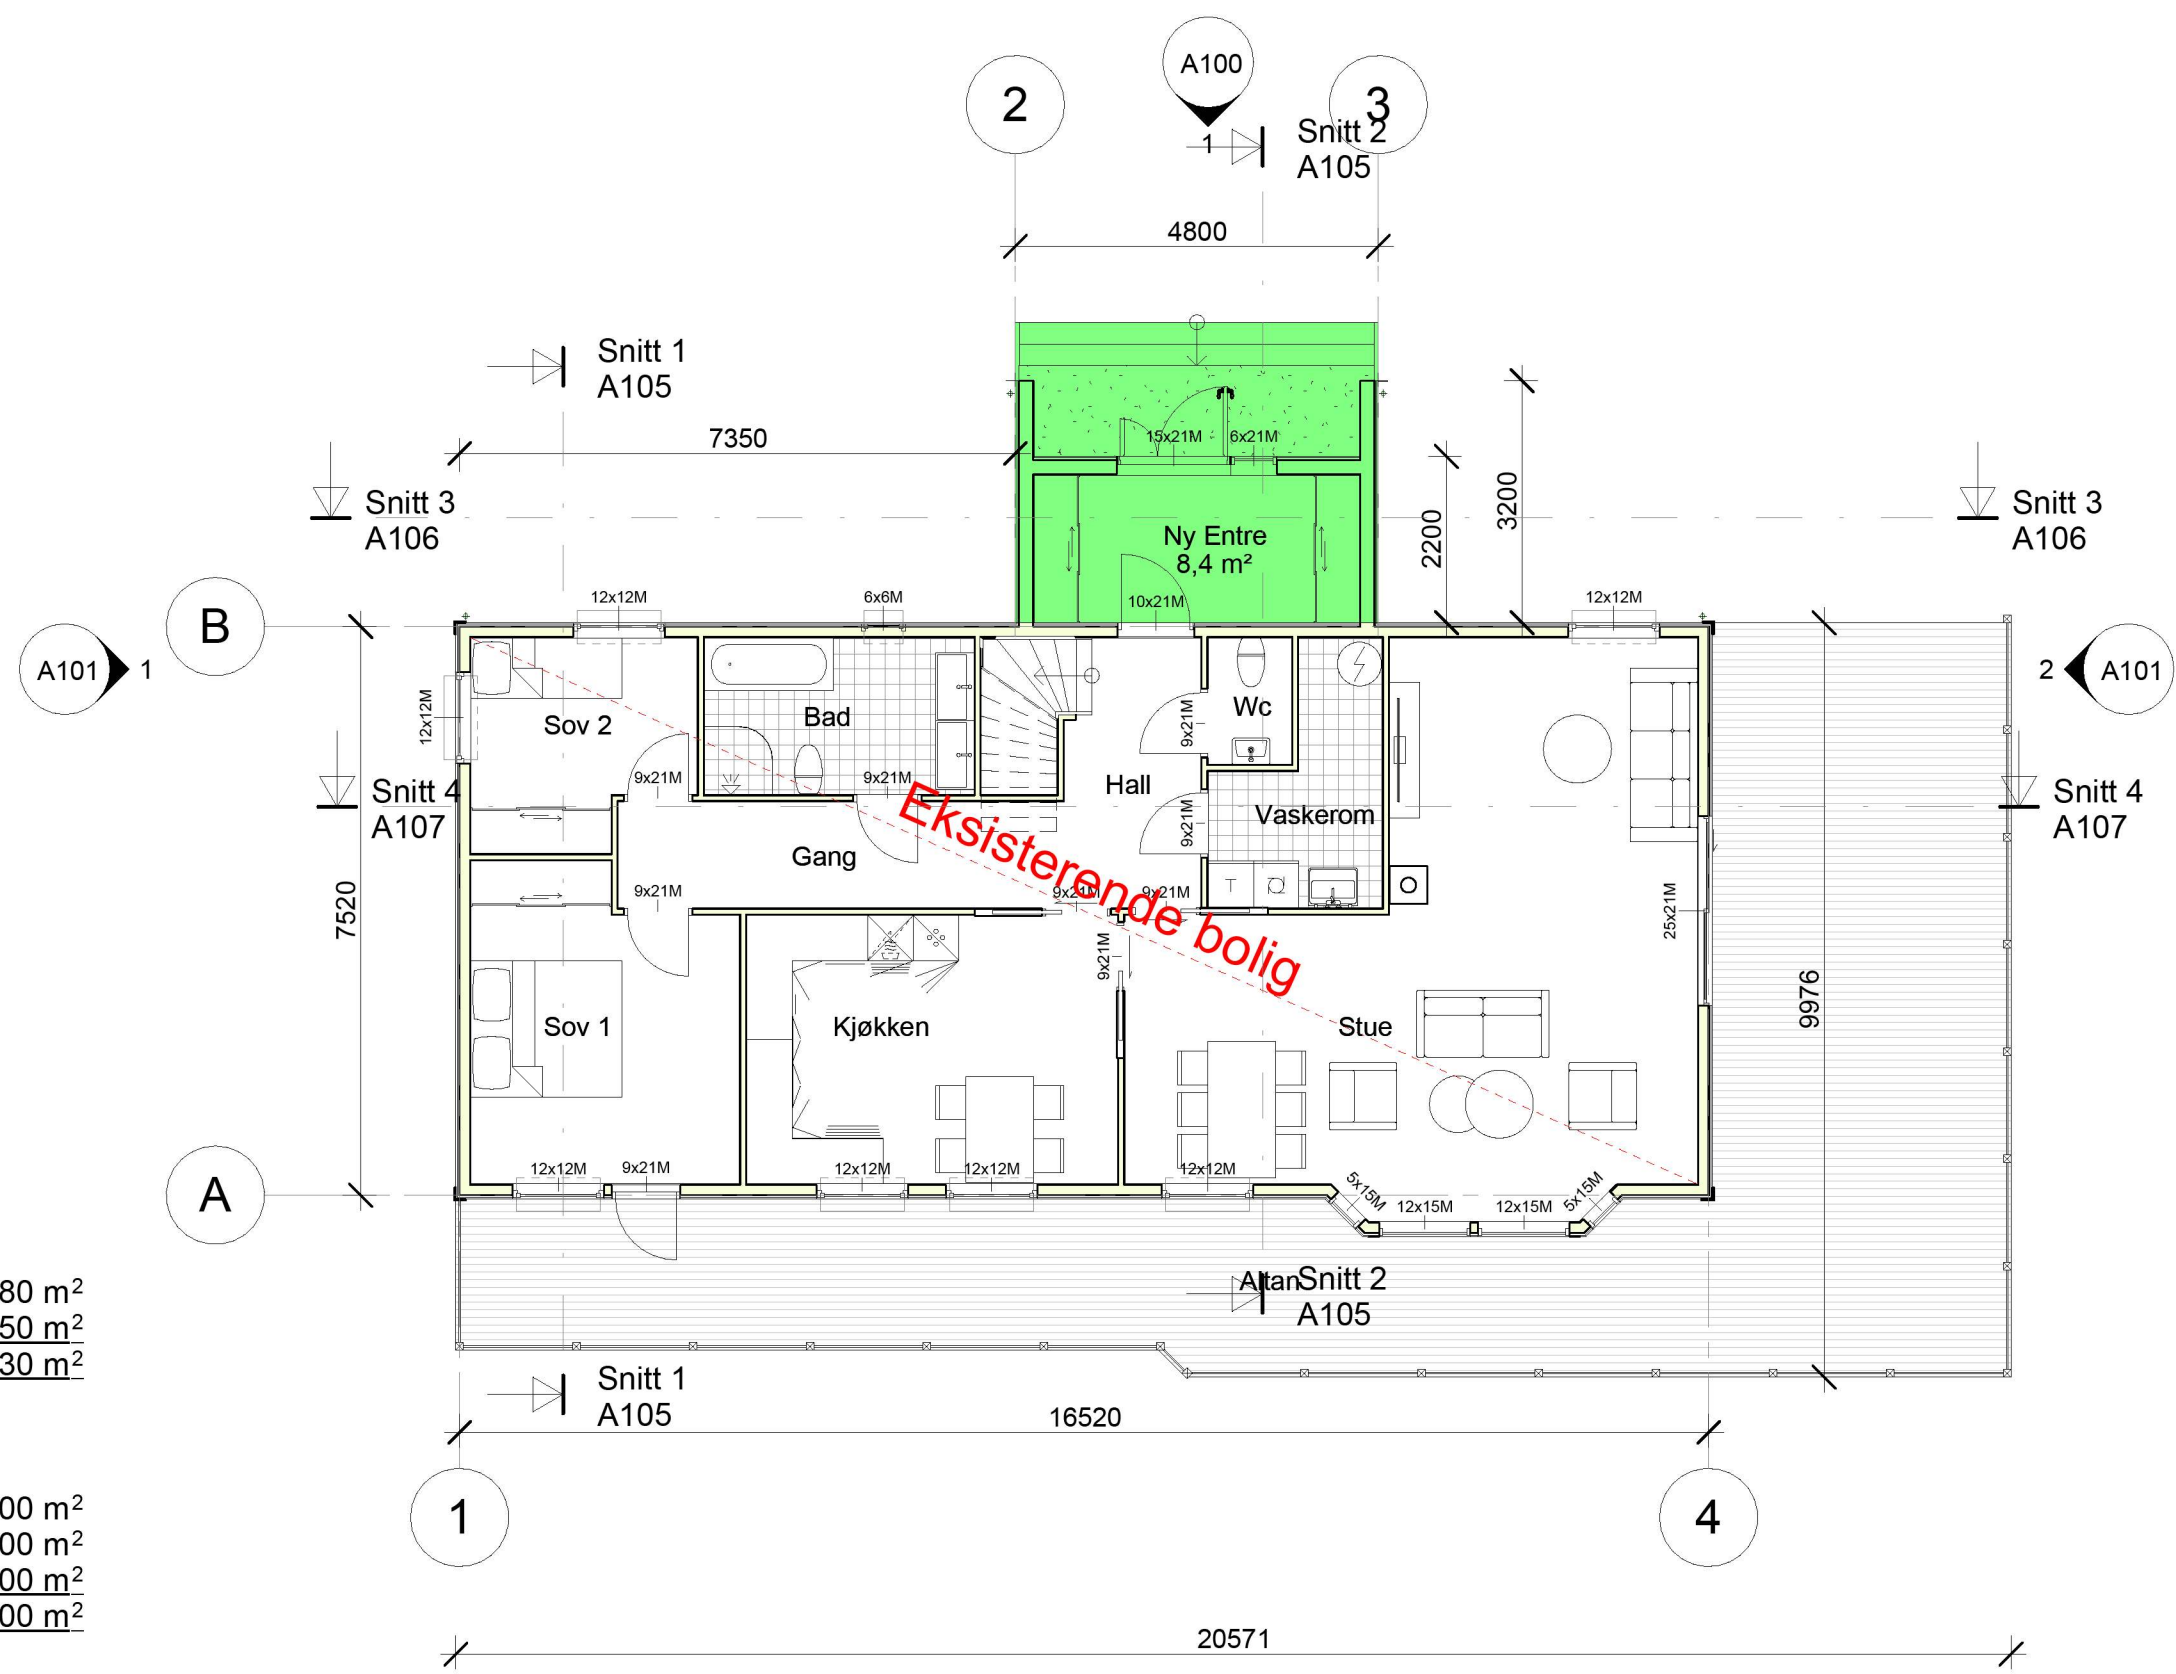

**BYA:**

Bolig:	164,80 m <sup>2</sup>
Garasje:	46,50 m <sup>2</sup>
<b>Totalt:</b>	<b>211,30 m<sup>2</sup></b>

**BRA:**


Eksisterende:	
0.etg kjeller	140,00 m <sup>2</sup>
1.etg	117,00 m <sup>2</sup>
2.etg loft	00,00 m <sup>2</sup>
<b>Totalt:</b>	<b>257,00 m<sup>2</sup></b>

**BRA:**

**Ny:**


0.etg kjeller	140,00 m <sup>2</sup>
1.etg	117,00 m <sup>2</sup>
• Ny entre	8,40 m <sup>2</sup>
2.etg Bruk. endre	46,70 m <sup>2</sup>
• Nytt ark	6,90 m <sup>2</sup>
<b>Totalt:</b>	<b>319,00 m<sup>2</sup></b>

Arealer og mål er hentet fra tegningsgrunnlag og kan avvike fra stedlige forhold

	Rev.	Revisjonen gjelder	Utført	Kontr.	Dato
	<b>Natalie Lingjerde</b> Klubben 70		Målestokk	Dato	28.03.2023
			1 : 100	Tegnet	Jameson
	<b>Plantegning 1.etg</b> 4631-188/547		Arkstørrelse	Kontr.	Skaar
Tegningsnr.			Prosjektnr.	1223	Rev.
			<b>A102</b>		

Copyright (©)

31.03.2023 10:33:22

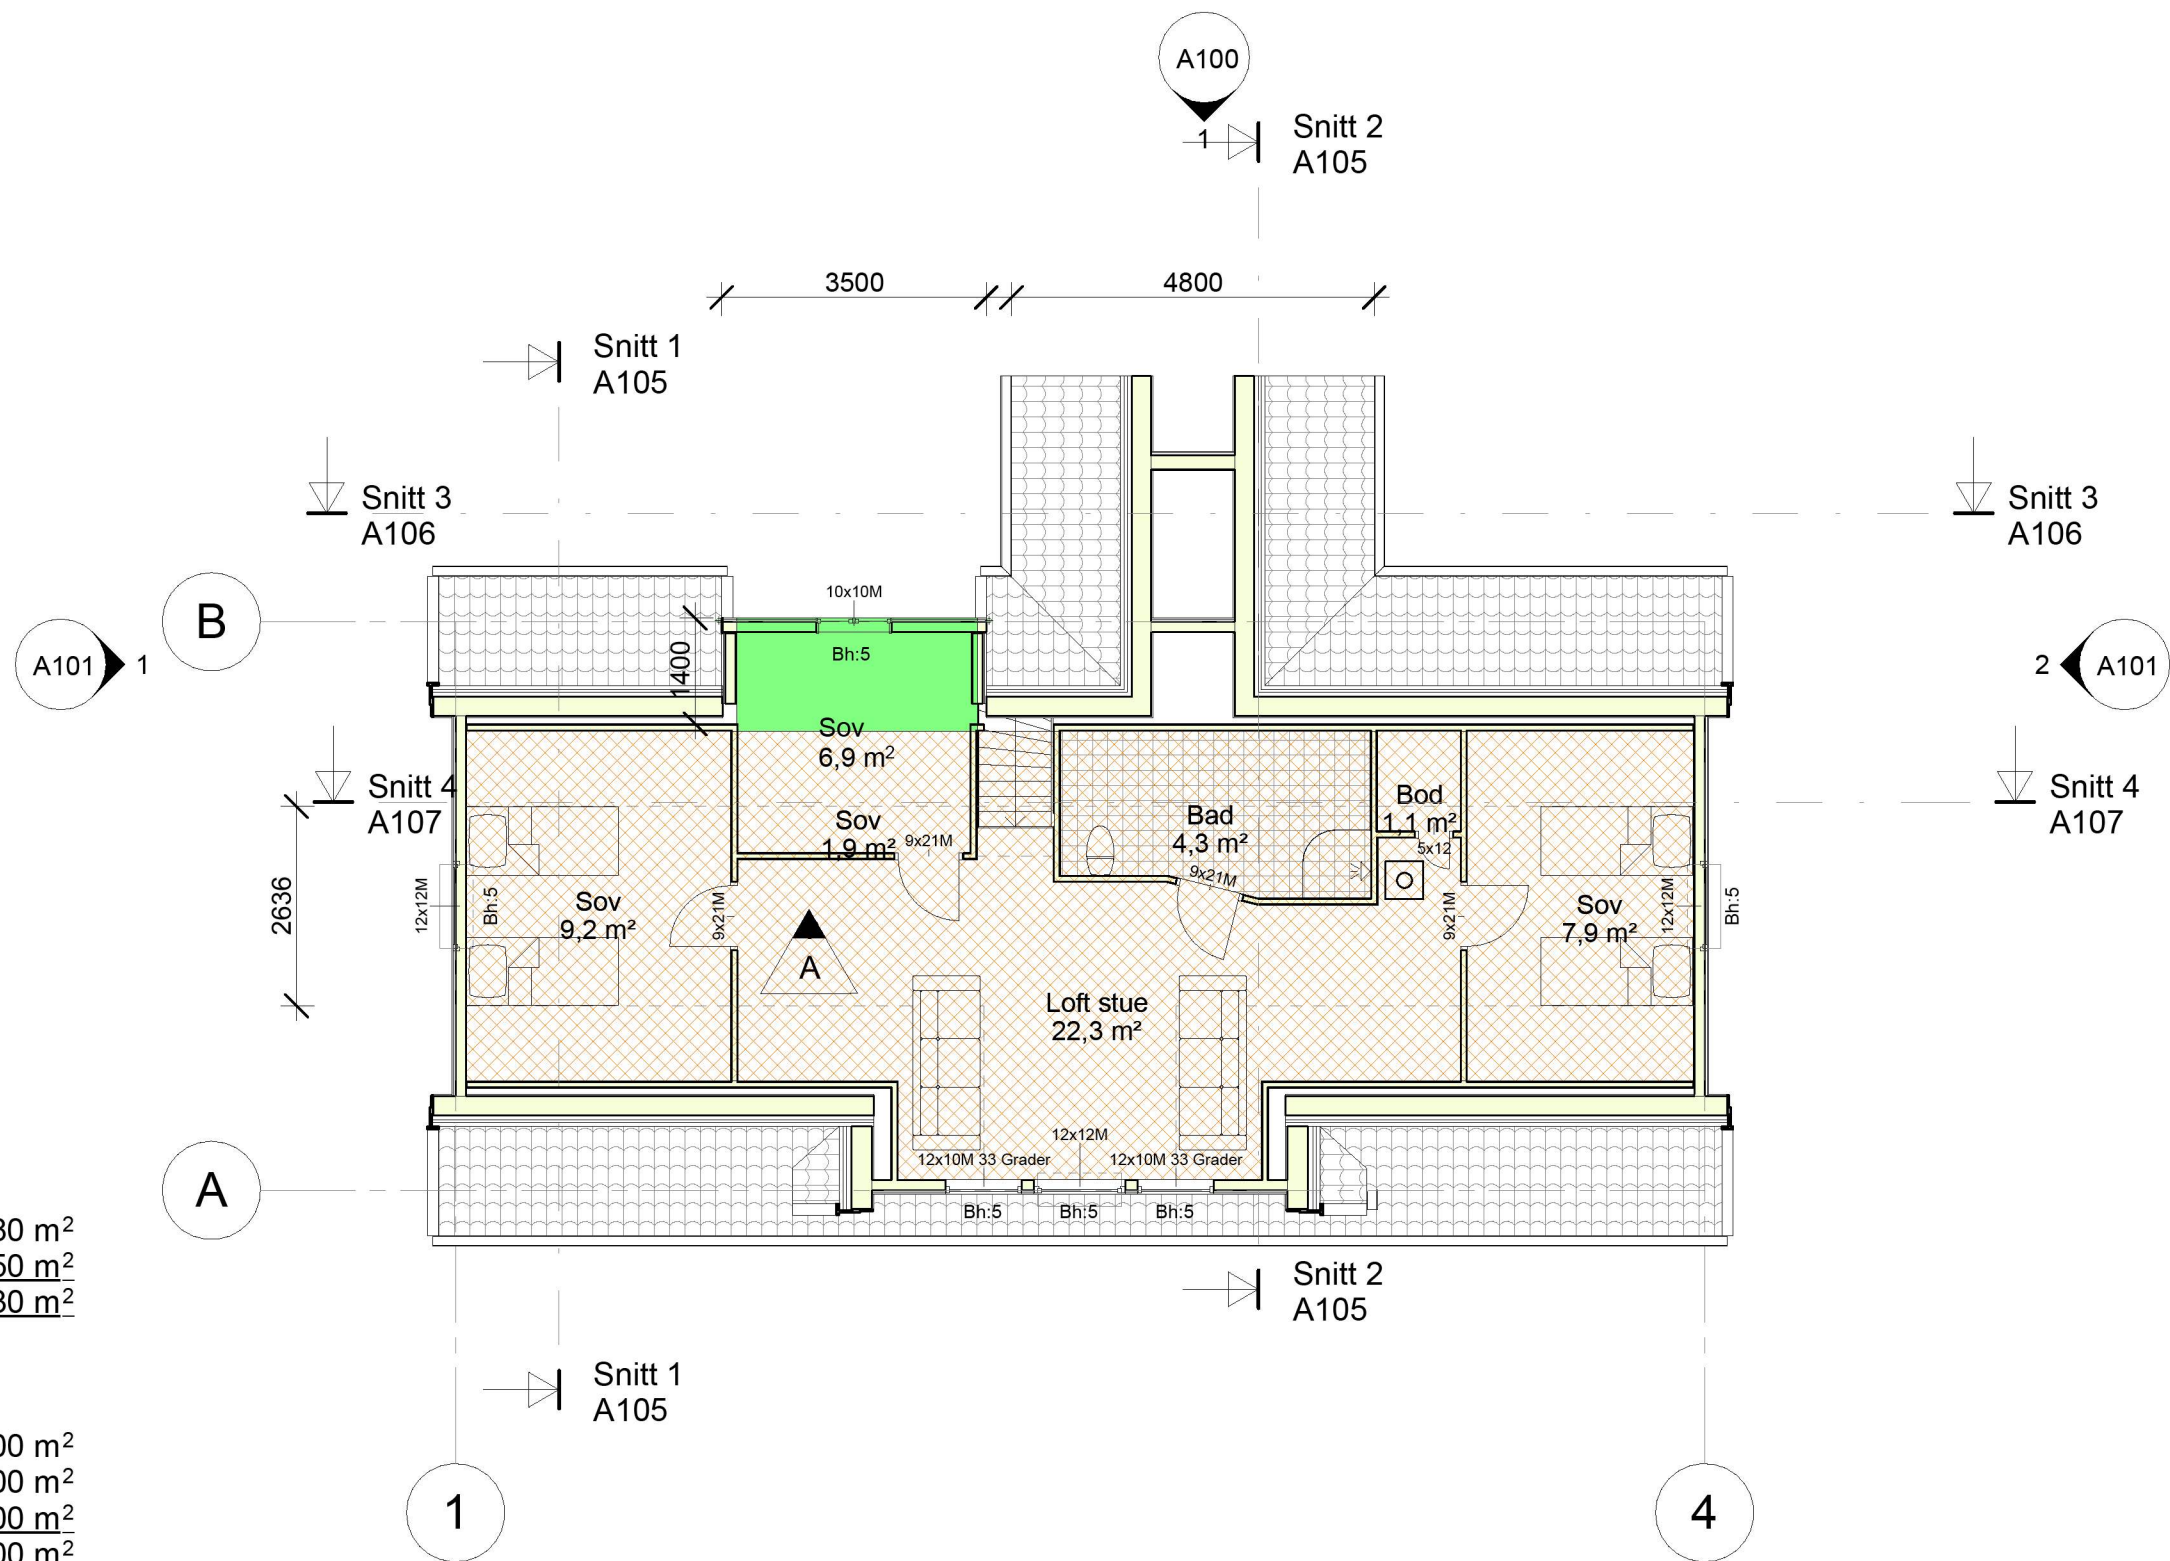

**BYA:**

Bolig:	164,80 m <sup>2</sup>
Garasje:	46,50 m <sup>2</sup>
<b>Totalt:</b>	<b>211,30 m<sup>2</sup></b>

**BRA:**

Eksisterende:	
0.etg kjeller	140,00 m <sup>2</sup>
1.etg	117,00 m <sup>2</sup>
2.etg loft	00,00 m <sup>2</sup>
<b>Totalt:</b>	<b>257,00 m<sup>2</sup></b>

**BRA:**

**Ny:**


0.etg kjeller	140,00 m <sup>2</sup>
1.etg	117,00 m <sup>2</sup>
• Ny entre	8,40 m <sup>2</sup>
2.etg Bruk. endre	46,70 m <sup>2</sup>
• <u>Nytt ark</u>	6,90 m <sup>2</sup>
<b>Totalt:</b>	<b>319,00 m<sup>2</sup></b>

Arealer og mål er hentet fra tegningsgrunnlag og kan avvike fra stedlige forhold



A	Bruksendres fra tilleggsdel til hoveddel			29.03.2023
Rev.	Revisjonen gjelder	Utført	Kontr.	Dato
<b>Natalie Lingjerde</b> Klubben 70  <b>Plantegning 2.etg loft</b> 4631-188/547		Målestokk	Dato	28.03.2023
		1 : 100	Tegnet	Jameson
		Arkstørrelse	Kontr.	Skaar
		Prosjektnr.	1223	
		Tegningsnr.	A103	
		Rev.	A	


Copyright (©)

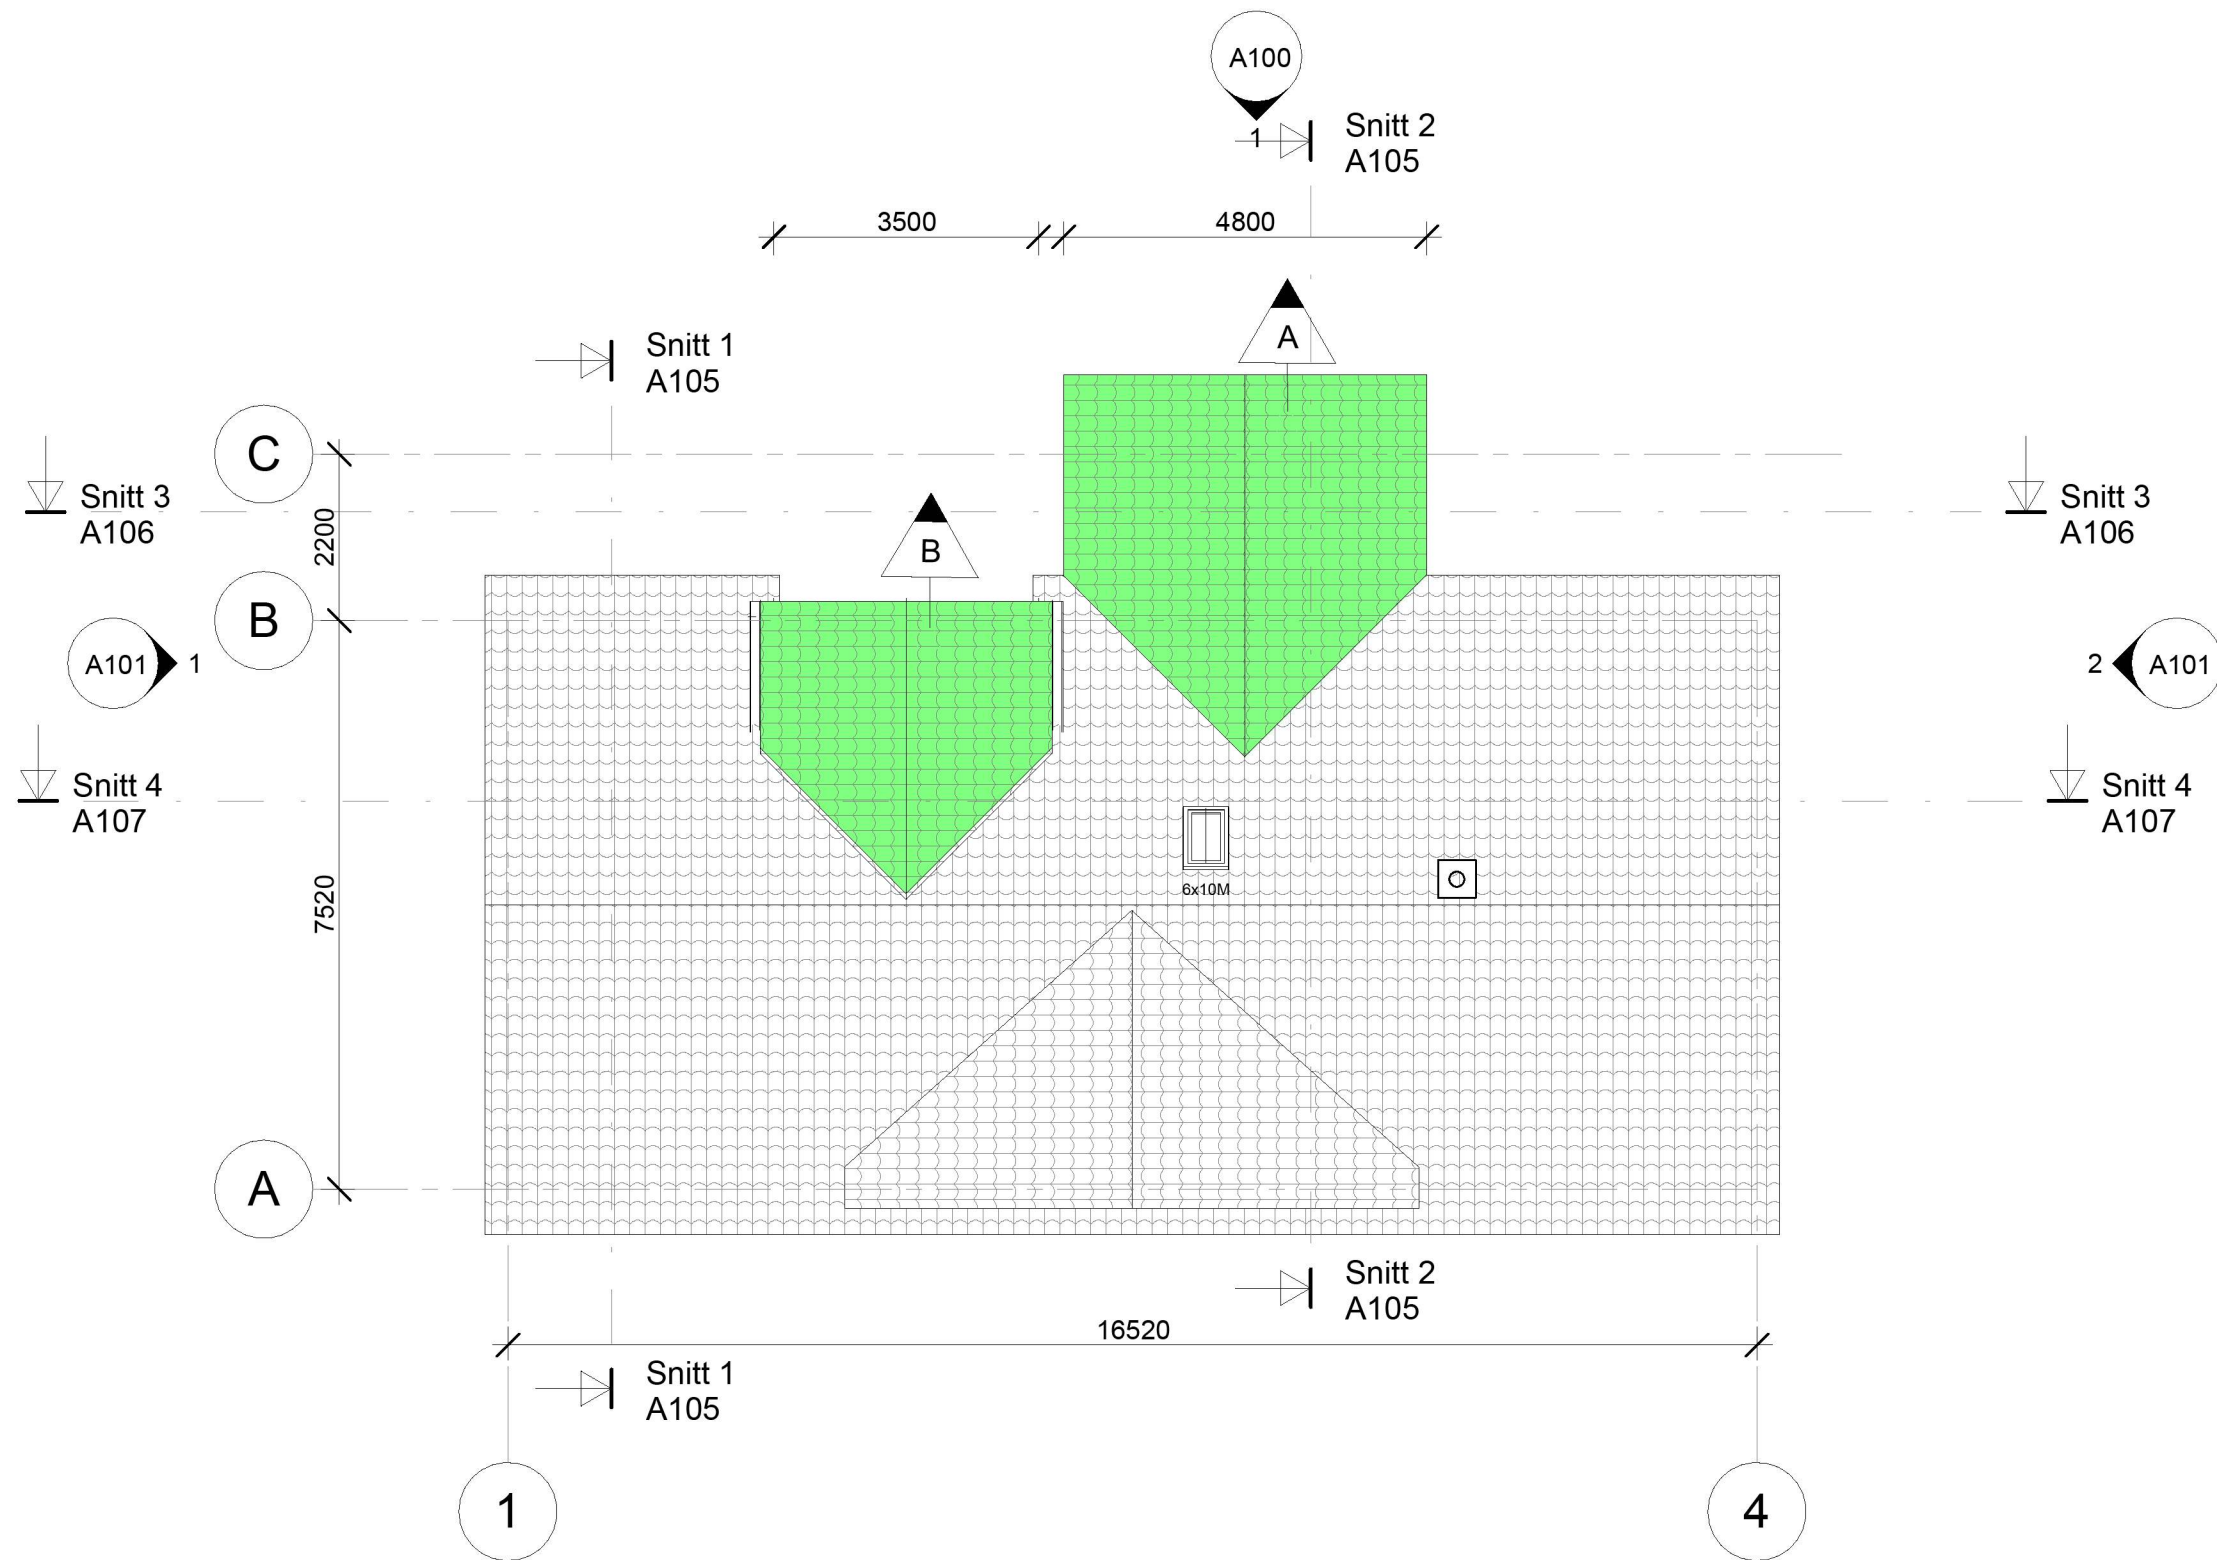


B	Nytt ark 3,5m x 1,5 m			28.03.2023
A	Nytt inngangsparti 3,2m x 4,8 m			28.03.2023
Rev.	Revisjonen gjelder	Utført	Kontr.	Dato
<b>Natalie Lingjerde</b> Klubben 70		Målestokk	Dato	28.03.2023
		1 : 100	Tegnet	Jameson
			Kontr.	Skaar
<b>Takplan</b> 4631-188/547		Arkstørrelse	Prosjektnr.	1223
		Tegningsnr.	Rev.	
		<b>A104</b>	<b>B</b>	




Copyright (©)

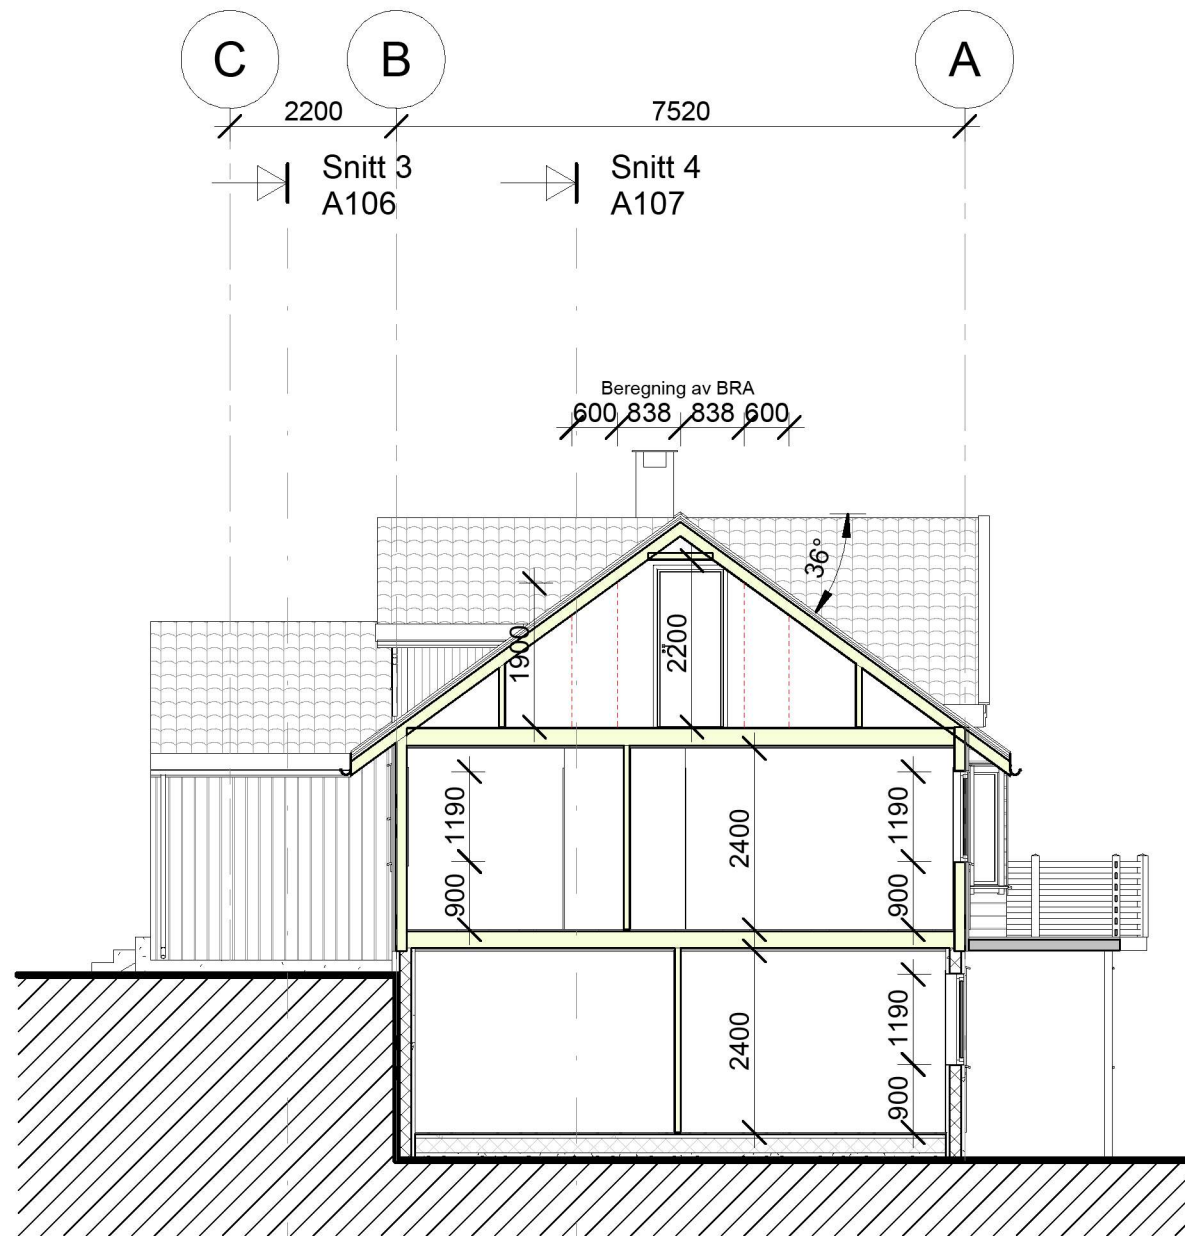

**Snitt 1**  
1 : 100

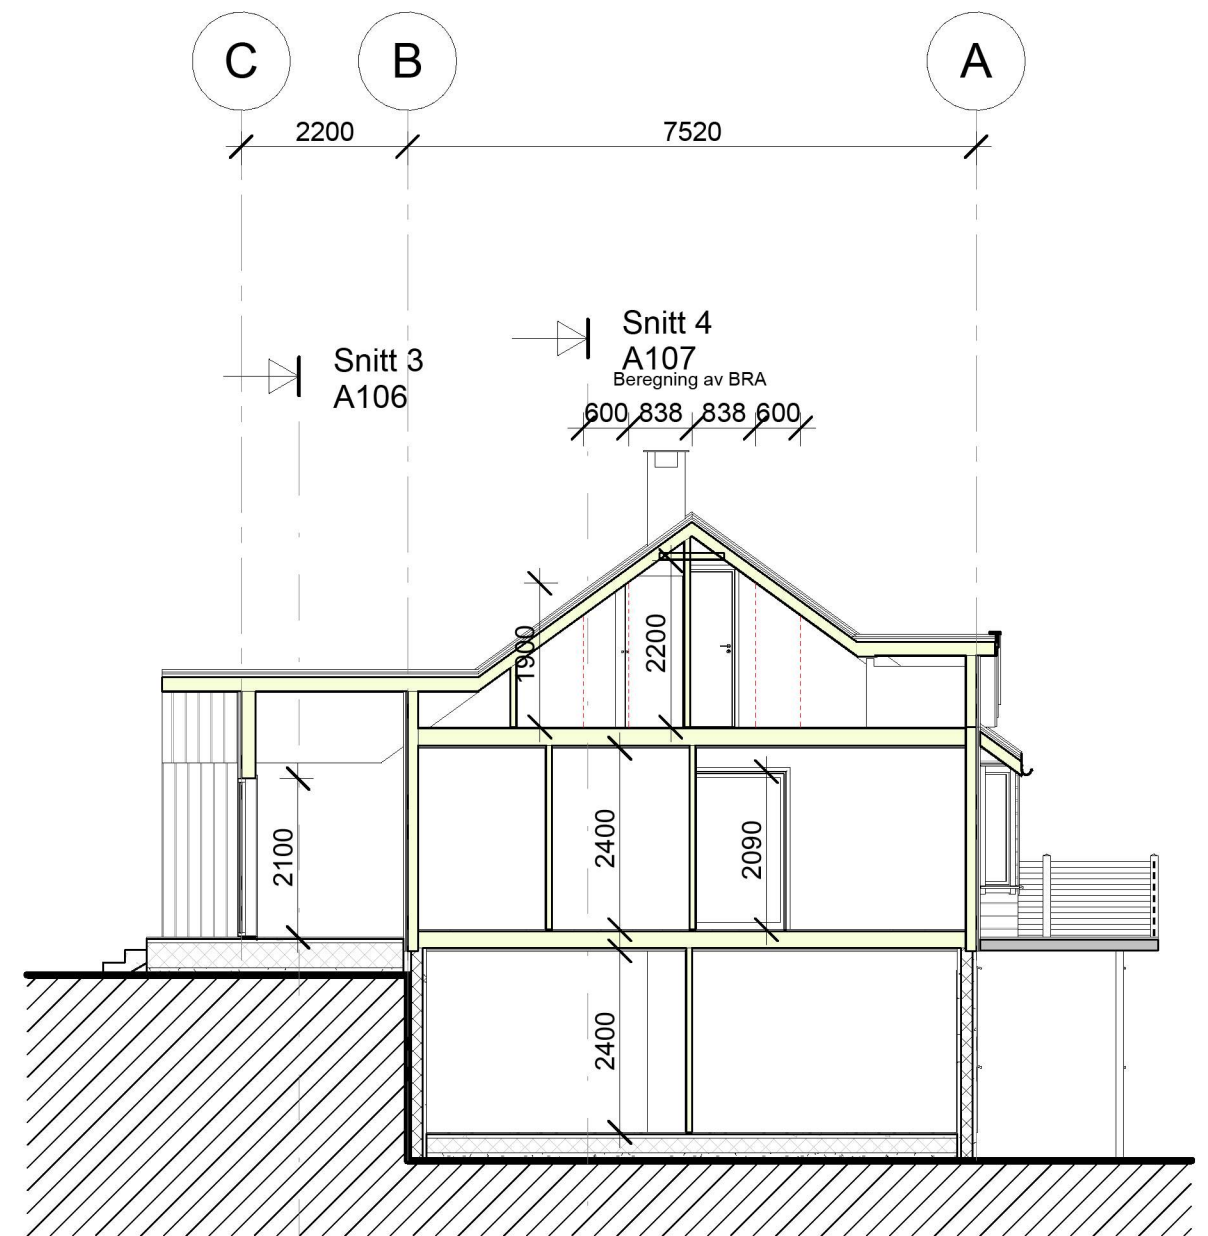


**Snitt 2**  
1 : 100

	Rev.	Revisjonen gjelder	Utført	Kontr.	Dato
	Natalie Lingjerde Klubben 70		Målestokk	Dato	28.03.2023
	Snitt 1 & 2 4631-188/547		1 : 100	Tegnet	Jameson
			Arkstørrelse	Kontr.	Skaar
			Tegningsnr.	Prosjektnr.	Rev.
			A105	1223	

Copyright (©)

31.03.2023 10:33:24

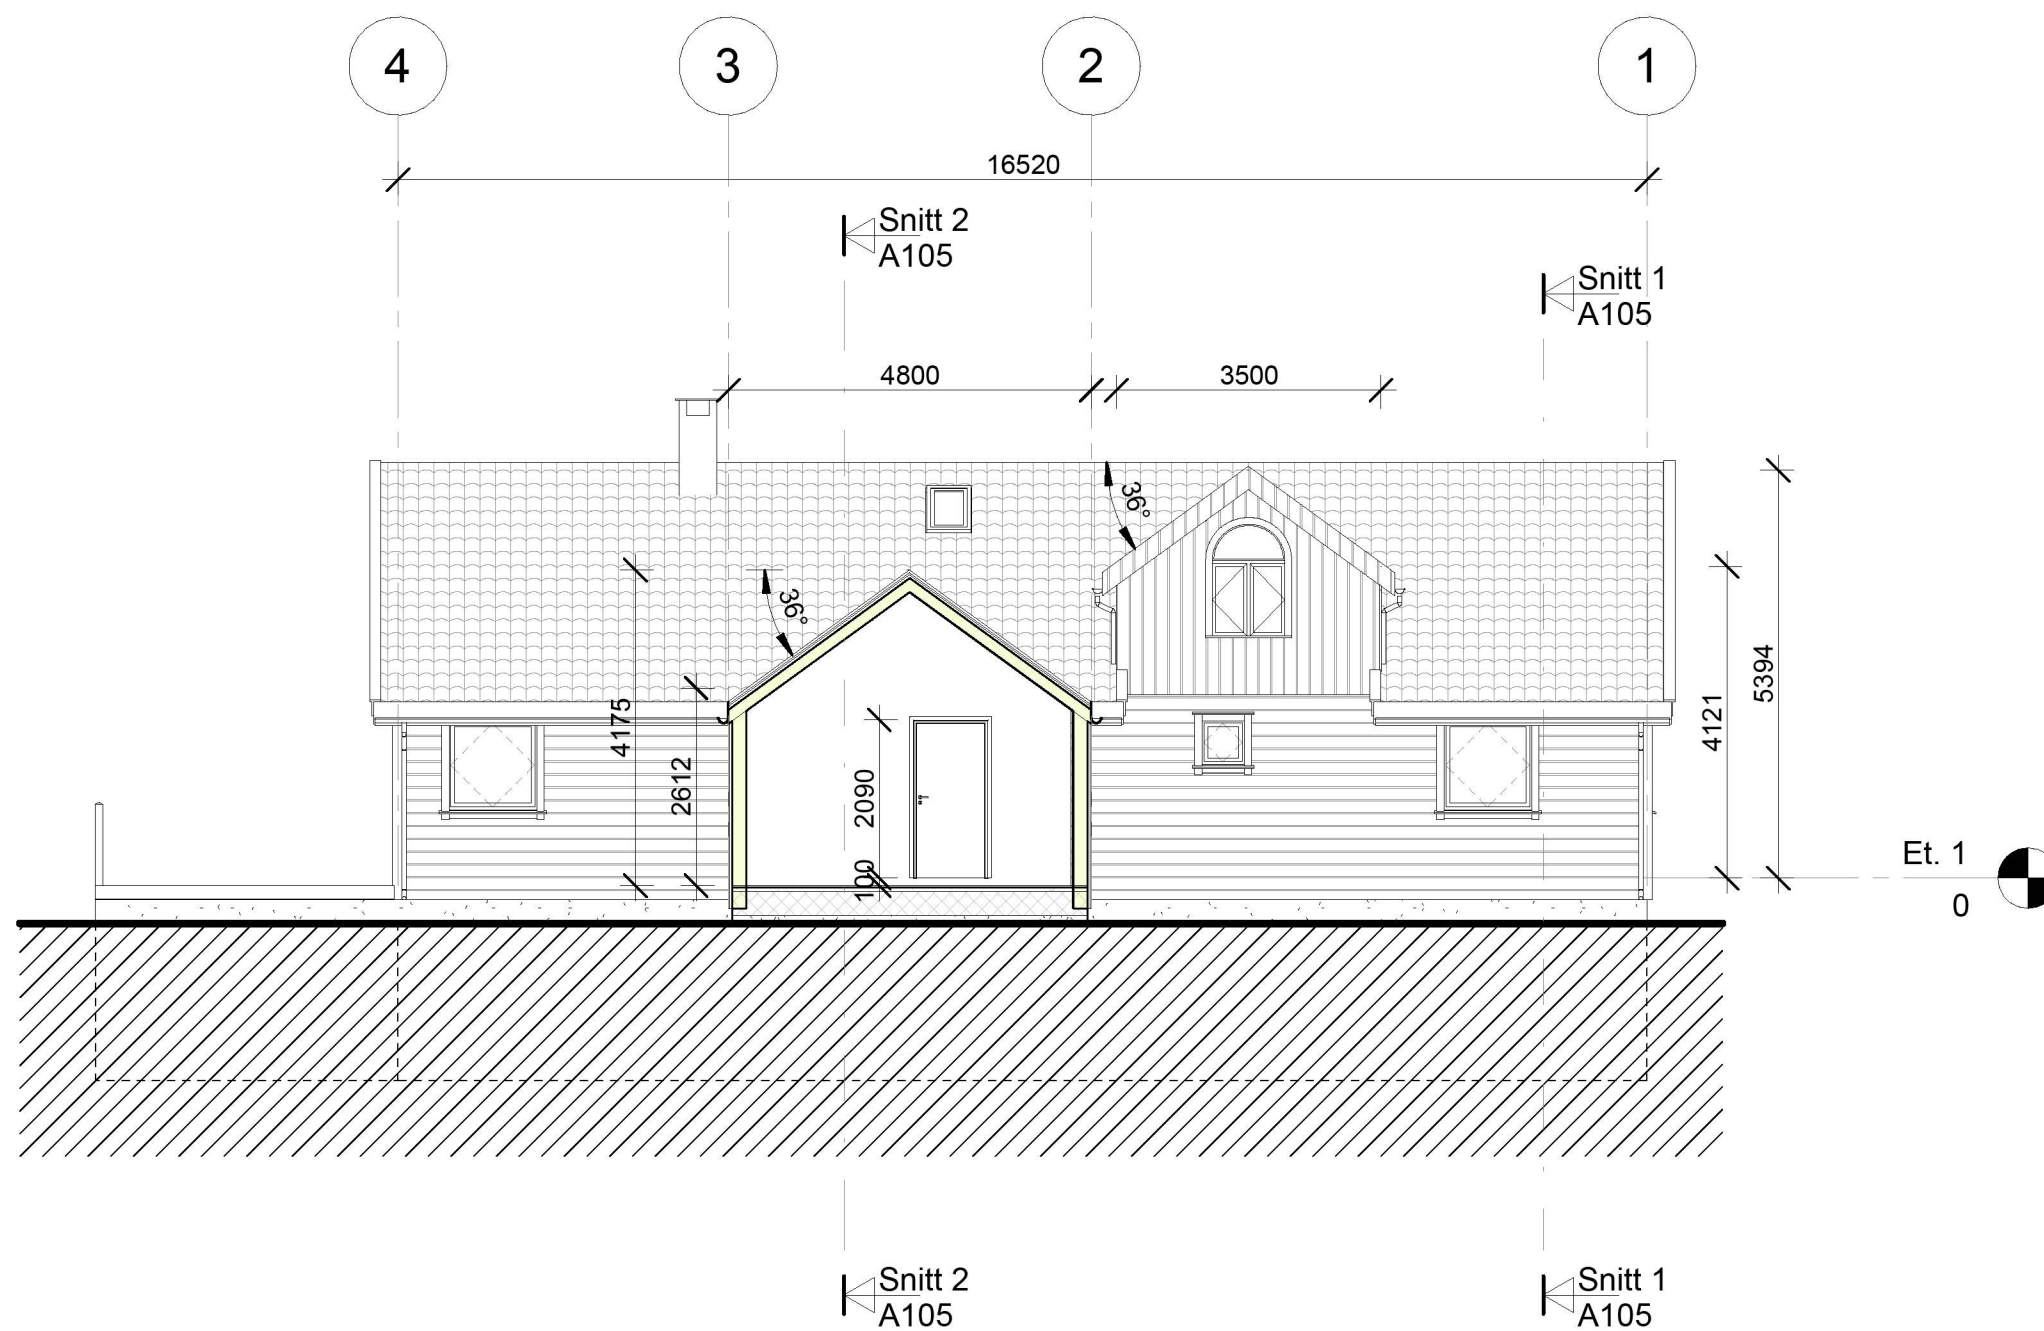


Rev.	Revisjonen gjelder	Utført	Kontr.	Dato
	Natalie Lingjerde	Dato		28.03.2023
	Klubben 70	Tegnet	Jameson	
		Kontr.	Skaar	
	Snitt 3	Arkstørrelse	Prosjektnr.	1223
	4631-188/547	Tegningsnr.	A106	
		Rev.		

Copyright (©)

31.03.2023 10:33:25



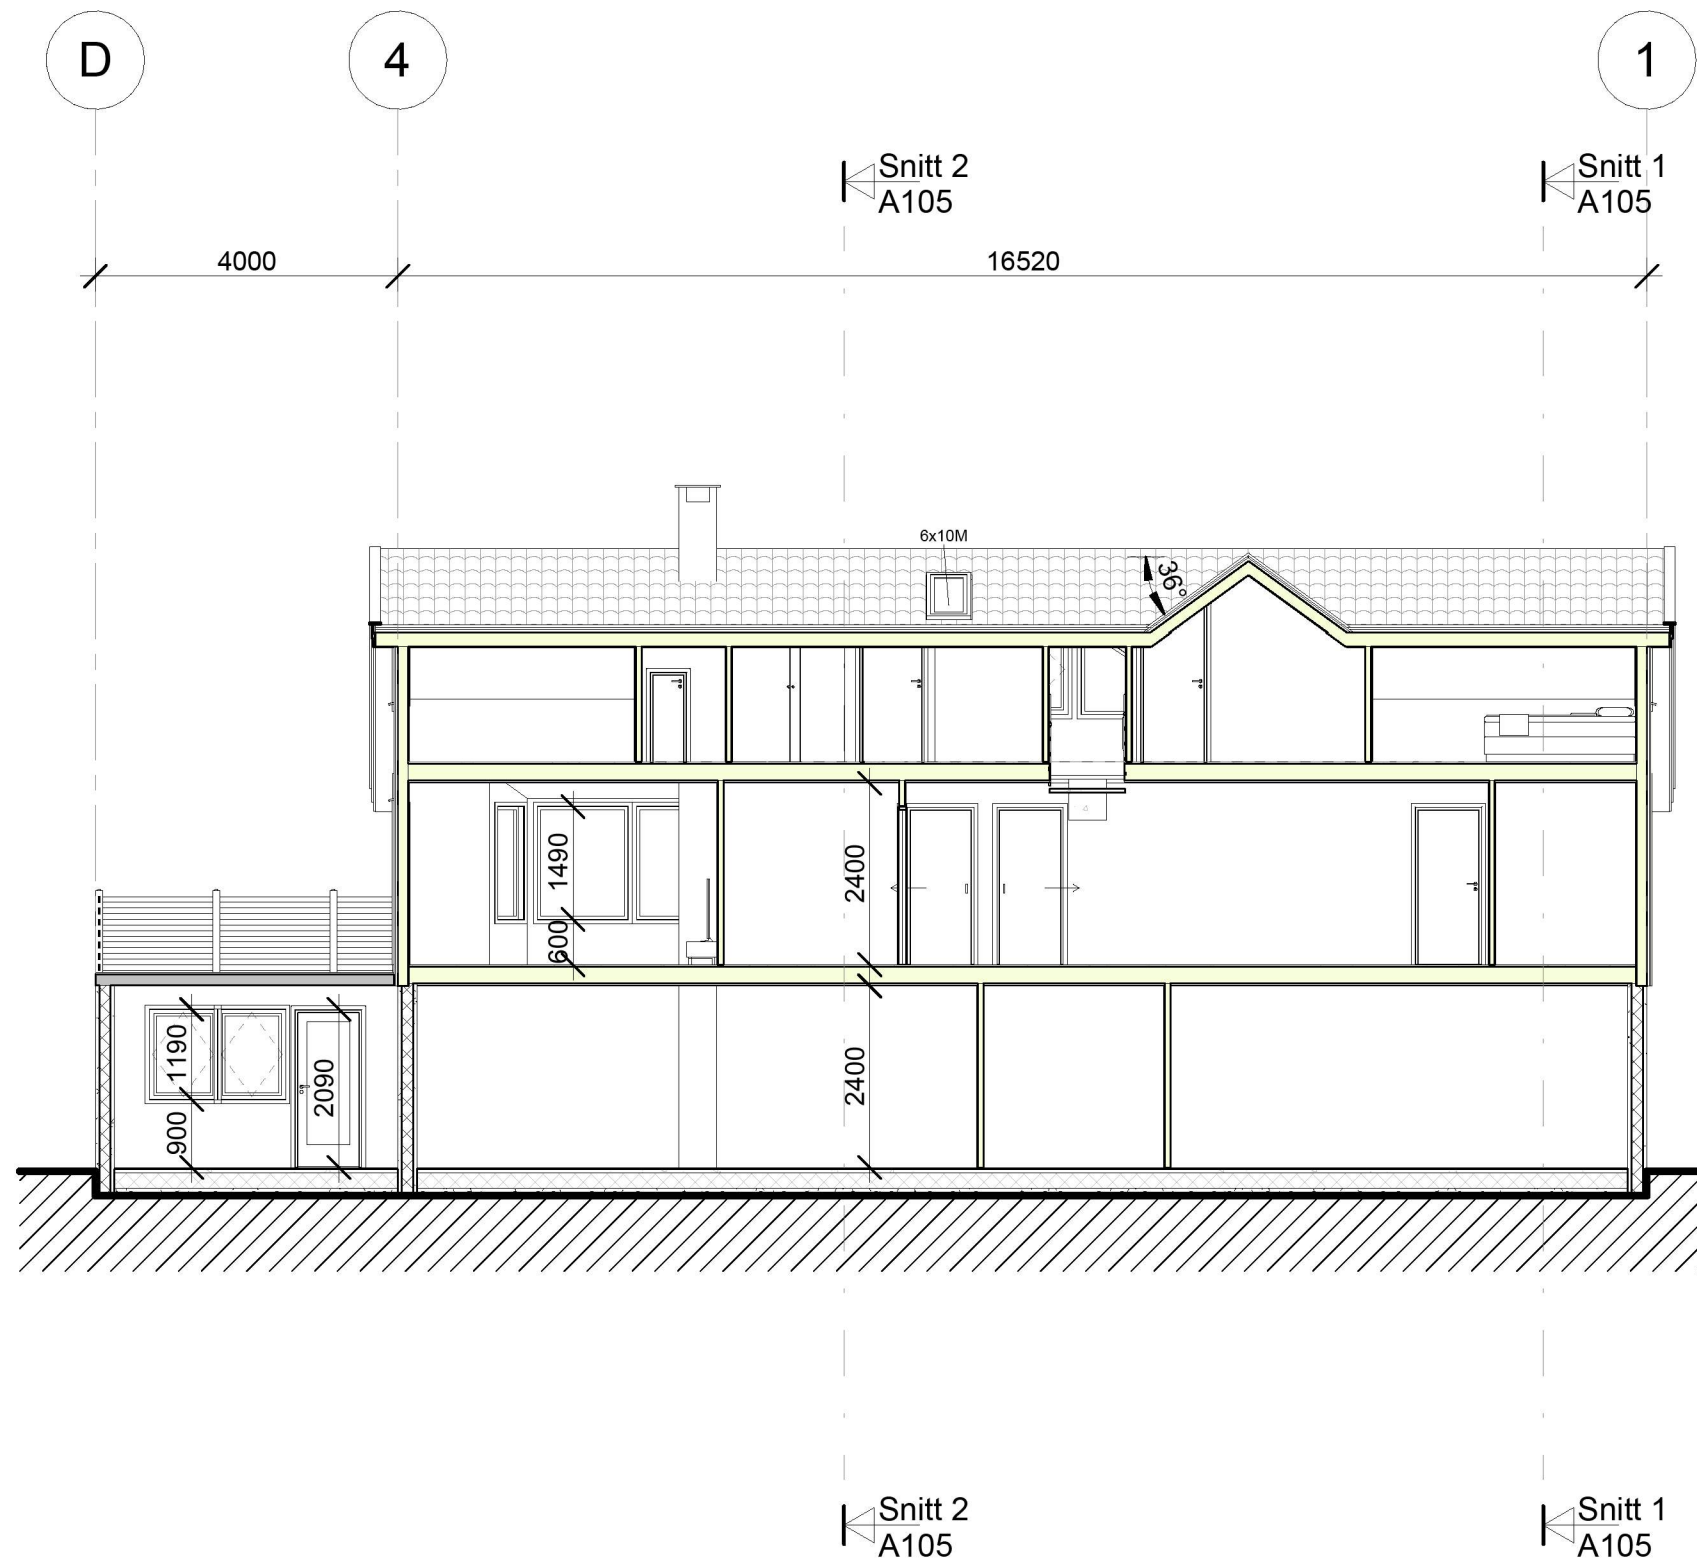

Rev.	Revisjonen gjelder	Utført	Kontr.	Dato
	Natalie Lingjerde	Dato		28.03.2023
	Klubben 70	Tegnet	Jameson	
		Kontr.	Skaar	
	Snitt 4	Arkstørrelse	Prosjektnr.	1223
	4631-188/547	Tegningsnr.	A107	
		Copyright (©)		Rev.

31.03.2023 10:33:25