

SITUASJONSKART

MELAND
KOMMUNE



Gnr/Bnr: 22/26
Adresse: Mjåtveitmarka 15
Eigar/søkar: Aslaug Haugland

Målestokk: 1:1000
Dato: 17.03.2010



Kvalitet: FKB-B

29 MARS 2010

Fremt. Komm Kum

Gjeldande plan: Kommuneplan

J.nr. 10/4105

Planformål: LNF


Vår referanse: ØT

Ark. 22/26 Saksh.
Saksid. 08/222-10

Gjerde
Usikker eigedomsgrense
Målt eigedomsgrense

Bolighus
Andre bygg

Sign.

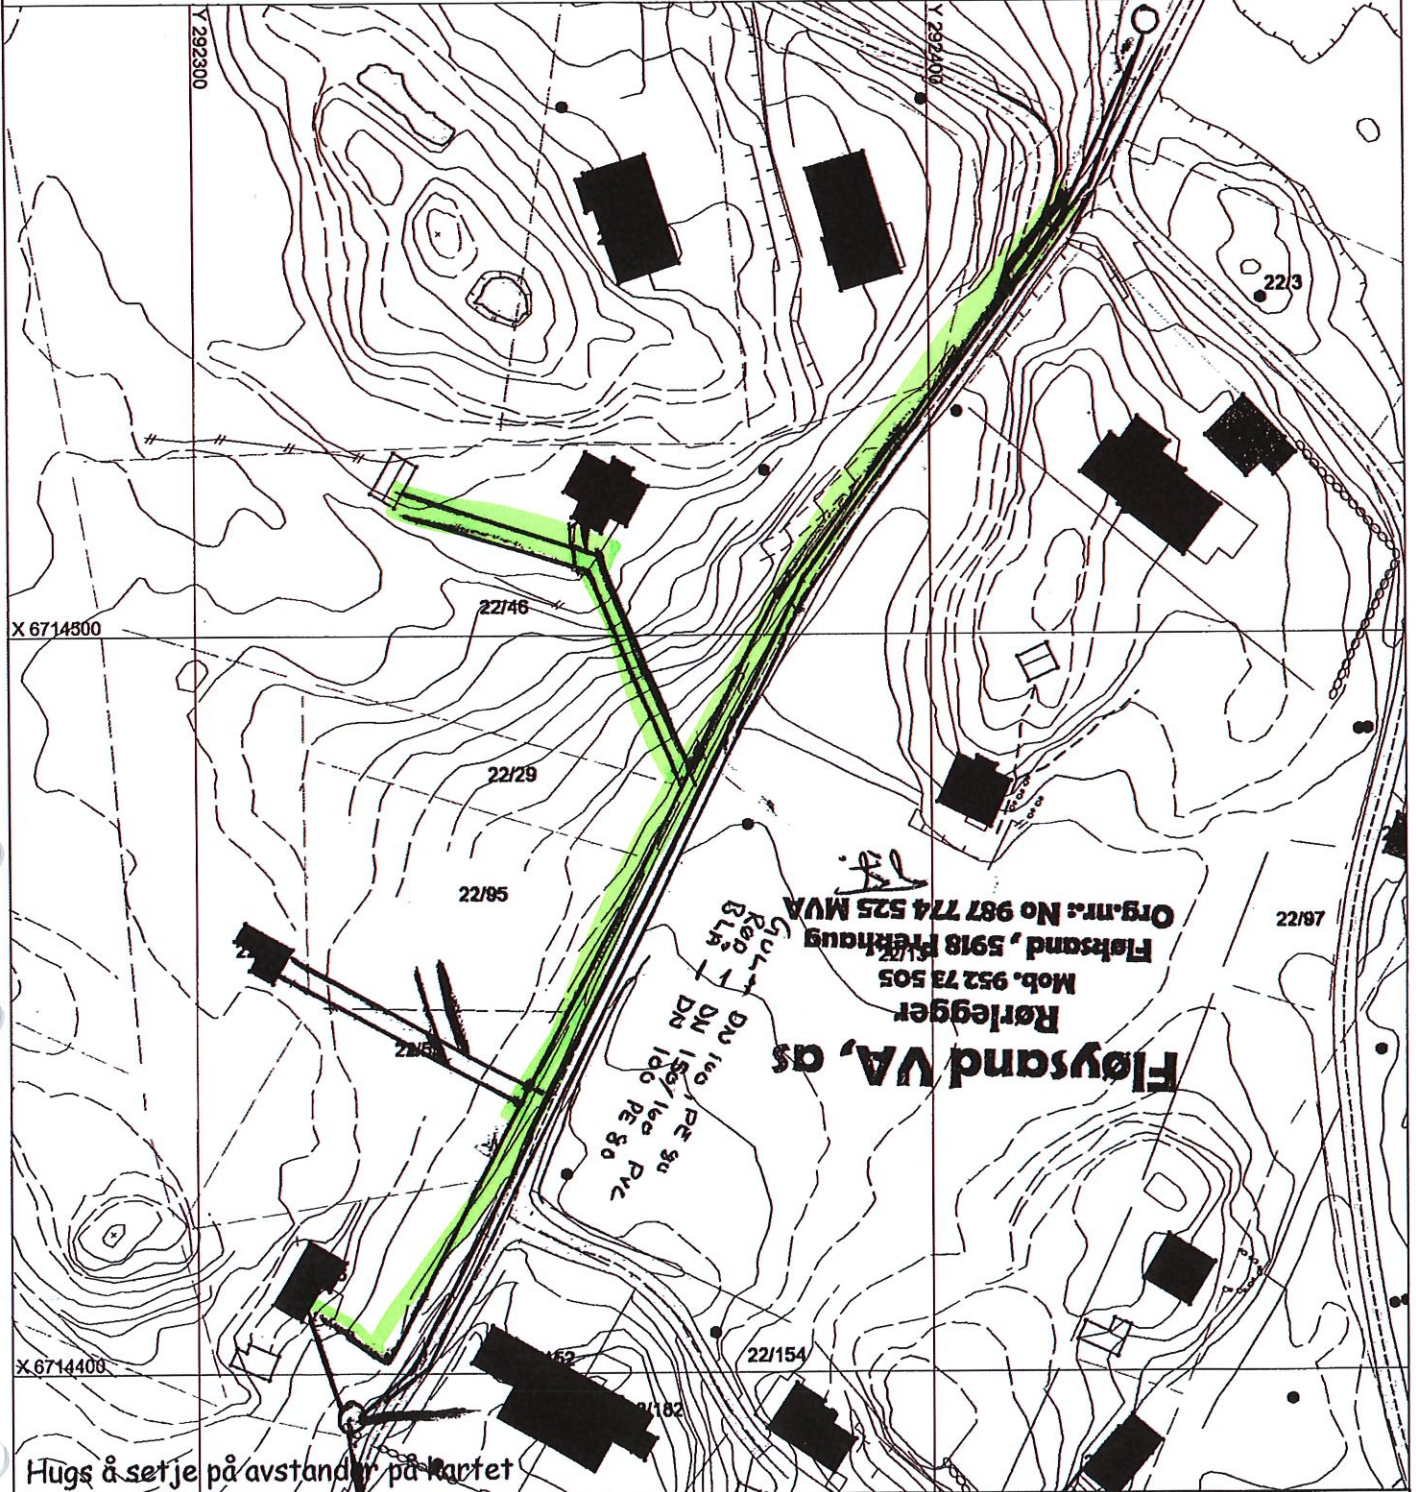

SITUASJONSPLAN

Emdelevum

Tiltak

Terje Fløysand 28/3-10
Underskrift Situasjonsplan Dato

29 MARS 2010

J.nr.

10/4105

Ark.

22/26

Sakst.

Sal

BNR 26,53,95

08/222 - 10

VA-ARBEID**Beskrivelse til situasjonskart for Mjåtveitmarka Gnr. 22****Ansvarlig søker: Byggmester Knut Henanger.****Ref. til medsendt situasjonskart.**

Vannledning, spillvannsledning og pumpeledning blir lagt i samme grøft i vegskulder nedover til pumpestasjon.(endekum)

Disse er merket med fargene blå-vann, rød –spillvann og gul-pumpeledning.

Endekummen blir i første omgang et godkjent minirensanlegg av type Biovac. Senere, når Meland Kommune har etablert pumpestasjon , blir rensanlegget byttet ut med pumpestasjon.

Denne vil da bli dimensjonert opp mot antall boenheter som skal kobles til.

I utgangspunktet skal vi koble vannet til en eksisterende 63 mm komm. vannledning. Vi legger ned en DN 100 plastledning.Dette med hensyn til brannhydrant(er). Regner med at kommunen erstatter denne 63-ledningen med større dim. senere.

Pumpeledningen blir DN 100, PE-80. Denne har da mulighet til å ta 30 eneboligheter. (Event. fremtidig.)

Kjerneboring er et alternativ til grøfter der hvor det kan være besparende.

På spillvannet blir det montert profilkummer på alle avgreninger og pr. 50m på rette strekk.

Fløksand 29 mars 2010.

Fløysand VA, as**Rørlegger****Mob. 952 73 505****Fløksand , 5918 Frekhaug****Org.nr.: No 987 774 525 MVA**

Til Meland kommune

Postboks 79

5918 Frekhaug

- 2 OKT. 2013

Jnr. 13/13149 Saksh. _____
Ark. 22/210 Ark.del _____
Saksid. 08/222-16

Bygging av veg-, vass og avlaupsanlegg GNR 22 BNR26,53 og 95

Det er gjort nokon endringer i forhold til det som er godkjent den 06.04.11

- Avløpsledninga er lagt med fall slik att me unngjekk pumpestasjon. Dette blei ei bedre løysing, med tanke på vedlikehold og driftsutgifter. Vedlagt kart viser plassering av VA.
- Avkjørsel på veg er flytta, slik att Gnr22 Bnr 46 bruker samme avkjørsel. Sjå vedlagt sit.kart

Knut Hennings

Ansvarlig søker