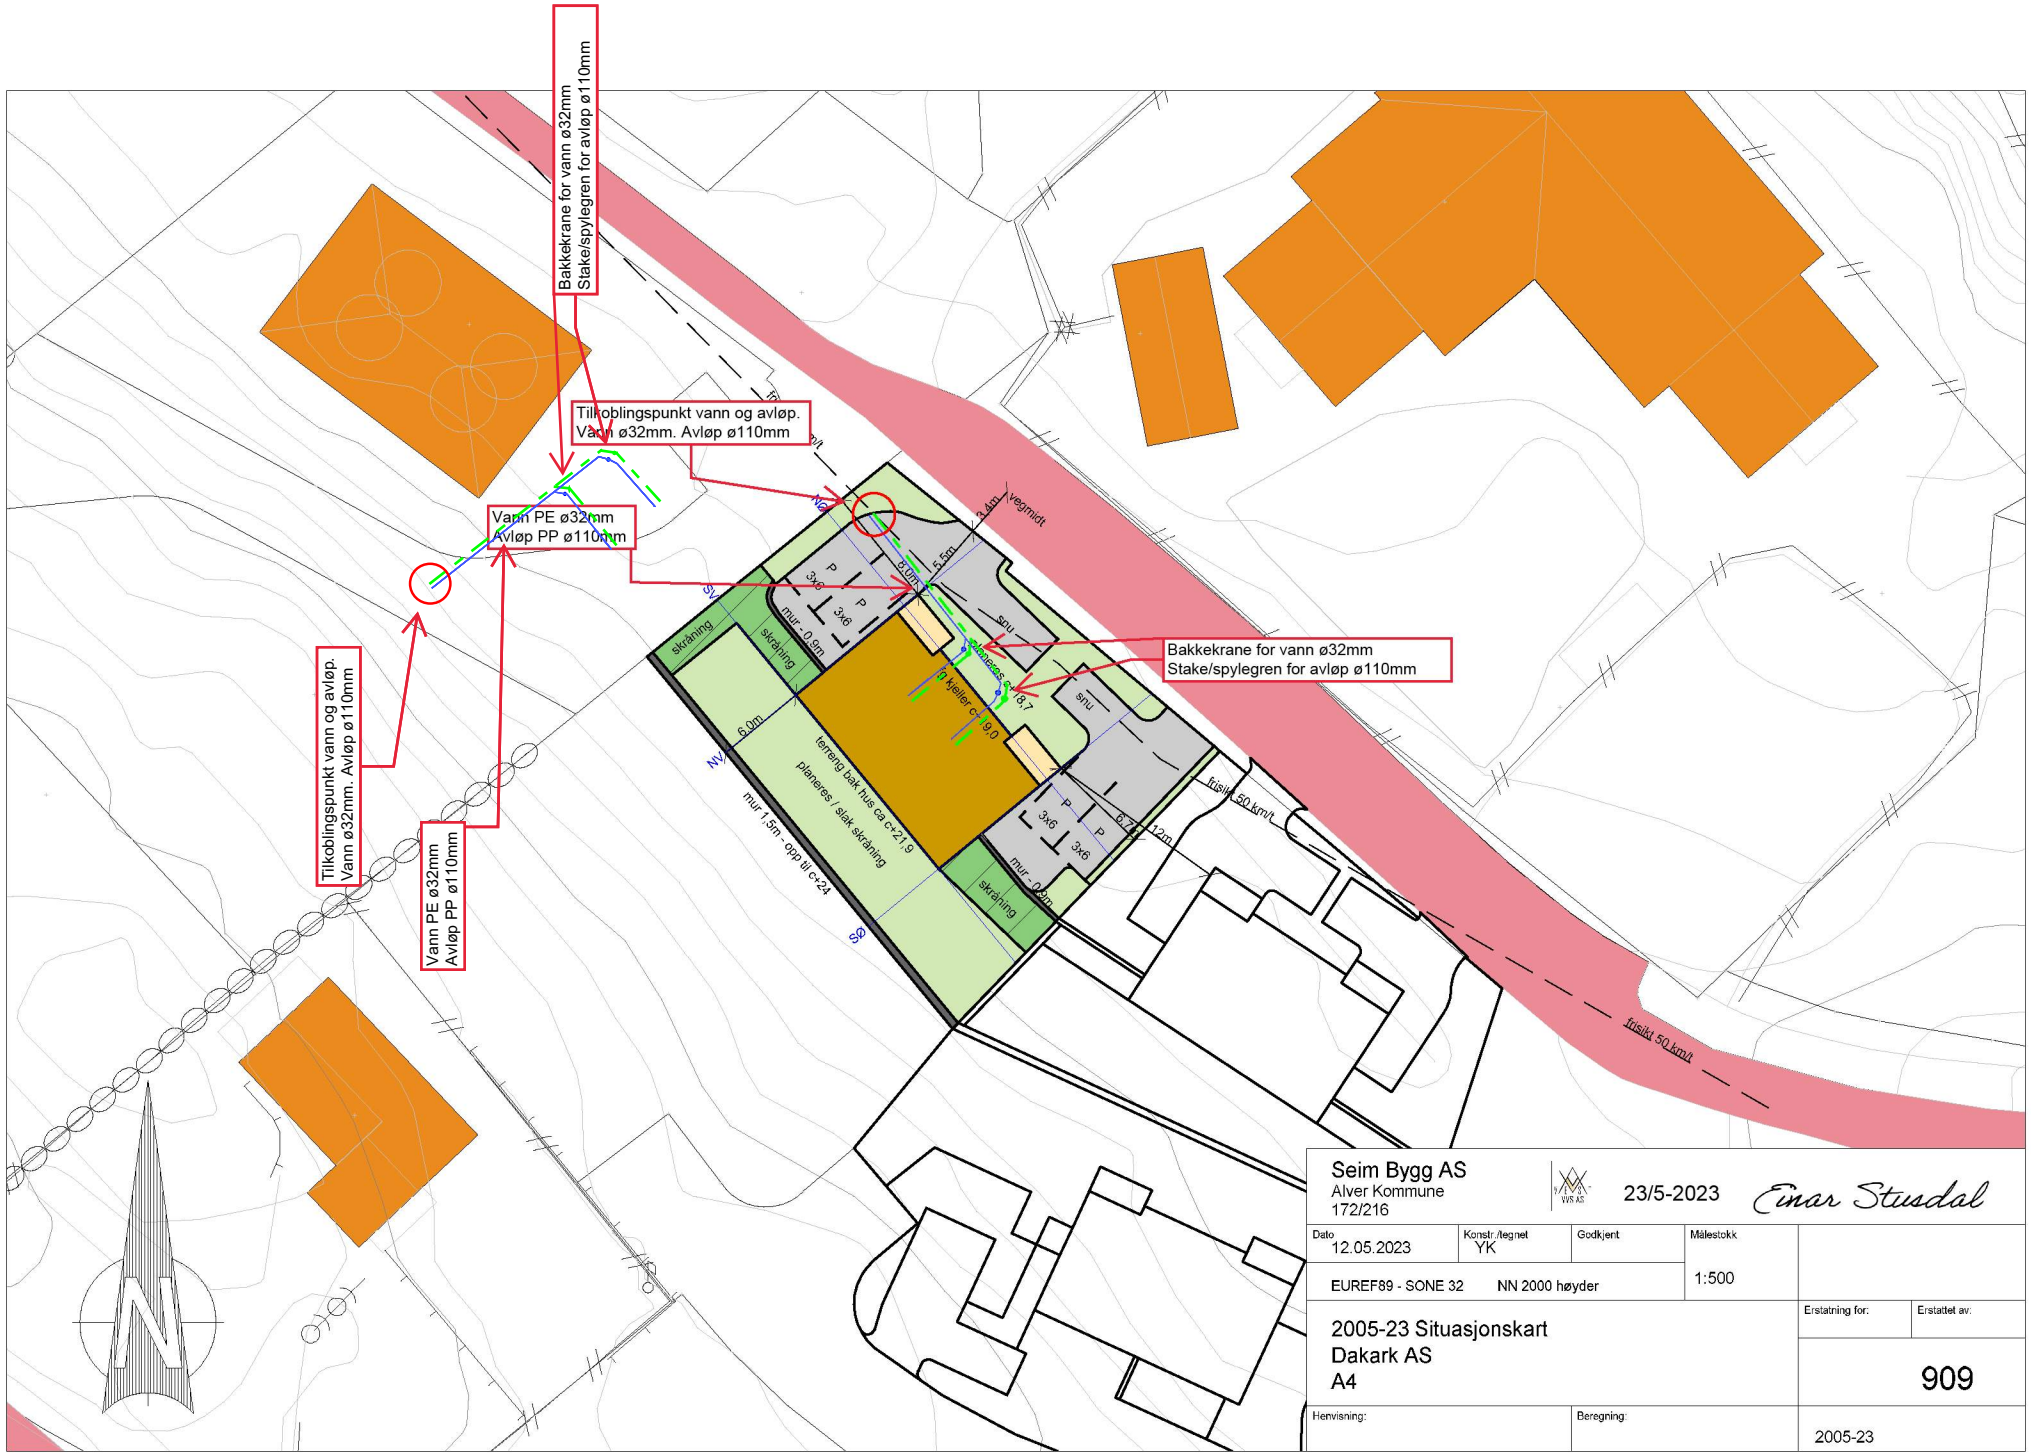

Seim Bygg AS
Alver Kommune
172/216

23/5-2023

Einar Stusdal

Dato	Konstr./tegnet	Godkjent	Målestokk
12.05.2023	YK		1:500

EUREF89 - SONE 32 NN 2000 høyder

2005-23 Situasjonskart
Dakark AS
A4

Erstatning for:	Erstattet av:
	909

Henvisning:

Beregning:

2005-23