


TOPP VEG
N6735424, Ø291119 +

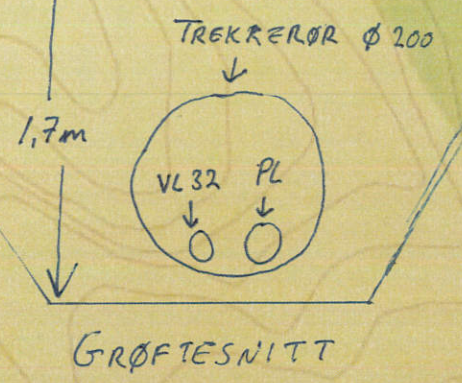

NY INNKJØRSEL KOMMER
I KONFLIKT MED VA LEDNINGER
MASSEUTSKIFTES OG LEGGES I
TREKKERØR GJENNOM NY
INNKJØRSEL

Situasjonskart -		Dato: 03-01-2023
		Målestokk: 1:500