

- Målte Grenser
- Registrerte Grenser
- Servituttgrenser
- Teningsmåle grense
- Høye målt
- Bolig
- Bustad m/alternativ

- Våningshus
- Sære bustader
- Hytte/leilighet
- Servitutt
- Garasje/uthus
- Industri/ager
- Andre bygg




Alver kommune
Kart og Oppmåling



dato: 2023.05.26
riper: 1111

Målestokk
1:500

100m

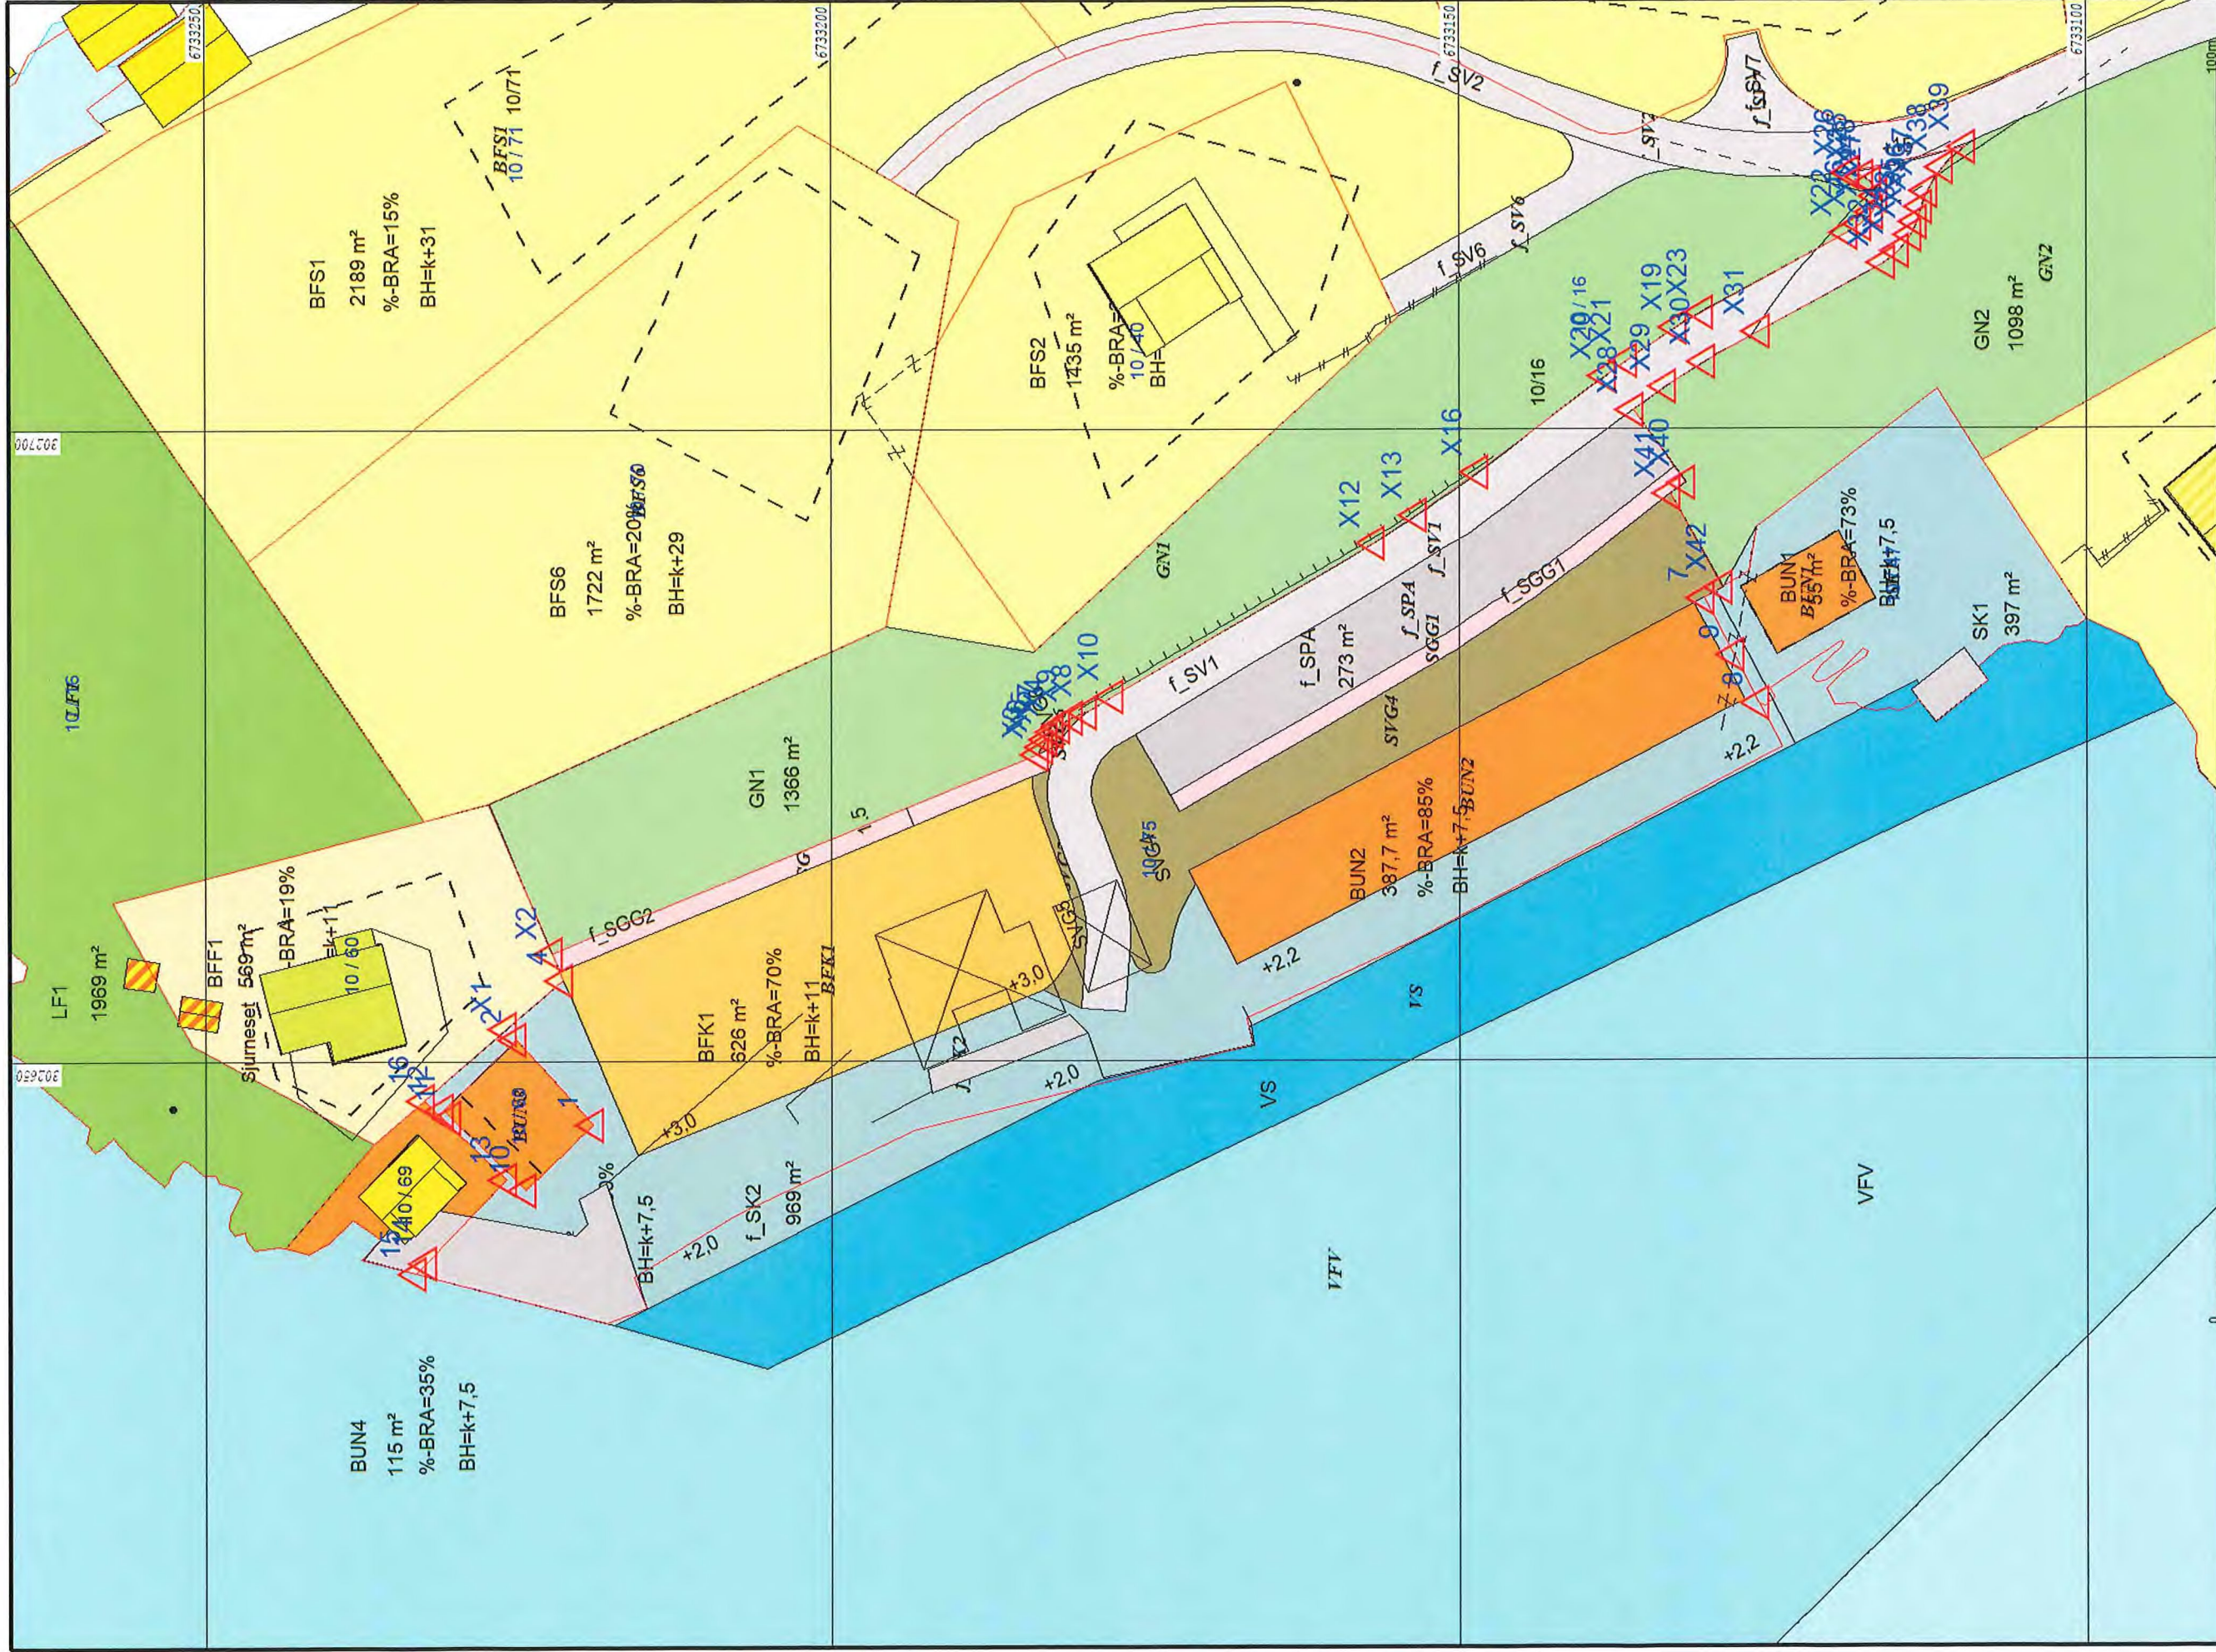

- Måle Grenser
- - - Regulerings Grenser
- - - Udefinert grenser
- - - Terrangmåle grense
- - - Konstantt grensepunkt
- - - Bolig
- - - Buststøt m/leilighet

- Våningsbus
- Store bustboder
- Hytte/leilighet
- Sammenheng
- Industri/ager
- Andre bygg

Alver kommune
Kart og Oppmåling



Dato: 2023.05.26
Side: 1/11

Skala: 1:500