

- Målte Grenser
 - - - Registrerte Grenser
 - - - Servituttgrenser
 - + Teningsmåle grense
 - + Høye målt
 - Bolig
 - Bustad m/ullighet
- Våningshus
 - Stue bustader
 - Hytte/leilhus
 - Servituttgrense
 - Garasje/uthus
 - Industribyg
 - Andre bygg




Alver kommune
Kart og Oppmåling



dato: 2023.05.26
riper: 1111

Målestokk
1:500

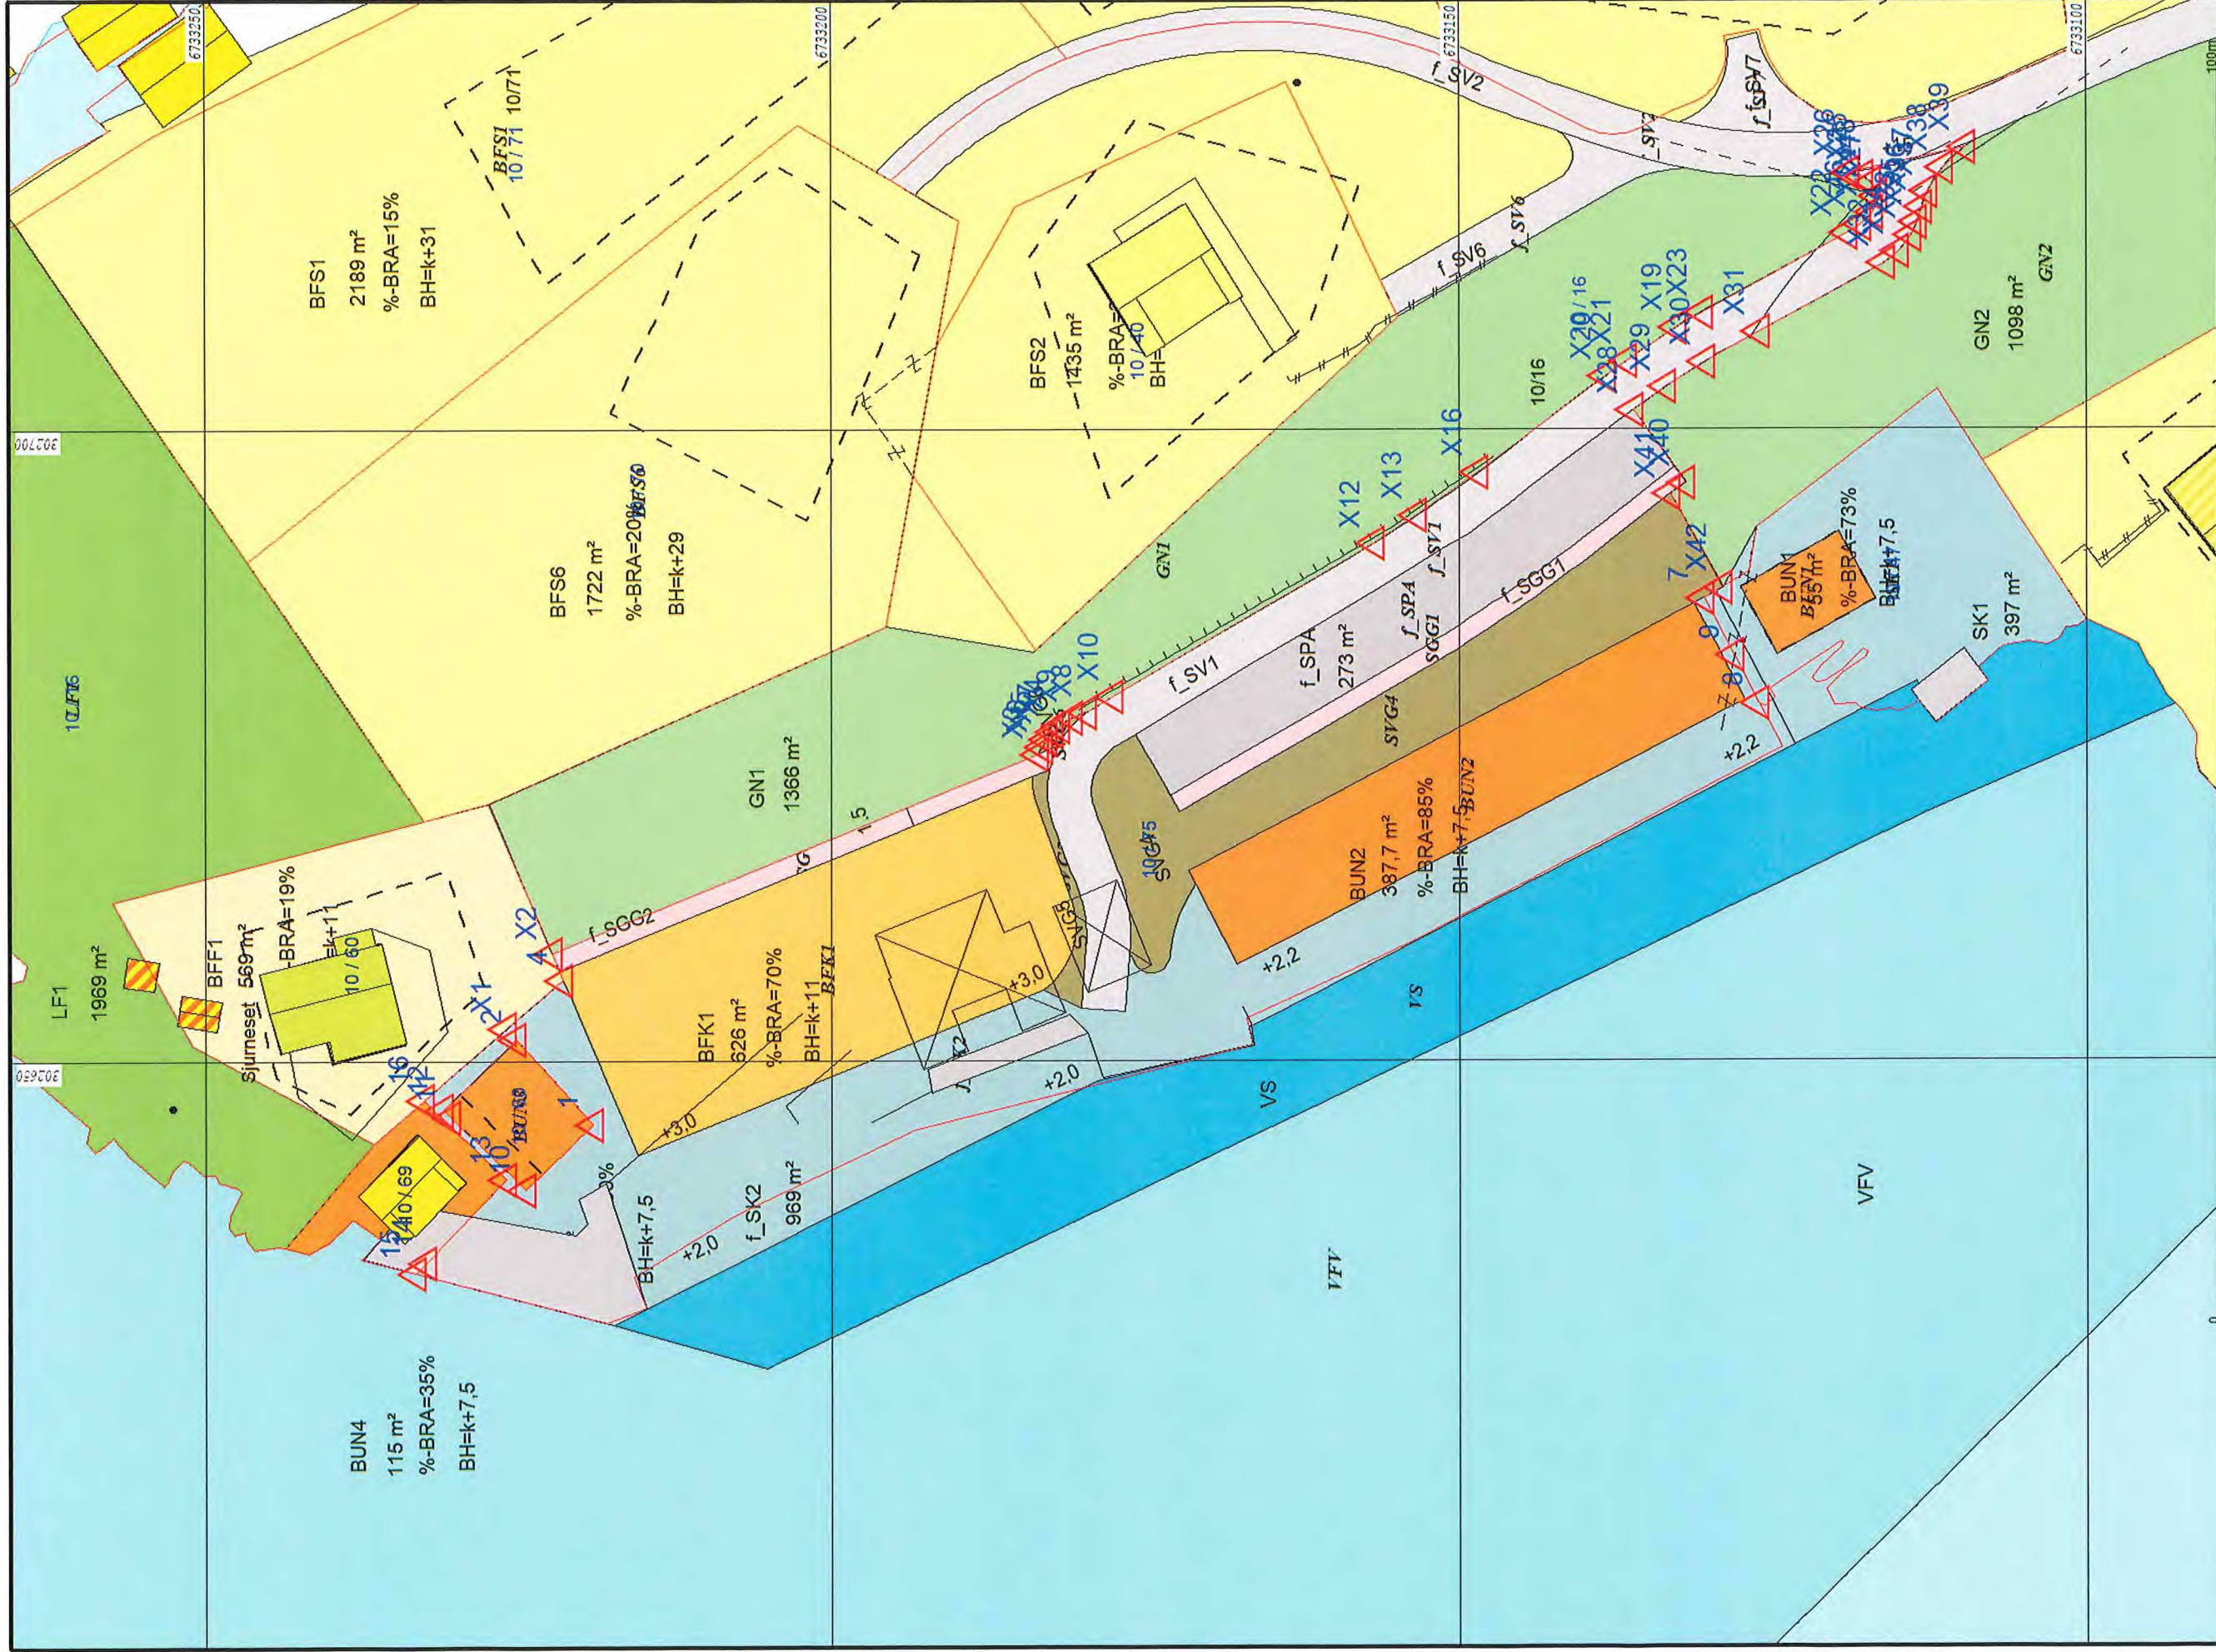

Alver kommune
Kart og Oppmåling



N 

Storskala 1:500

Dato: 2023.05.26

Side: 1111

	Våningshus
	Større busteider
	Hytte/leilighet
	Samgjeitt hus
	Industribygg
	Andre bygg

	Måle Grenser
	Regulerte Grenser
	Udefinert grenser
	Terrengmåle grense
	Konstruert grensepunkt
	Bolg
	Bustid m/leilighet