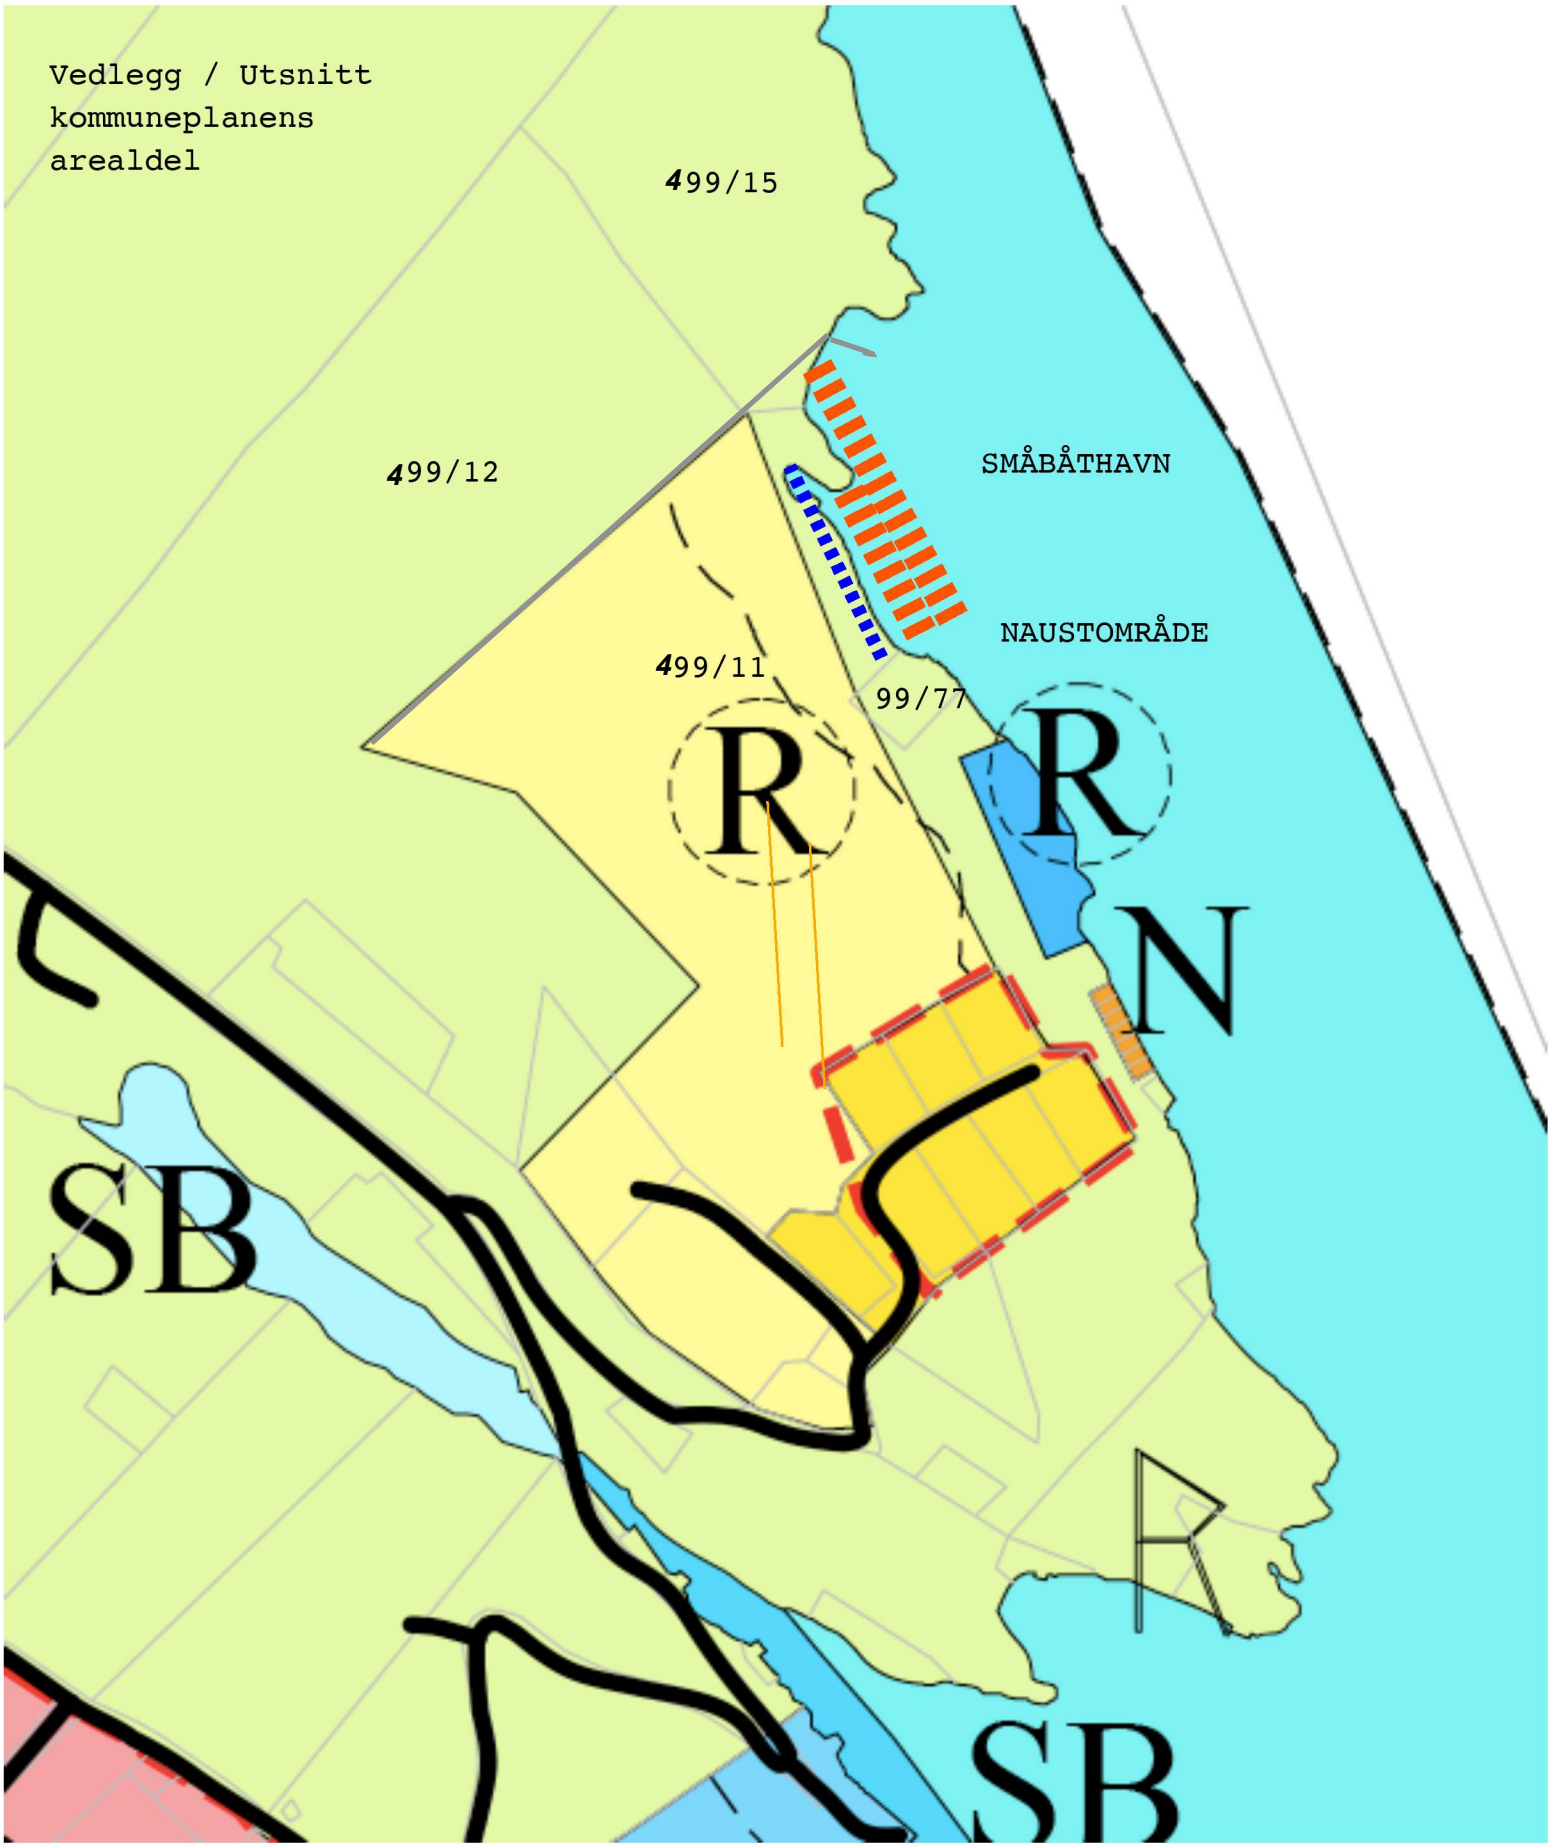Vedlegg / Utsnitt
kommuneplanens
arealdel