

**For matrikkeleining:**

Kommune:	4631 - ALVER	Utskriftsdato / klokkeslett:	30.05.2023 kl. 13:18
Gardsnummer:	137	Produsert av:	Liv Berit Ones
Bruksnummer:	838	Attestert av:	Alver kommune

Orientering om matrikelbrev

Matrikelbrevet er heimla i «Lov om eigedomsregistrering» (matrikellova) av 17. juni 2005. Etter definisjonen i matrikellova § 3 d) er matrikelbrevet ei attestert utskrift av matrikkelen som viser alle registrerte opplysningar om ei matrikkeleining ved oppgjeven dato.

Om heilskap og nøyaktigheit i matrikelbrevet

Matrikkelen vart etablert ved konvertering av data frå tidlegare register. Det kan variere kor gode slike data er med omsyn til heilskap og nøyaktigheit. I enkelte tilfelle kan grensepunkt og grenselinjer mangle heilt eller delvis, eller vere feil registrerte. Det kan også vere feil og manglar ved registrert bygnings- og adresseinformasjon. Heilskap og kartfestingsnøyaktigheit er oftast betre innanfor enn utanfor tettbygde strøk. Ver merksam på at oppgjeve areal for mange matrikkeleiningar og bygg er usikre.

For utfyllande informasjon: www.kartverket.no/matrikelbrev

Matrikkeleining

Matrikkeleiningstype: Grunneigedom
Bruksnamn:
Etableringsdato: 30.05.2023
Skyld: 0
Er tinglyst: Ja
Har festegrunnar: Nei
Er seksjonert: Nei

Det er ikkje registrert bygg på matrikkeleininga.

Arealrapport

Tekst
Utrekna areal for 137 / 838
Areal Kommentar
1 088,2 m2

Eigarforhold

Tinglyste eigarforhold	Namn	Brukseinin	Adresse	Andel
Rolle	VALDERSNES ENDRE	ISDALSTØBAKKEN 24		1 / 1
Heimelshavar	150771	5916 ISDALSTØ		

Oversikt over teigar

(EUREF89 UTM Sone 32)

Løpenr	Type	Hovudteig	Nord	Aust	Høgde	Areal	Merknader
1	Teig	Ja	6719153	295230		1 088,2 m2	

Forretningar der matrikkeleininga er involvert

Forretning	Forretningsdokumentdato	Tinglysing	Matrikkelføring
Forretningstype	Kommunal saksreferanse	Status	Signatur
Årsak til feilretting	Nettadresse (URL)	Endra dato	Dato

Endre eigenskap
25.05.2023

onesliv 30.05.2023

Annan forretningstype
23/3711

Rolle
Arealleining
4631 - 137/838

Avgjevar
0

Forretning
Forretningstype
Årsak til feilretting

Forretningsdokumentdato
Kommunal saksreferanse
Nettadresse (URL)
Annann referanse

Status

Tinglysing

Matrikkelføring
Signatur
Dato

Opprett ny grunneigedom ved frådeling
Oppmålingsforretning
25.05.2023
23/3711
Tinglyst
30.05.2023
onesliv 30.05.2023

Rolle	Matrikkeleining	Arealendring
Avgjevar	4631 - 137/765	-1 088,2
Mottakar	4631 - 137/838	1 088,2
Berørt	4631 - 137/51	0
Berørt	4631 - 137/55	0
Berørt	4631 - 137/103	0
Berørt	4631 - 137/776	0

Landmålarnummer
000322

Namn
LIV BERIT ONES

Forretningar der matrikkeleininga er berørt

Forretning
Forretningstype
Årsak til feilretting

Forretningsdokumentdato
Kommunal saksreferanse
Nettadresse (URL)
Annann referanse

Status

Tinglysing


Matrikkelføring
Signatur
Dato

Kvalitetshewing for eksisterande matrikkeleining
Oppmålingsforretning
25.05.2023
23/3711
onesliv 30.05.2023

Rolle	Matrikkeleining	Arealendring
Berørt	4631 - 137/776	0
Berørt	4631 - 137/838	0

Landmålarnummer
000322

Namn
LIV BERIT ONES

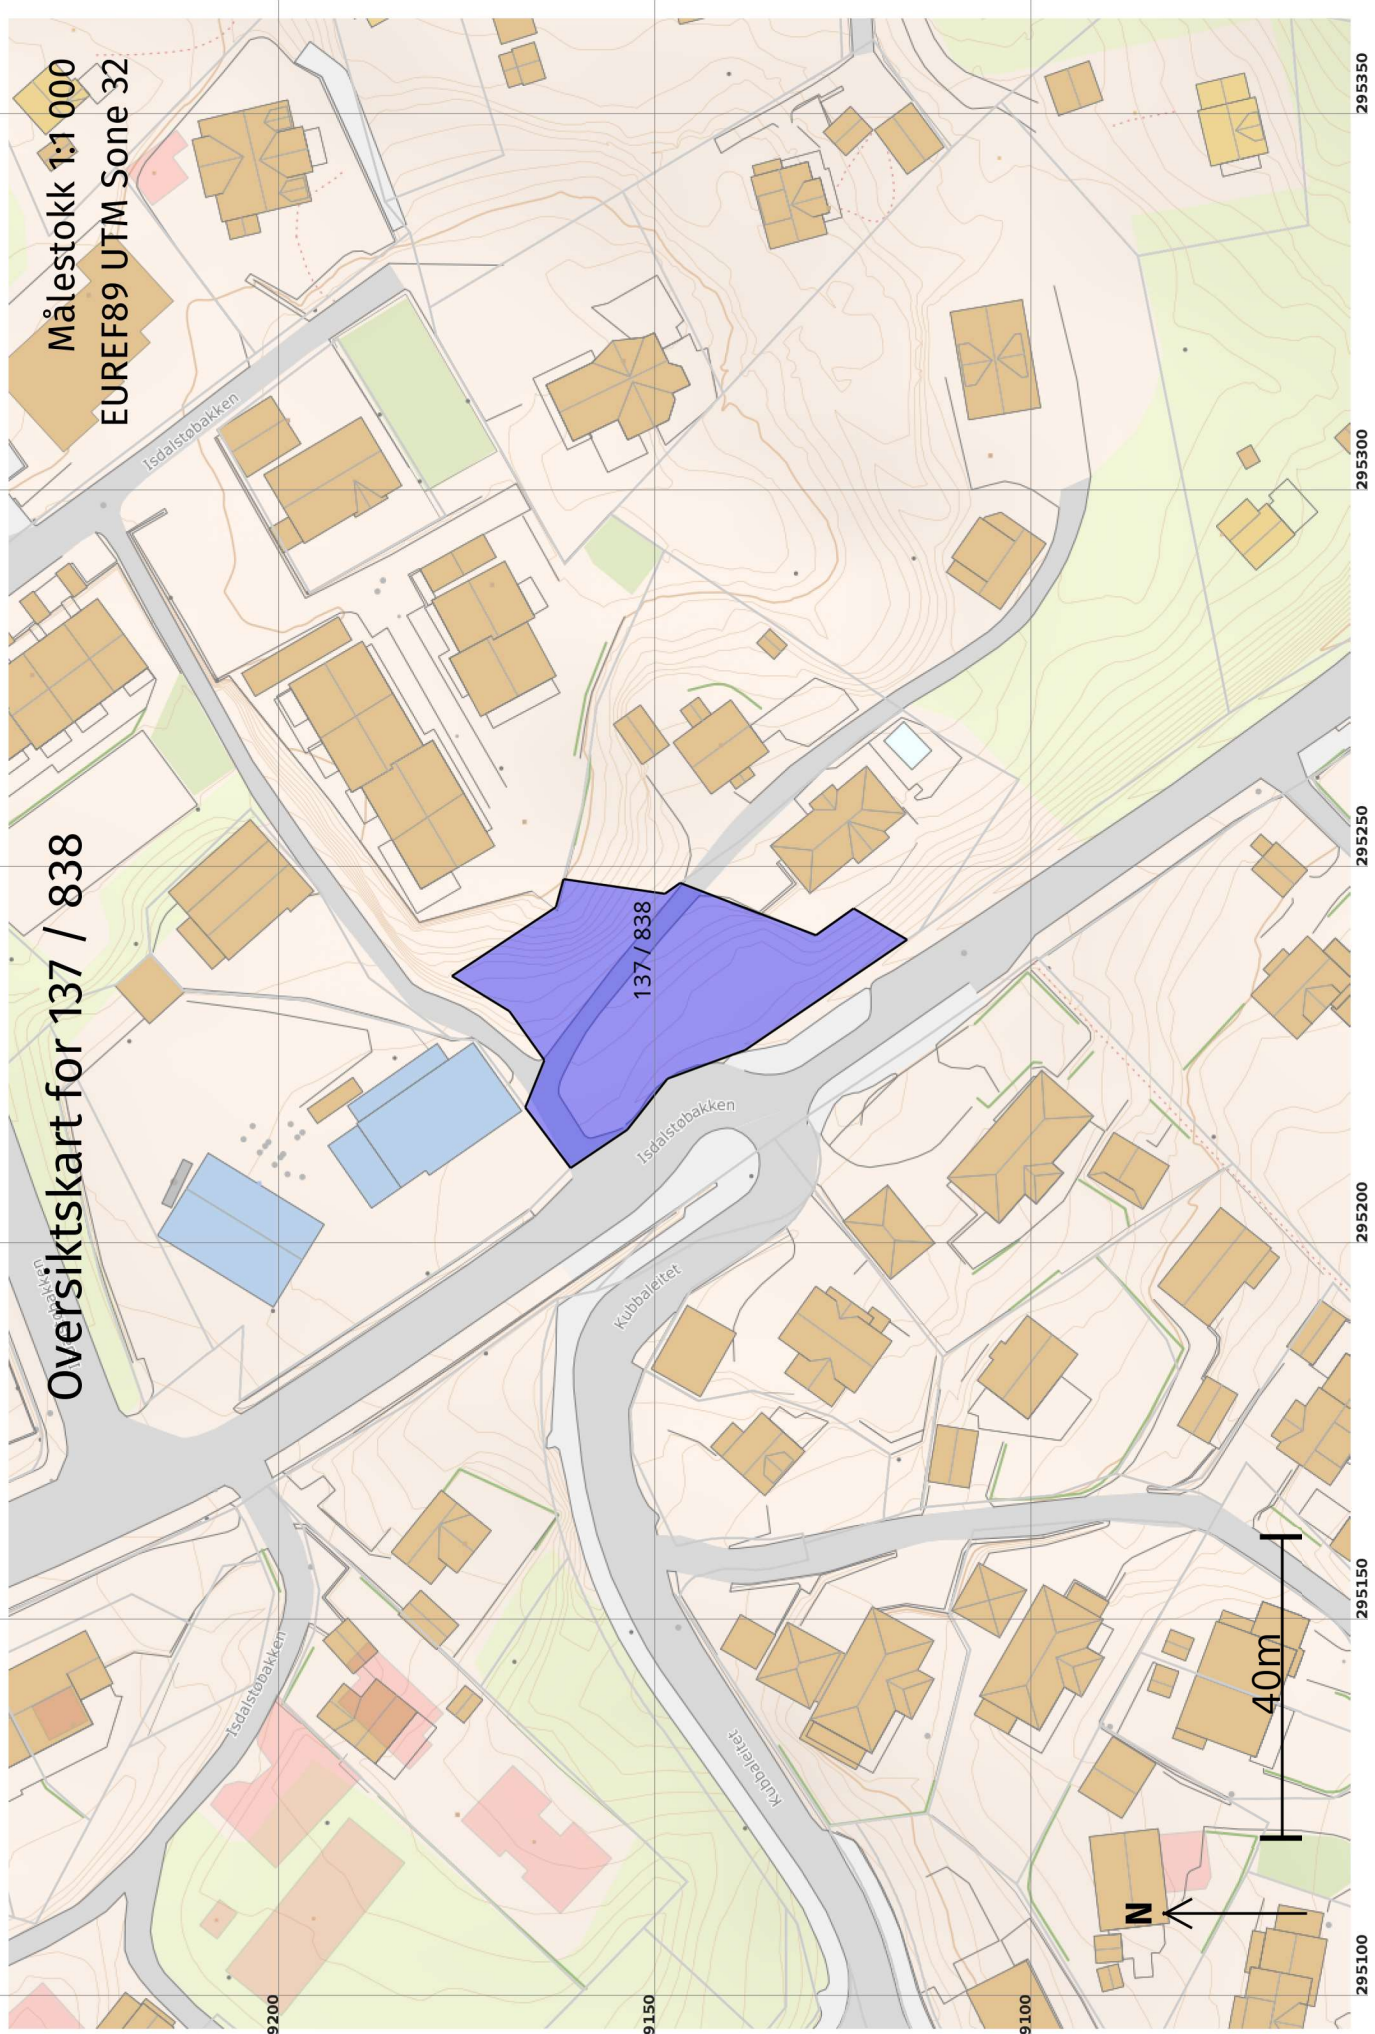


Oversiktskart for 137 / 838

Målestokk 1:1 000
EUREF89 UTM Sone 32

Teig 1 (Hovudteig) 137 / 838

Målestokk 1:500
EUREF89 UTM Sone 32

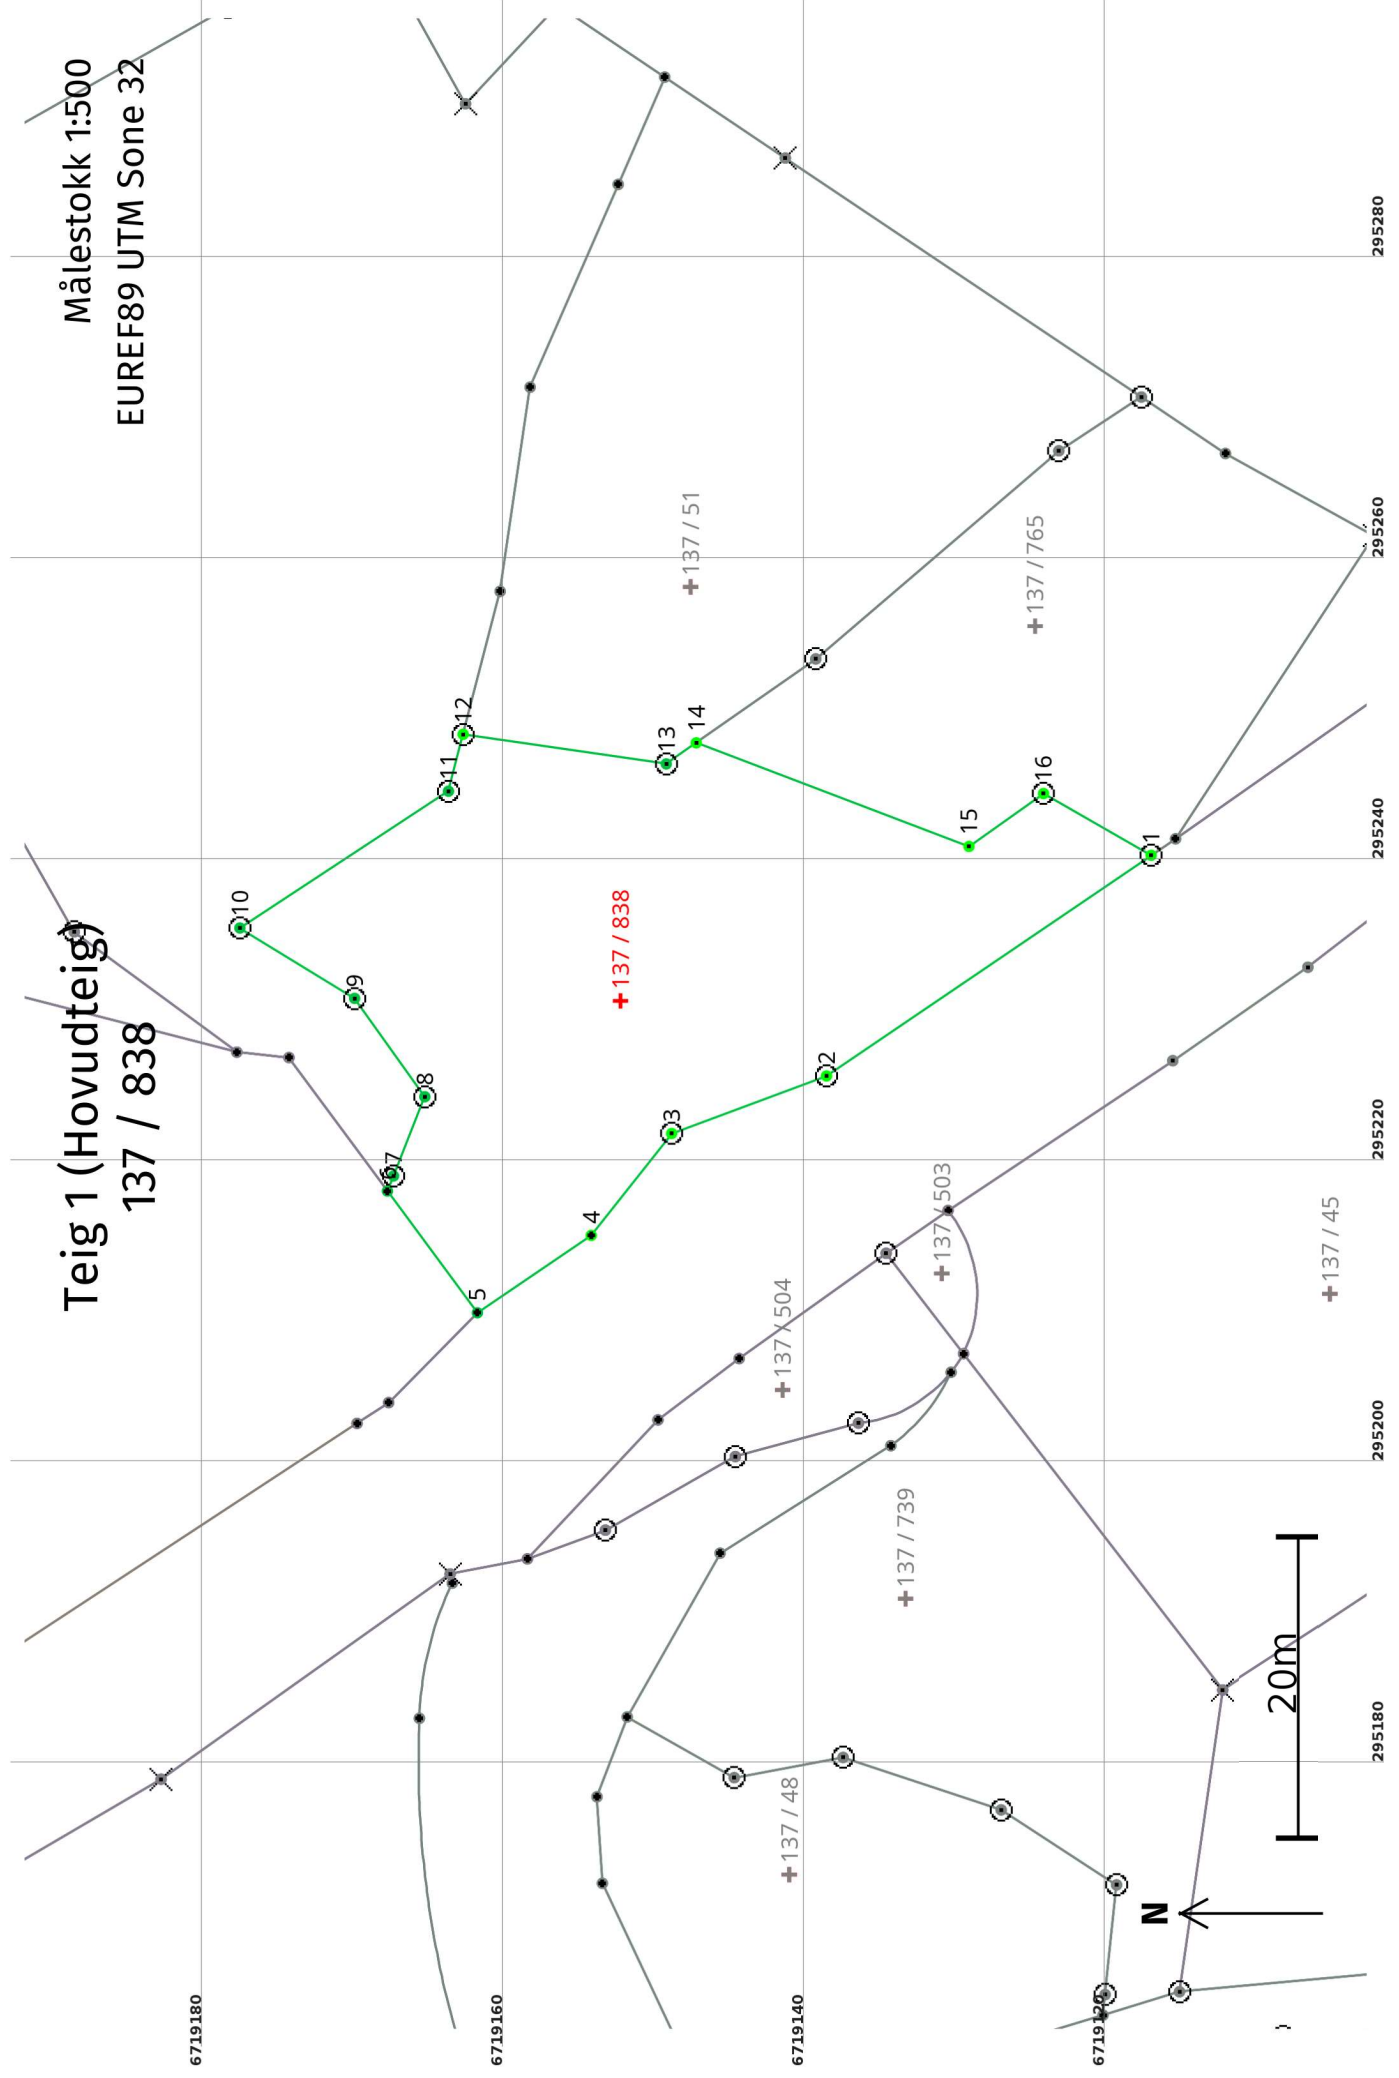

Areal og koordinatar

Areal: 1 088,2

Arealmerknad:

Representasjonssystem: EUREF89 UTM Sone 32**Nord:** 6719153**Aust:** 295230**Grensepunkt / Grenselinje****Ytre avgrensing**

Løpenr	Nord	Aust	Grensemerke nedsett i / Grensepunkttype / Lengde (m) Linjeinformasjon		Målemetode	Nøyaktighet (SD i cm)	Radius
			Grensemerke	Lengde (m)			
1	6719117,36	295240,15	Jordfast stein	Offentleg godkjent grensemerke	96 GNSS: Fasemåling (Real time kinematic)	10	
2	6719138,92	295225,51	Jord	Offentleg godkjent grensemerke	10 Terrengmålt	14	
3	6719149,20	295221,69	Jordfast stein	Offentleg godkjent grensemerke	10 Terrengmålt	10	
4	6719154,54	295214,93		Umerkt	10 Terrengmålt	14	
5	6719162,10	295209,79		Umerkt	12 Terrengmålt: Teodolitt med elektronisk avstandsmålar	10	
6	6719168,07	295217,87		Umerkt	11 Terrengmålt: Totalstasjon	13	
7	6719167,67	295218,87	Jord	Offentleg godkjent grensemerke	12 Terrengmålt: Teodolitt med elektronisk avstandsmålar	13	
8	6719165,59	295224,13	Jord	Offentleg godkjent grensemerke	12 Terrengmålt: Teodolitt med elektronisk avstandsmålar	13	
9	6719170,25	295230,66	Jord	Offentleg godkjent grensemerke	12 Terrengmålt: Teodolitt med elektronisk avstandsmålar	14	
10	6719177,87	295235,33	Jord	Offentleg godkjent grensemerke	12 Terrengmålt: Teodolitt med elektronisk avstandsmålar	13	
11	6719164,02	295244,41	Fjell	Offentleg godkjent grensemerke	12 Terrengmålt: Teodolitt med elektronisk avstandsmålar	14	
12	6719163,05	295248,19	Jord	Offentleg godkjent grensemerke	69 Utrekna	10	
13	6719149,56	295246,22	Fjell	Offentleg godkjent grensemerke	96 GNSS: Fasemåling (Real time kinematic)	14	
						13	
						14	

Løpenr	Grensemerke nedsett i / Grensepunkttype /		Målemetode	Nøyaktighet (SD i cm)	Radius
	Lengde (m)	Linjeinformasjon			
14	671914,57	295247,62	Asfaltspiker	10	
		19,37		14	
15	6719129,46	295240,74	Mur Murhjørne	10	
		6,07		14	
16	6719124,51	295244,26	Mur Offentleg godkjent grensemerke	10	
		8,25		14	