107-2

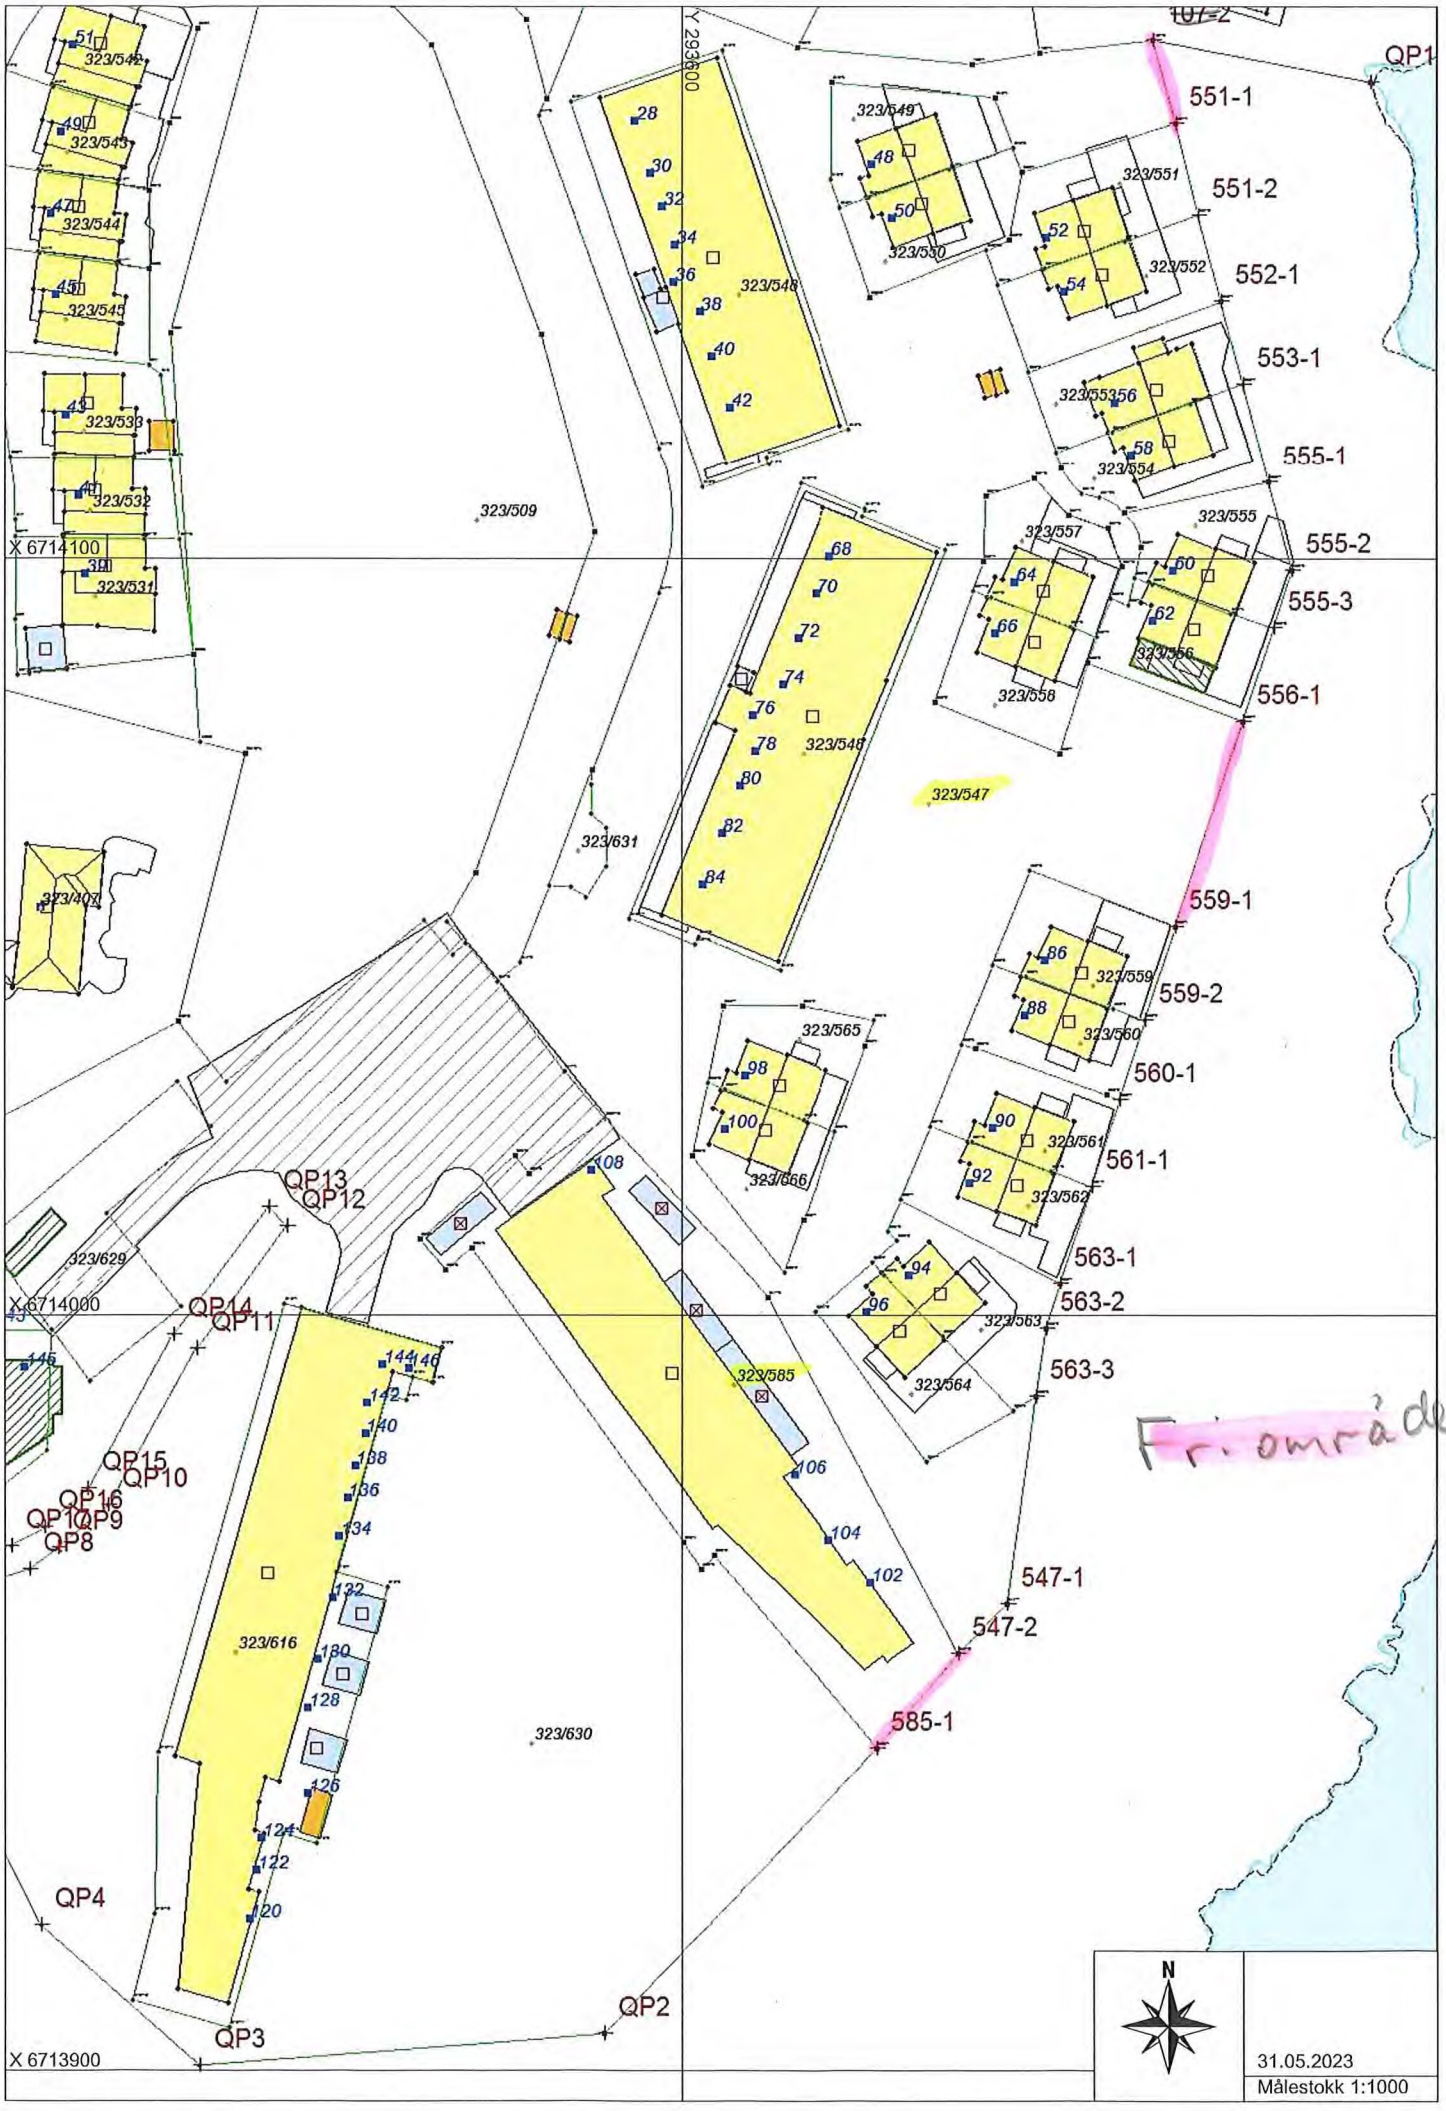

Y 293600
X 6714100
X 6714000
X 6713900
QP1
QP2
QP3
QP4
QP8
QP9
QP10
QP11
QP12
QP13
QP14
QP15
QP16
551-1
551-2
552-1
553-1
555-1
555-2
555-3
556-1
559-1
559-2
560-1
561-1
563-1
563-2
563-3
547-1
547-2
585-1
323/542
323/543
323/544
323/545
323/533
323/532
323/531
323/509
323/548
323/549
323/550
323/551
323/552
323/553
323/554
323/555
323/556
323/557
323/558
323/547
323/631
323/407
323/559
323/560
323/565
323/566
323/561
323/562
323/563
323/564
323/585
323/629
323/616
323/630
Fri område
N
31.05.2023
Målestokk 1:1000