

425/126

425/108

425/110

425/124

425/111

425/128

SP110
VL 32

støttemått

SP110
VL 40

425/76

425/3

425/109

425/125

Situasjonskart -

425/128

2 mannsbolig Bøtjørnvegen B&E

Dato: 12-05-2023




Målestokk: 1:350



Prosjekt nr. 2023065	Dato opprettet XX.XX.XXXX
Type tegning Plan 2. Etasje	Revisjon nr. -

E-2

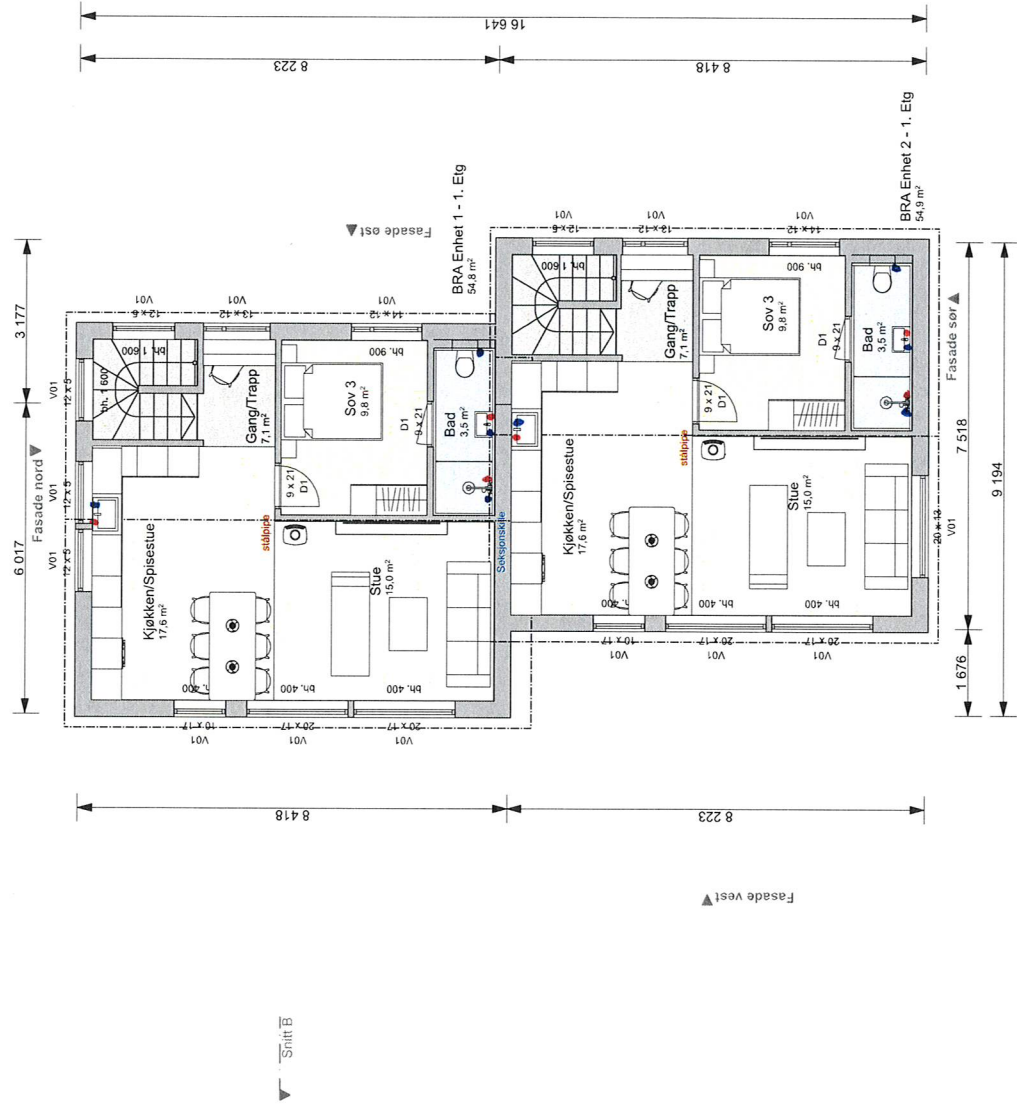

BRA (Bruksareal)	
Bolig 1. eog	112,32
Bolig 2. eog	112,32
Parkering	72,00
Totalt	256,64 m²

BYA (Bygget Areal)	
Bolig	128,76
Parkering	72,00
Totalt	200,76 m²

Rev.	Beskrivelse	Dato	Sign	Ktr

Søknad

arkoconsult
ARKOCONSULT AS, Postboks 103, 5291 Valestrandfossen
Tel.: 56390003 - Fax: 56191130 - Mob: 93241511
Mail: post@arkoconsult.no - Org.nr: 918 269 665 MVA

Tilskjriver
Bolig & Eiendom AS

Prosjekt
Ny Tomanns bolig

Sign.
AS
Date
28.04.2023

Kontroll
OH
Date
28.04.2023

Målestokk
1:100

Tegningsnr.:
2023065A20-02

Kommune:
100207

Prosjekt nr.:
2023065

Ark-format:
A3


Type tegning:
Plan 2. Etasje

Mål:
350

HERHOLD TIL LOVVERKER DENNE TEGNINGEN ARKOCONSULT AS SIN EIENDOM. DENNE TEGNINGEN KAN IKKE BLI BRUKT, OPPENTILGJORT ELLER GIS VIDERE TIL ANDE. FOR BRUK AV DENNE TEGNINGEN, SIKKERHET OG ANSVAR FOR ALLE FORRE TIL SØKSMALETS TEGNINGEN KAN PRINTES I FELLSKAPPE TÅ MA. DIREKTE PÅ TEGNING, BRUK KUN OPPGITTE MÅL. TEGNINGER SOM IKKE ER MERKET ARBEIDSTEGNING, SKAL IKKE BYGGES ETTER.

Prosjekt nr.	2023065	Dato opprettet	XX.XX.XXXX
Type tegning	Plan 1, Etasje	Revisjon nr.	

E-1

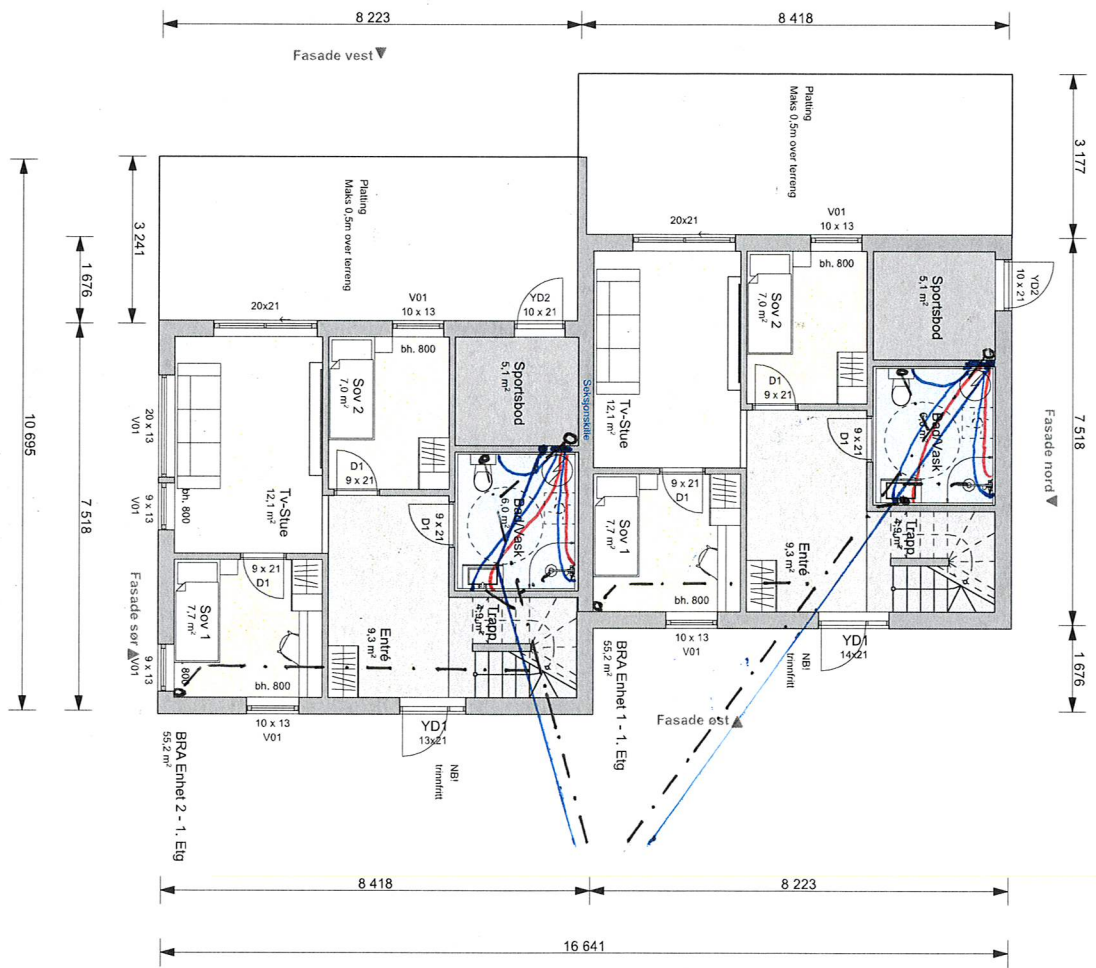

BRA (Bruksareal)	
Bolig 1. etg	112,32
Bolig 2. etg	112,32
Parkering	72,00
Totalt	296,64 m²

BYA (Babydøyd Areal)	
Bolig	128,76
Parkering	72,00
Totalt	200,76 m²

Rev.	Beskrivelse	Dato	Sign	Kr

Søknad
Arkoconsult
 ARKOCONSULT AS, Postboks 103, 5291 Valesstrandfossen
 Tel.: 56390003 - Fax: 56191130 - Mob: 93241511
 Mail: post@arkoconsult.no - Org.nr: 918 289 665 MVA

Tilrådgiver
Bolig & Eiendom AS
 Prosjekt
Ny Tomannsbolig
GBNR: 429/128
Kommune : Bølgjevengen
 Tegningsnr.: 2023065A20-01
 Kunde nr.: 100207
 Type tegning: **Plan 1, Etasje**

HERVED TL. LOVERK. ER BEV. TEGNINGEN ARKOCONSULT AS SIN BEHOV. DOK. I TRIDDEPARTI UENN MÅT SØKTI LDE. SVAR TIL: ODRIBREDELSE AV/DELTA I EN FORNE TL. SØKSMÅL. ØNSJ TEGNINGEN KAN PRINTESI I FEIL SKALA, IKKE TA MÅL. ØNDEKTE PA TEGNING. BRUK KUN OPPGITTE MÅL. TEGNINGER SOM IKKE ER MERKET ARBEIDSTEGNING. SKAL IKKE BYGGES ETTER.