

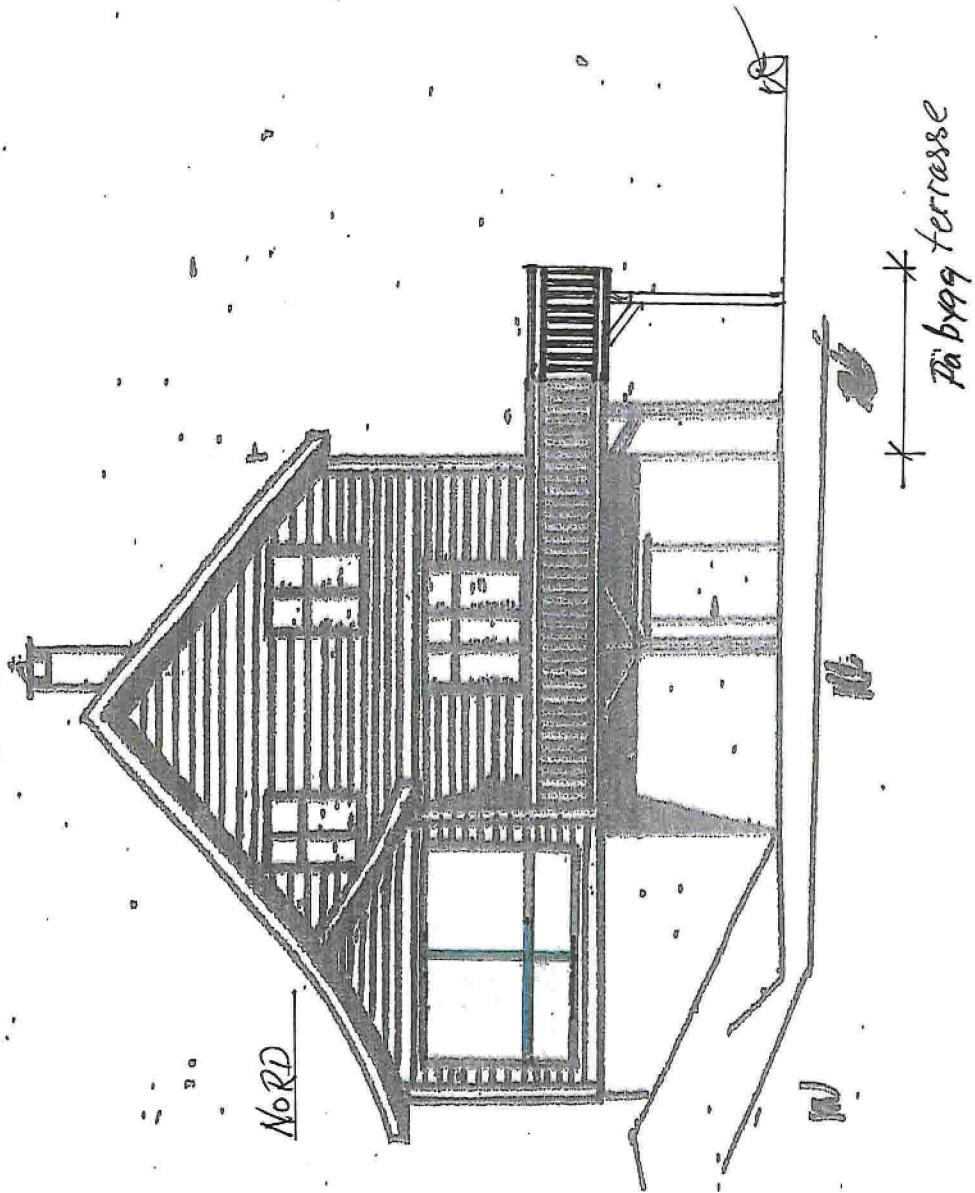
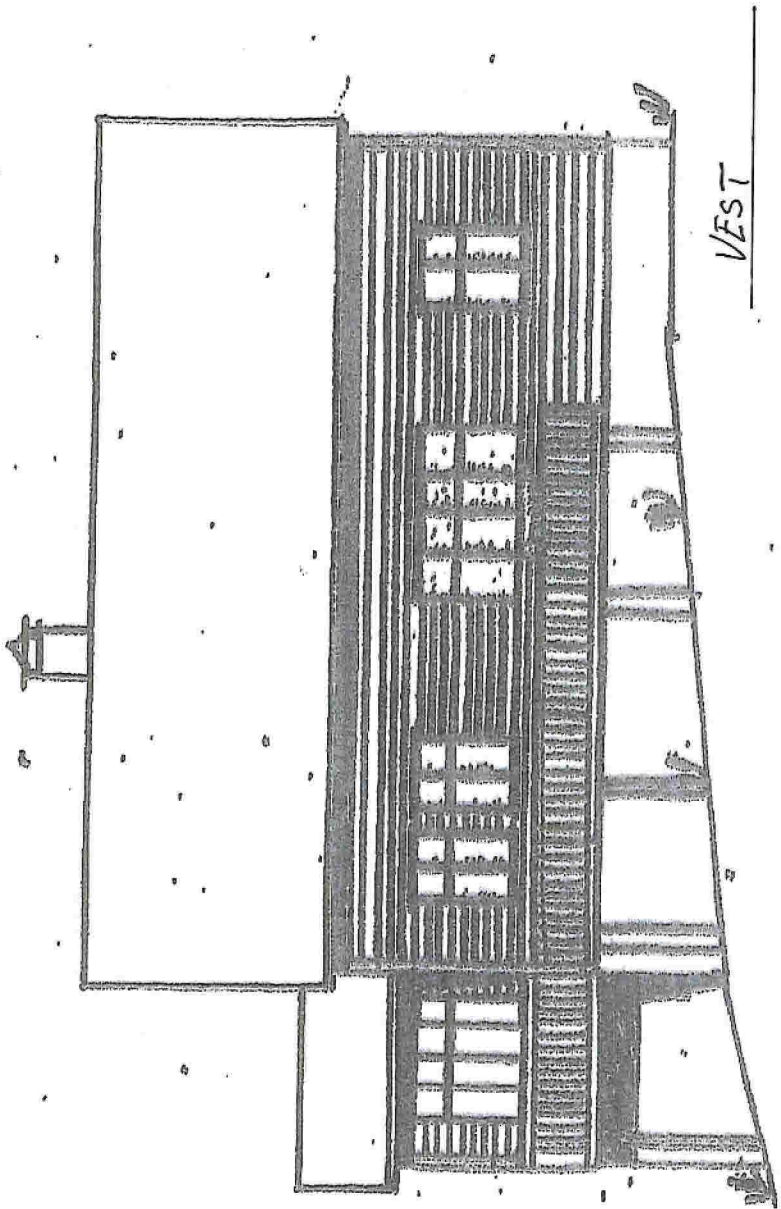



Vedlegg 1.

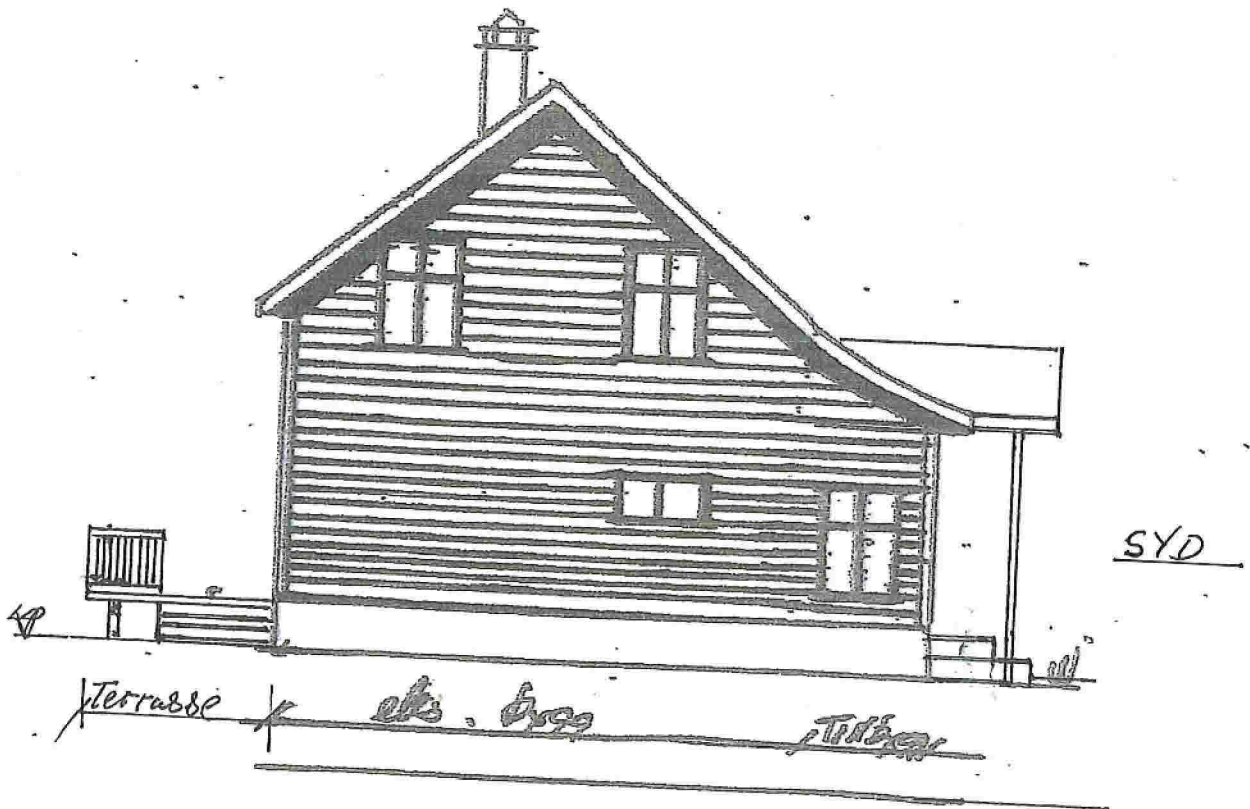


Vedlegg 2.

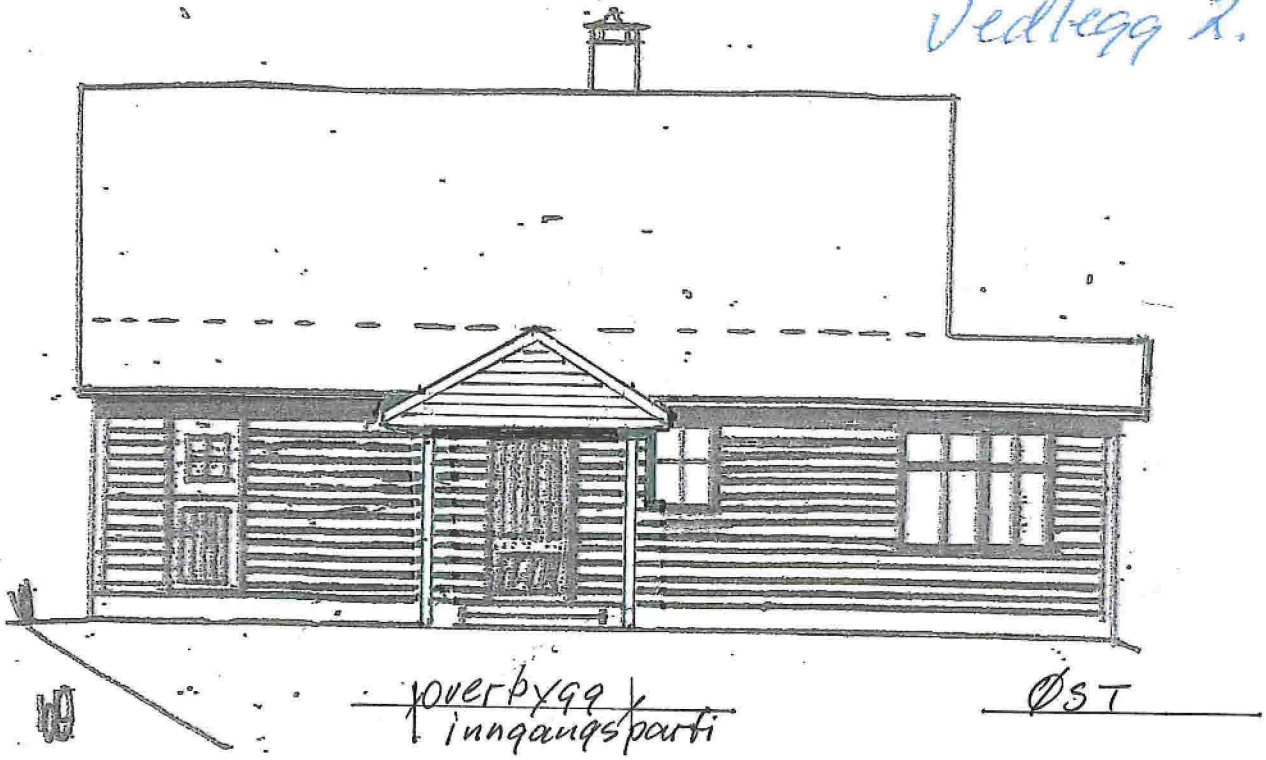

# Vedlegg 3.

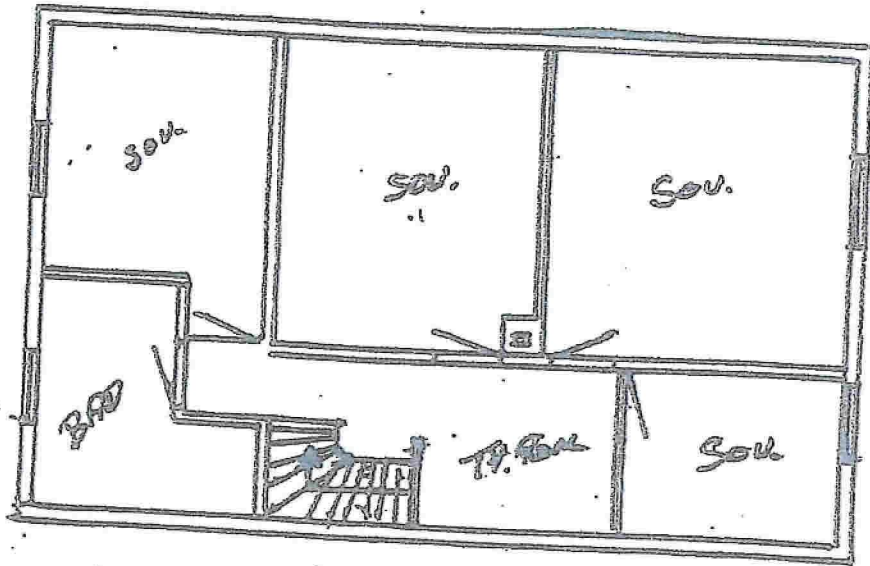

Tak på denne del bygges opp som etas. hus  
 etas. loft.

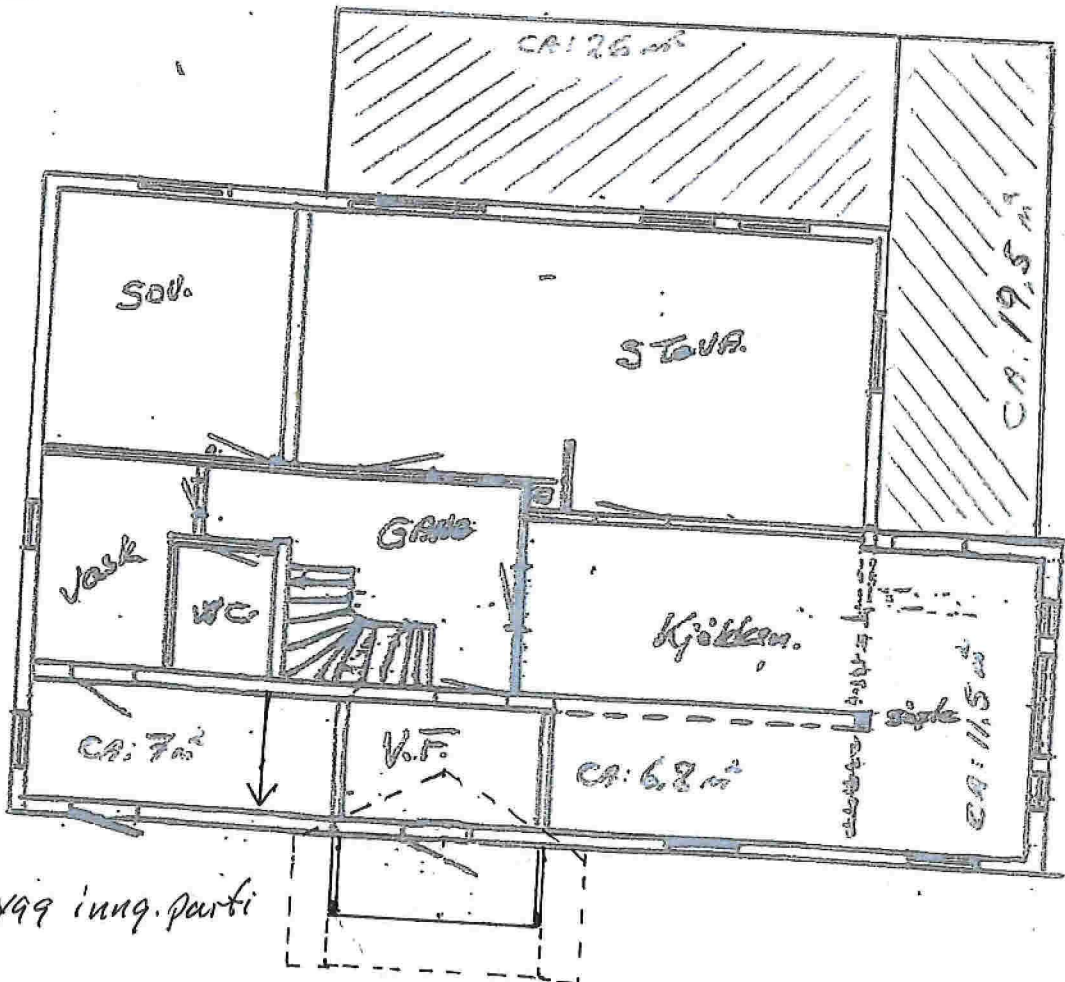

overbygget  
 Terrasse

vegg trekket ut

overbygget innq. parti

