

# Mona L Grønnevik 177/1



Neset Gard, Seim

Vedlegg til søknad om SMIL midler

Me har nokre stier inn og ut av beite. I dag er det klatring i gjerde som er praksis. Me tenker å montere noko slikt for å bedre forholda.



— Gjerde

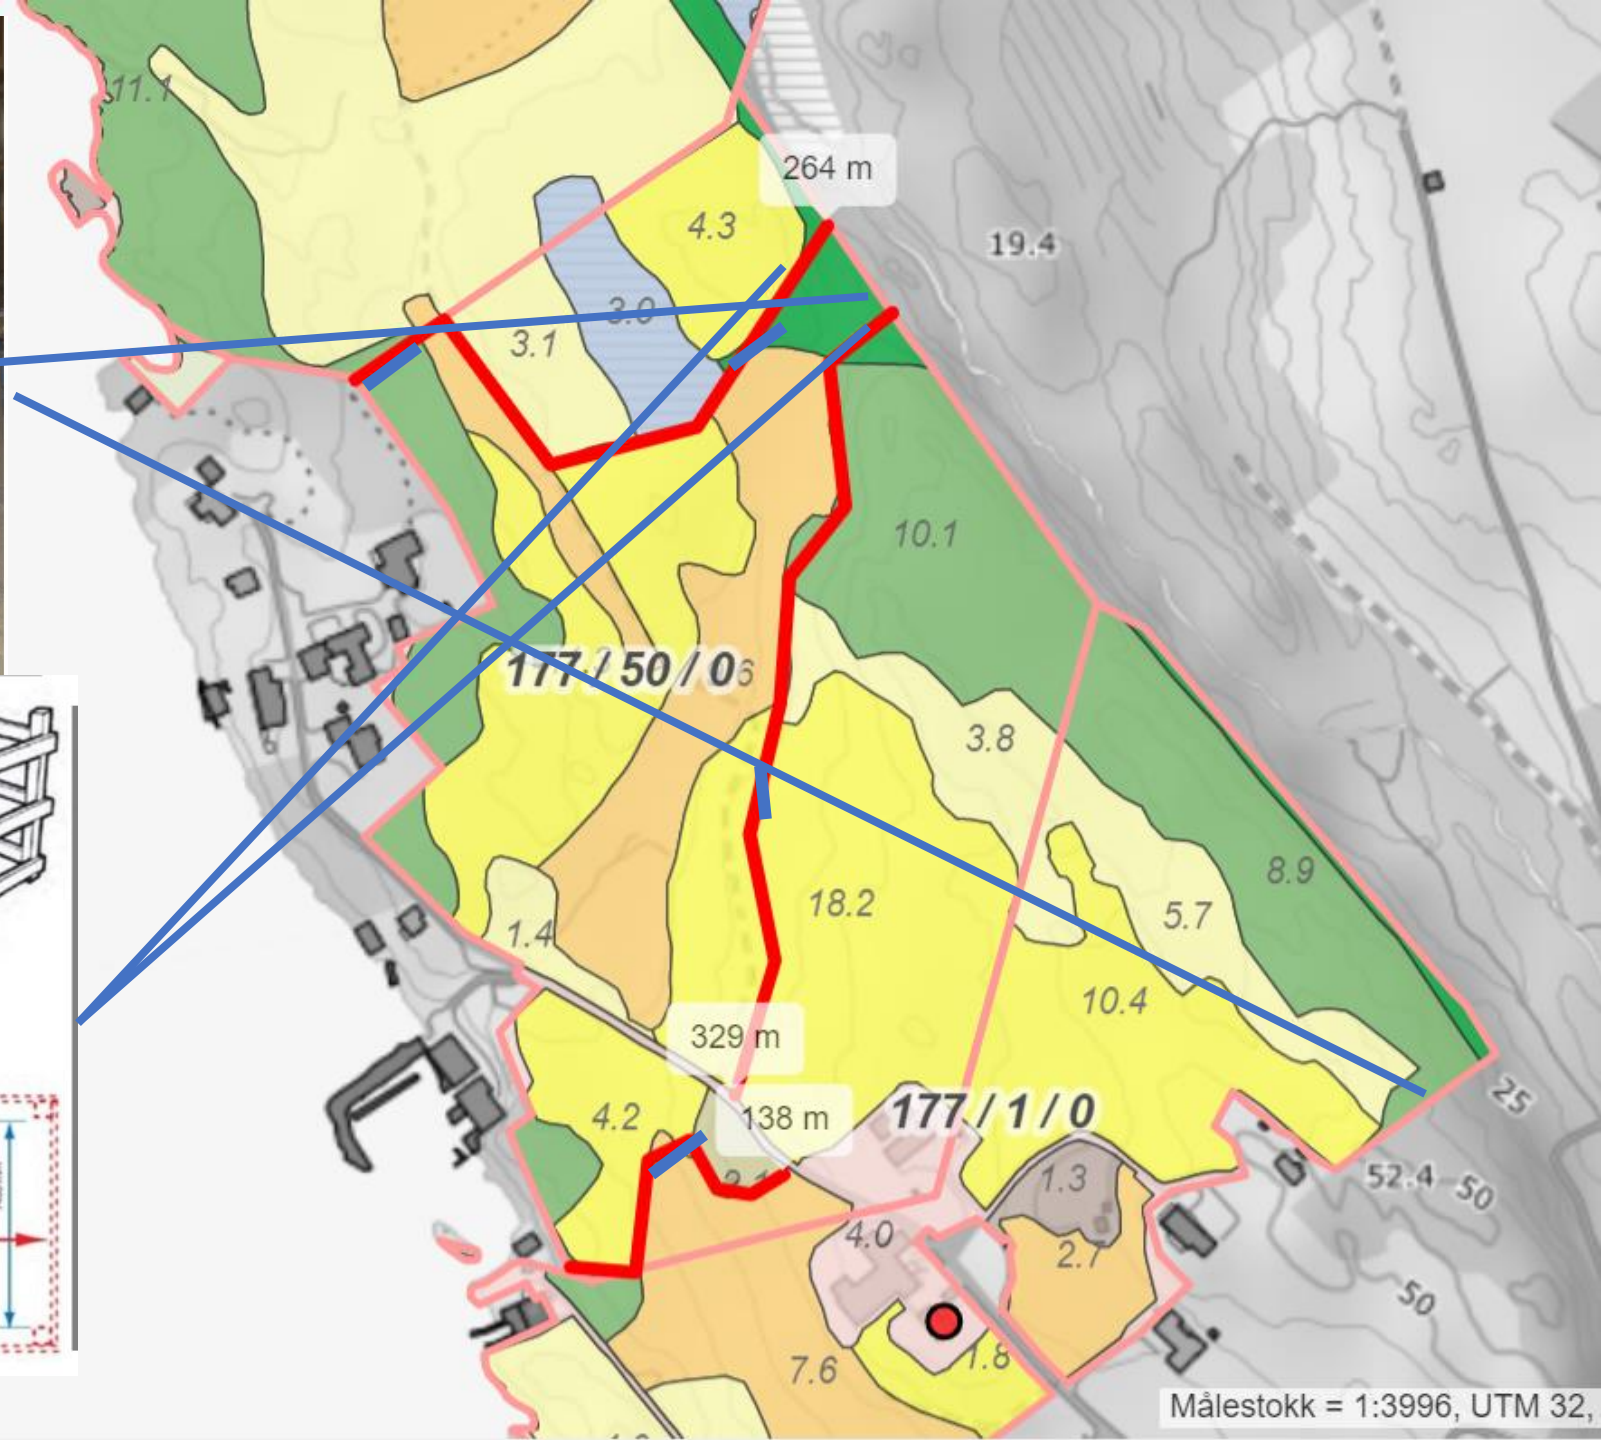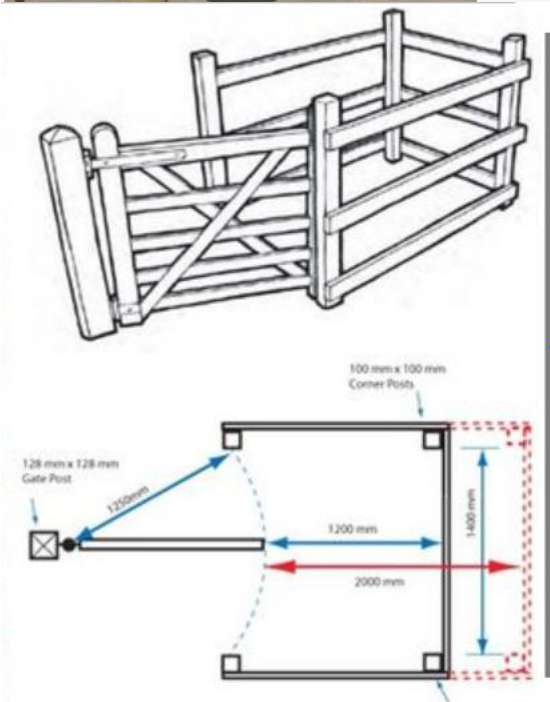

Beiteplan: Avlsdyr med årslam veksler mellom beite 1-2-3. Utegangerdrift. Beitepussing, kalksaltpeter på områder med mykje lys siv. Fullgjødning i juli for bedre beite utover høsten.

Beiteplan: Fjordårslam inn/ut av floren. Veksling mellom beite 4 og 5. Kalksaltpeter på områder med mykje lys siv. Fullgjødning i juli for bedre beite utover høsten. Ca 10 kg / mål

Gjerde nr 1: 138 mtr, plan utført 2023.  
Gjerde nr 2: 329 mtr plan utført 2023  

Vinterfora sau ca 55.  
Vinterfora fjordårslam ca 20

— Turstier

- Beite 1
- Beite 2
- Beite 3
- Beite 4
- Beite 5

— Gjerde

