


Prosjekt	2021258	Dato opprettet	14.04.23
Type tegning	Plan 2, Etasje	Revisjon nr.	-

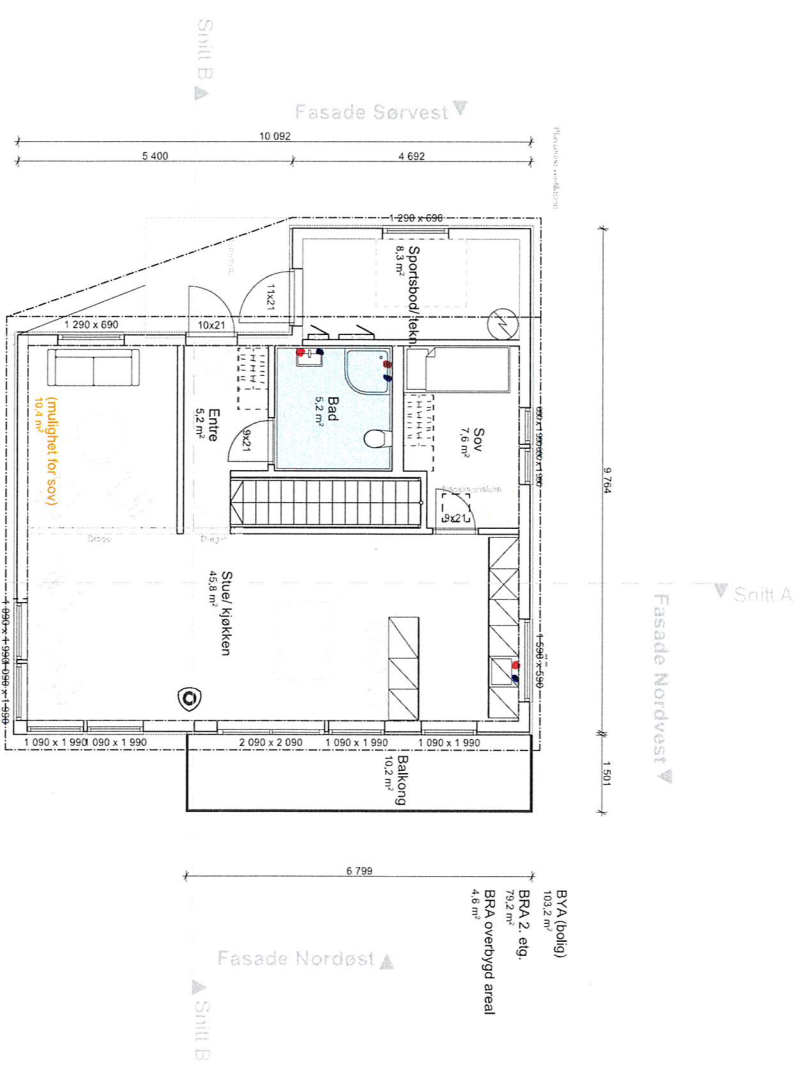

BYA (bolig)  
 103,2 m<sup>2</sup>  
 BRA 2, eig.  
 BRA overbyggt areal  
 4,6 m<sup>2</sup>

Rev.	Beskrivelse	Dato	Sign


Revisjoner  
 Fasade  
 Søknadstegninger

  
**arkoconsult**  
 ARKOCONSULT AS, Postboks 103, 5291 Valesstrandssossen  
 Tel.: 56390003 - Fax.: 56191130 - Mob.: 93241511  
 Mail: post@arkoconsult.no - Org.nr. 997 089 782 MVA

Tilskrevet	Sign.	
<b>Bolig &amp; Eiendom</b>	Dato	17.04.2023
<b>AS</b>	Kontroll	LAH
Prosjekt	Dato	18.04.23
Ny enebolig	Målestokk	1:100
327/201		
Alver Kommune	Format	A3
Tegningsnr.		
2021258A20-2		
Type tegning:		
Plan 2, Etasje		

I HENHOLD TIL LOVVERK ER DENNE TEIENINGEN ARKOCONSULT AS SIN EIENDOM. DENNE  
 TEIENINGEN KAN VÆRE BRUKT I ØFRERTEGNETE TILSØK VEDREI TIL TREGDEPART  

Prosjekt nr.	2021258	Dato opprettet	14.04.23
Type tegning	Plan 1. Etasje	Revisjon nr.	-

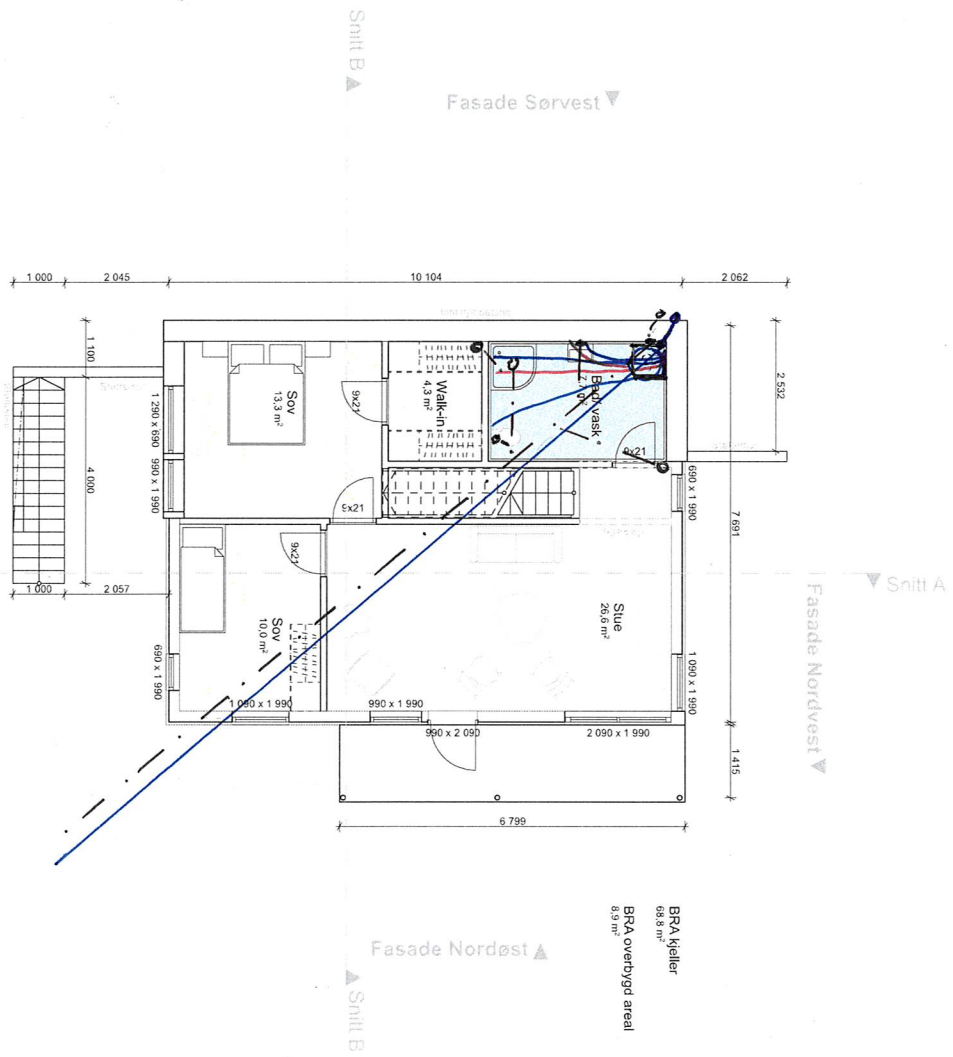

1:100 1. Etasje

Revisjoner	Rev	Beskrivelse	Dato	Sign

**Arkoconsult**  
 Søkneadstegninger  
 Arkoconsult AS, Postboks 103, 5291 Valesstrandssæen  
 Tlf.: 56390003 - Faks: 56191130 - Mob: 922 41 51 1  
 Mail: post@arkoconsult.no - Org.nr.: 997 089 782 MVA

**Arkoconsult AS**  
 Bolig & Eiendom  
 AS  
 Ny enebolig  
 Prosjekt  
 327/201  
 Alver Kommune  
 Tegning nr.:  
 2021258A20-1  
 Type tegning:  
 Plan 1. Etasje

Sign	KFL
Dato	17.04.2023
Kontroll	LAH
Dato	18.04.23
Malerisk	1:100
Format	A3

 OPPGITTE MAIL.



Situasjonskart -  
327/201  
Enebolig Moldekleiv

**Nhdigi.no**

Dato: 01-06-2023

Målestokk: 1:350

