
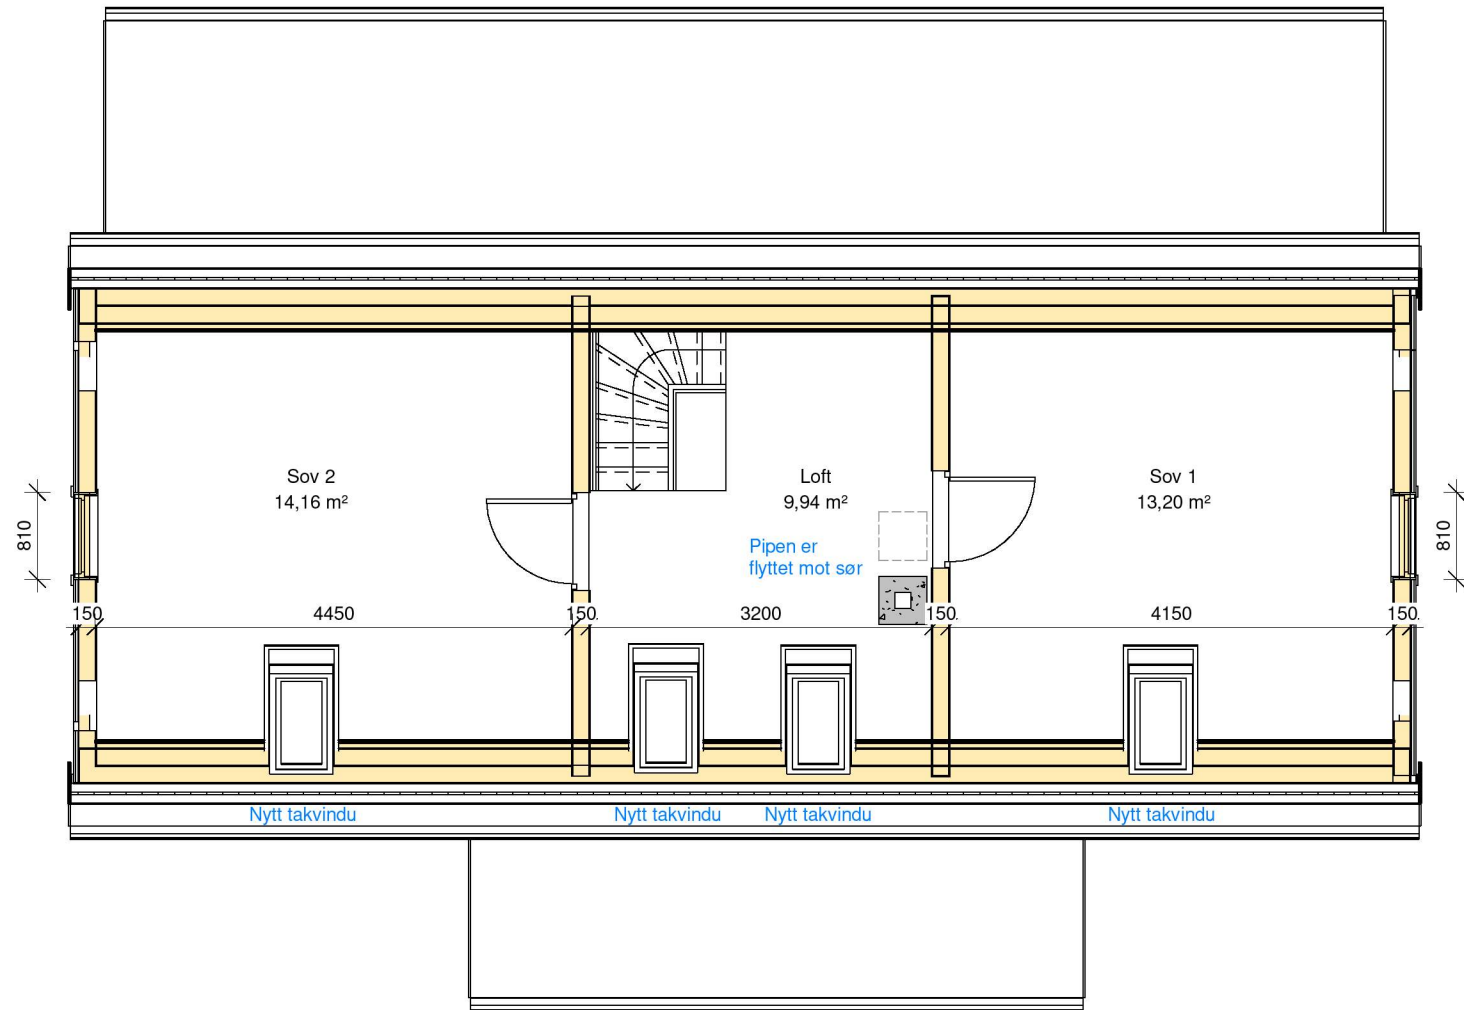


NY Snitt i trapp Copy 1  
A2-401

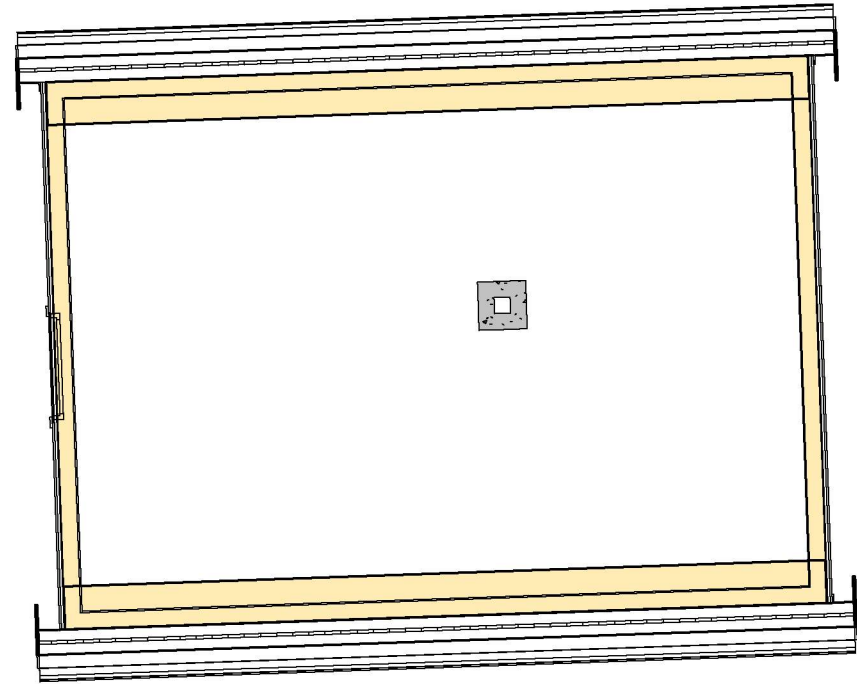

NY Snitt i trapp Copy 1  
A2-401

NB! Alle mål må kontrolleres på stedet. Det er ikke gjort en full oppmåling av bygget.

REV.	DATE	BESKRIVELSE	TEGN.	KONTR.
<p><b>ARKITEKTKONTORET BØRTVEIT &amp; CARLSEN AS</b></p> <p>HAGELLIA 6 · 5914 ISDALSTØ TELEFON 400 41 614 post@arkbc.no</p>				
<p>PROSJEKTNR: 22014    ARKSTORPPELSE: A2</p> <p>TEGNETAV: MKT    MÅLSTOKK: 1 : 50</p> <p>KONTR. AV: PJC    DATO: 20.03.2023</p>			<p>TILTAKSHVER: Mette Robertsen</p> <p>KOMMUNE: Alver    KNE: 4631    GFR / BNF: 1/426</p> <p>PROSJEKTNV: Flatøyvegen 210</p> <p>BYGG:</p>	
<p>SØKNAD</p> <p>A2-102</p>			<p>TEGNSKIVNING: Plan 2. etasje</p> <p>REVISJON:</p>	