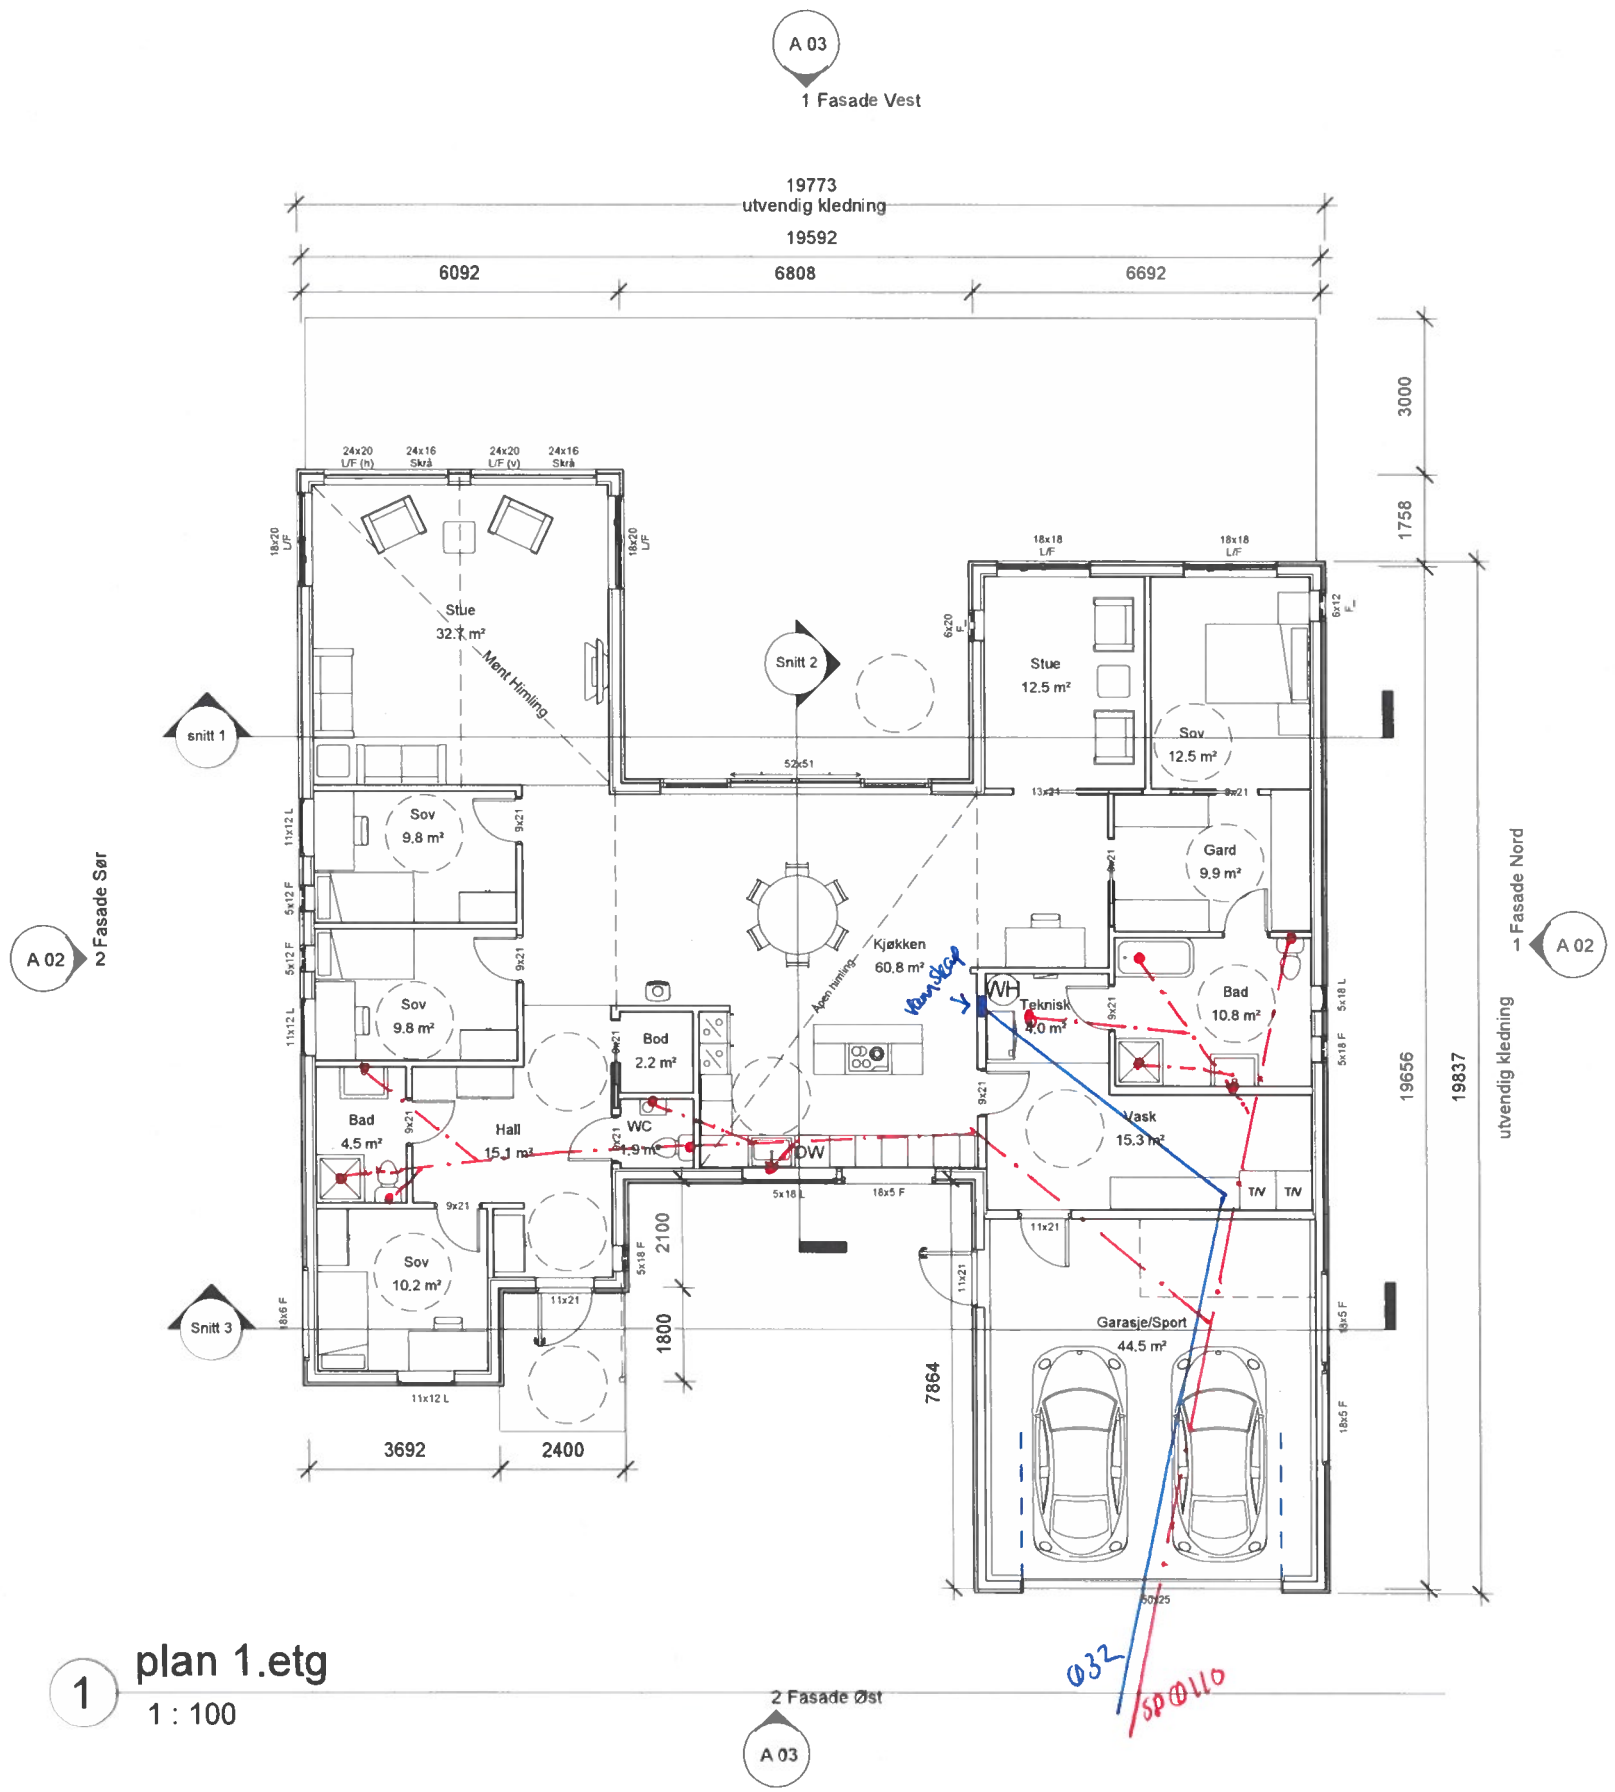

1 plan 1.etg
1 : 100

Areal tabell

Etasje	Type	Areal
1.etg	Apent overbygd areal	3,6
	Garasje/carport,utv bod	44,5
	Sekundærrom	16,1
	Primærrom	204,5
Sum BRA		268,7 m²
BYA		298,4 m²

Merknad

For isolasjonsmengder og U-verdier,
Se varmetapsberegninger

Målsetting på utside mur/stenderverk

Snøfangere monteres iht. Sintef byggforsk detaljblad 525.931

BYA er beregnet til utside underliggende støtte.

Brannledningsplan pr. 6/6-23

Hjelmås

NORDBOHUS VILLANGER & SØNNER

Tiltakshaver	Anita Milde og Johannes Dale		Plan 1.etg (A2)
Prosjekt	EAT - Milde og Dale	Gnr/Bnr 472/1	Byggemeldingstegninger
Byggeplass/Adresse	Nøtlevågen, 5938 Sæbøvågen	Kommune/nr Alver Kommune / 4631	Dato 09.01.2023
			Revisjon 20.02.2023
			Tegn av Rune.K
			Kontroll Rune.K
			A 01
			Scale 1 : 100

20.02.2023 10:41:26