



Statsforvaltaren i Vestland
Njøsavegen 2
6863 LEIKANGER

Referanser:

Dykkar: 0252a592-9bec-4e49-
bd42-f2fbacf45996

Vår: 22/1002 - 23/45023

Saksbehandlar:

Roger Fanavoll Fjellsbø

roger.fanavoll.fjellsbo@alver.kommune.
no

Dato:

29.06.2023

Svar vedkommande bekymringsmelding sendt til Statsforvaltaren - gbnr 193/2

Viser til dykkar brev datert 05.06.2023.

Dette er ei pågåande sak angående ulovleg lagring av hestemøk. Det er også rapportert inn at det er påvist e-coli i brønn til hytte på naboeigedomen med gbnr 193/9.


Drifta av garden vart nedlagt i oktober 2022 for ein periode på minimum 1 år.

Kommunen var på synfaring den 21.11.2022. Tilstades var grunneigar, 2 personar frå Miljø og tilsyn og 1 frå miljøretta helsevern i Alver kommune. Under synfaringa såg vi på kvar det låg lagra hestemøk og også kvar brønnen på naboeigedommen er lokalisert i forhold til lagra hestemøk.

Vår vurdering under synfaringa var at det ikkje er sannsynleg at mellomlagringa av hestemøk forureinar brønnen på naboeigedomen. Vedlagt ligg brev om avslutning av sak angående forureining av brønnen.

I den delen av saka som gjeld mellomlagring av hestemøk, har grunneigar fått varsel om pålegg og tvangsmulkt dersom ikkje all hestemøk er fjerna innan 30.06.23. Kommunen mottok tilbakemelding frå grunneigar om at oppryddingsarbeidet er ferdig i e-post datert 26.06.2023. Dette vil bli følgt opp med ei synfaring frå kommunen si side før saka eventuelt vert avslutta.

Grunneigar har også fått varsel om pålegg om å kontrollere og eventuelt reingjere brønnen på gbnr 193/15. Eigar av denne fritidsbustaden er gift med eigar av gbnr 193/2. Fritidsbustaden er per i dag ikkje i bruk.

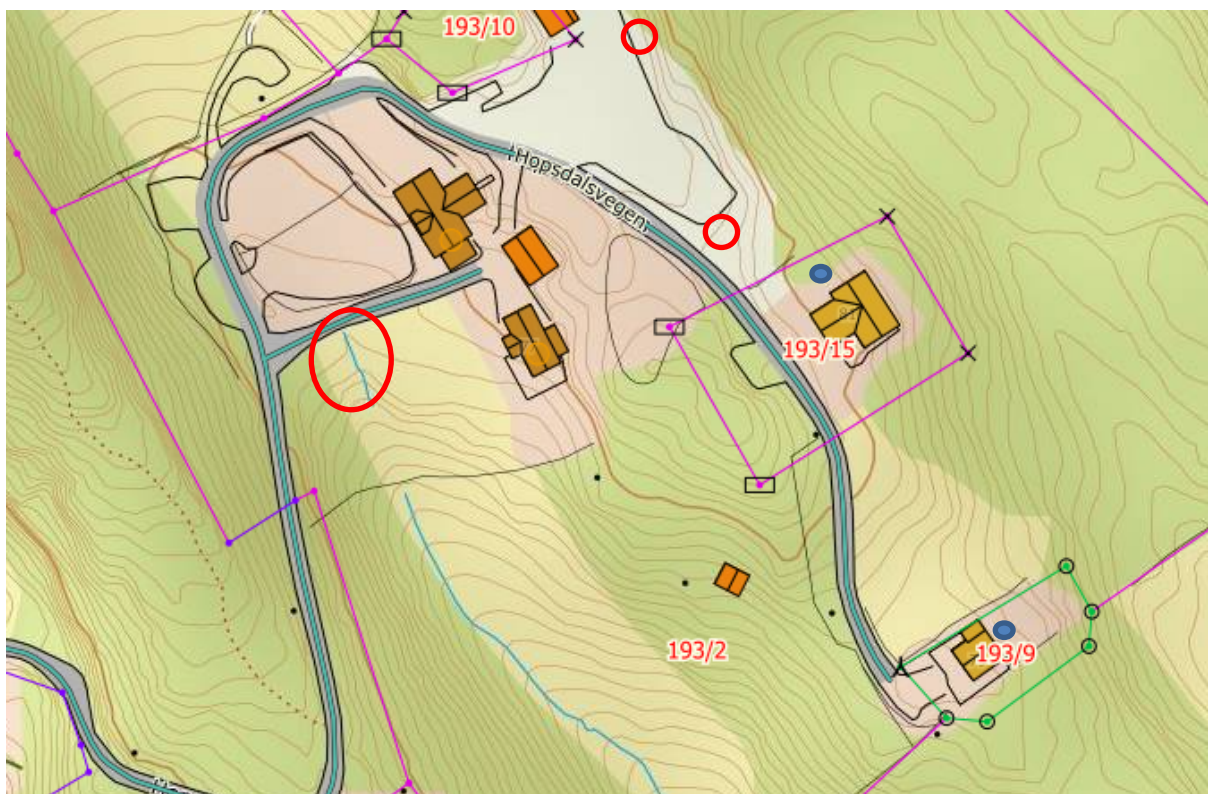

Kartutsnitt: Områder for mellomlagring av hestemøk er vist med raude sirklar. Brønnar på naboeigedomen er vist med blå punkt.

Med vennleg helsing
Alver kommune, Miljø og tilsyn

Eirik Berntsen
Avdelingsleiar

Roger Fanavoll Fjellsbø
rådgjevar

Dette dokumentet er elektronisk godkjent og har difor ingen signatur.

Mottakarar:

Statsforvaltaren i Vestland

Njøsavegen 2

6863

LEIKANGER