
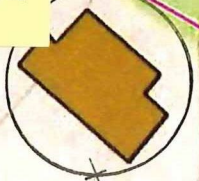


SEKKJE
SKAL DIVAST.
Søknad kjem
seinare

(D1)

110/2

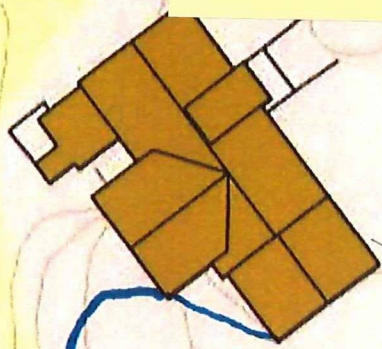


Borehull

Vatn inn
~17m

~15m

~19m

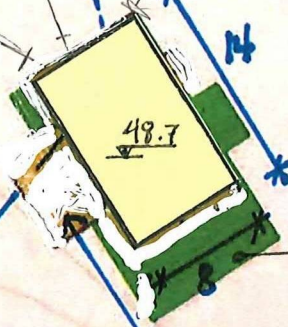

GANNAAL BOSTAD
REVEN

utbygg vest i eldre bygd.

Spillvann

Planlagt nytt
utvins.
Søknad kjem
seinare.

nitrenseanlegg

gammel vei fjernet

110/3

Skornesvegen

Merk:
Etter at tingmør er plassert/støpt vert
hjørner målt inn og lagt inn på tegning.

110/27

Skornesvegen