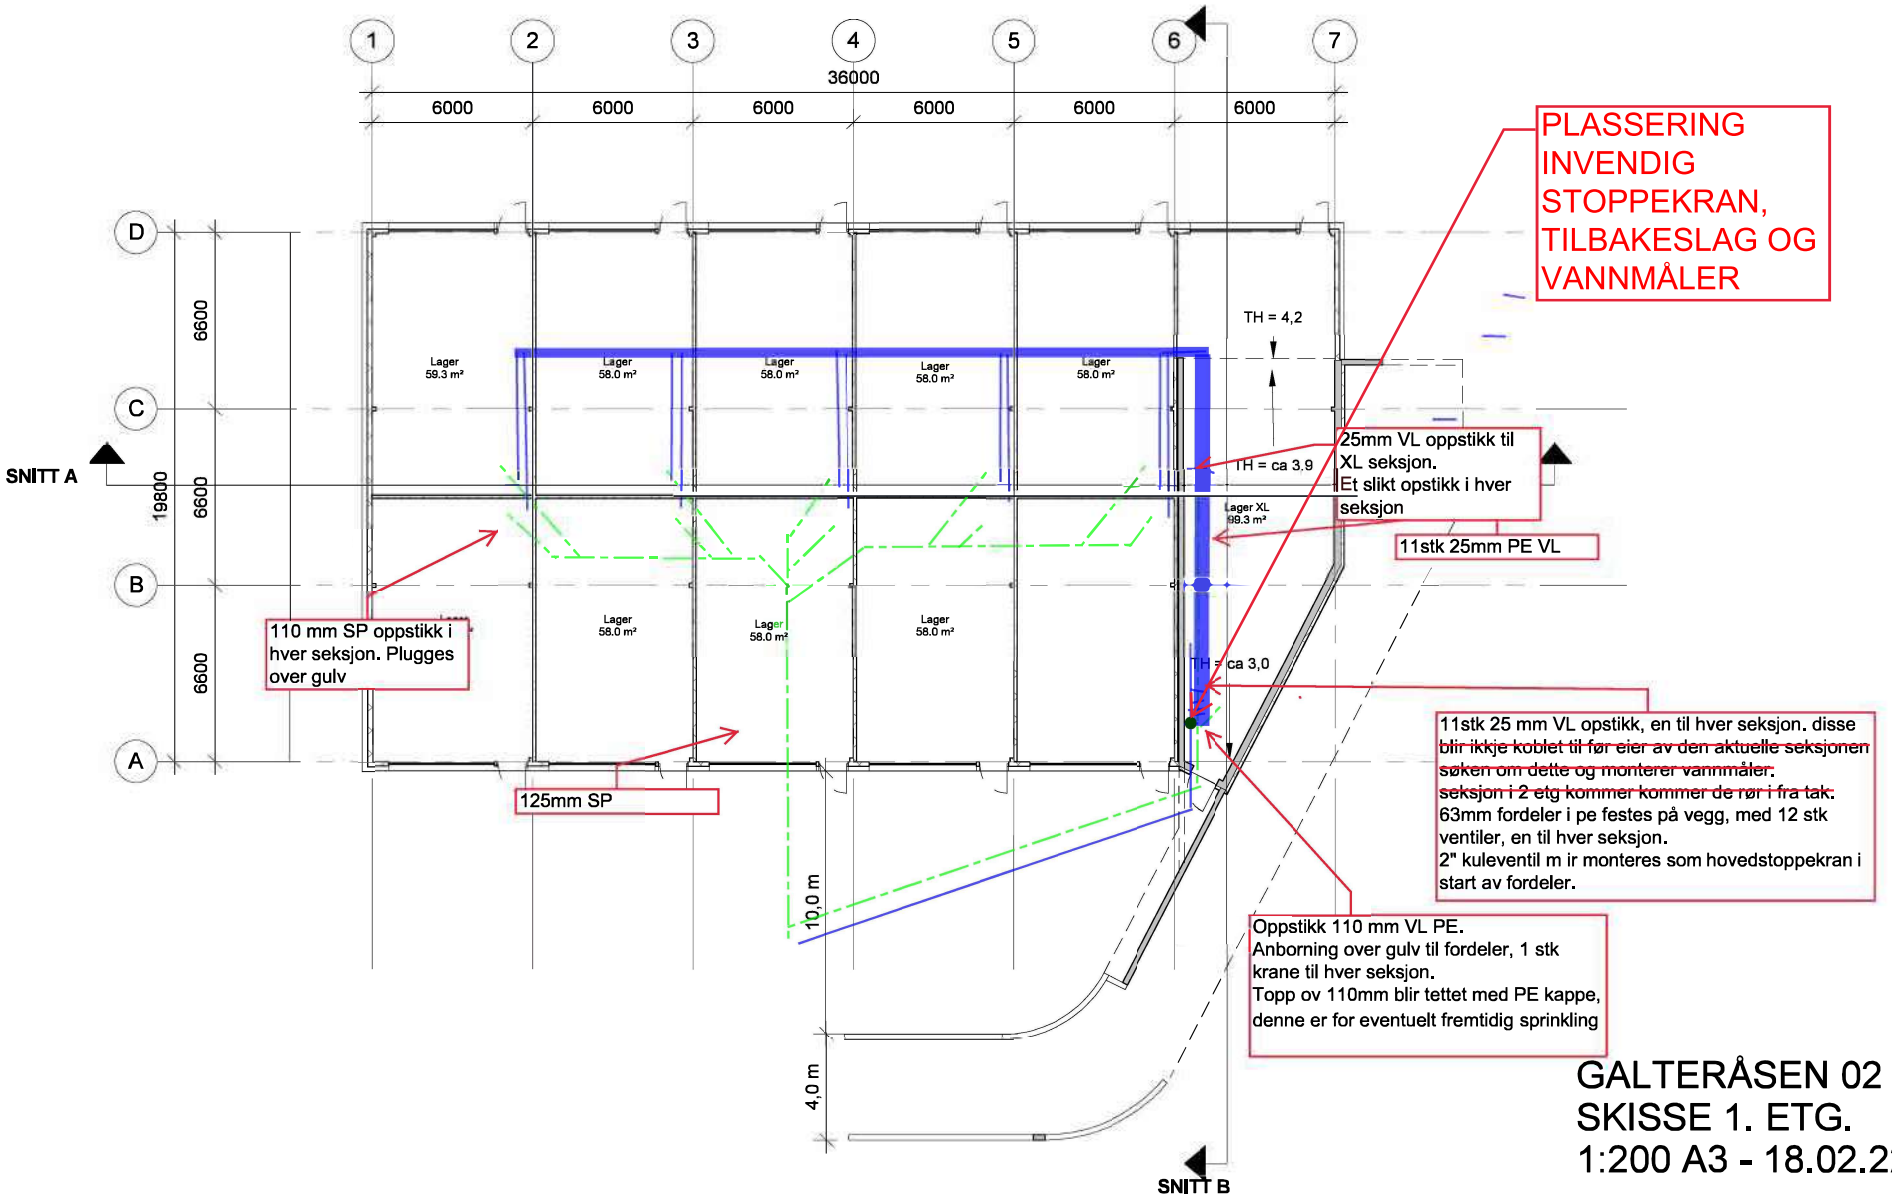

GALTERÅSEN 02
SKISSE 1. ETG.
1:200 A3 - 18.02.22

UNDERLAG JAN 2022

ARKITEKT	GRUNG ARKITEKTER AS
OPPDRAGSGIVER	HELLAND
PROSJEKT	GALTERÅSEN Plan 1. etg
TEGN.	AH
KONTR.	OG
DATO	11.12.2020
MÅL	1 : 200
FORMAT	A3
PROSJ.NR.	22-05