



Kommune: 4631 - ALVER
Gardsnummer: 120
Bruksnummer: 14

Utskriftsdato/klokkeslett: 09.06.2023 kl. 08:07

Produsert av: Kjartan Medaas

Dette dokumentet viser resultatet av Opprett ny grunneigedom ved frådeling ført 22.05.2023.

Orientering om relevant utdrag av matrikkelen

Eit relevant utdrag av matrikkelen viser deler av opplysningane som registrert om matrikkeleiningane (eigedommane). Utdraget viser kva slags endringar som er gjort i matrikkelen knytt til ei forretning, som t.d. kva for grenser som vart behandla. Relevant utdrag av matrikkelen er heimla i Forskrift om eiendomsregistrering av 26. juni 2009 § 9.

Du kan kontakte kommunen for å få komplett matrikkelbrev, dersom du vil sjå alle opplysningar som er registrert om matrikkeleininga.

Om heilskap og nøyaktigheit i relevant utdrag av matrikkelbrevet

Matrikkelen vart etablert ved konvertering av data frå tidlegare register. Det kan variere kor gode slike data er med omsyn til heilskap og nøyaktigheit. I enkelte tilfelle kan grensepunkt og grenselinjer mangle heilt eller delvis, eller vere feil registrerte. Det kan også vere feil og manglar ved registrert bygnings- og adresseinformasjon. Heilskap og kartfestingsnøyaktigheit er oftast betre innanfor enn utanfor tettbygde strøk. Ver merksam på at oppgjewe areal for mange matrikkeleiningar og bygg er usikre.

For utfyllande informasjon: www.kartverket.no/utdragmatrikkel

Matrikkeleining

Matrikkeleiningstype: Grunneigedom
Bruksnamn:
Etableringsdato: 05.06.2023
Skyld: 0
Er tinglyst: Ja
Har festegrunnar: Nei
Er seksjonert: Nei

Arealrapport

Tekst	Areal	Kommentar
Utrekna areal for 120 / 14	3 000,3 m2	

Eigarforhold

Tinglyste eigarforhold

Rolle	Status	Føds.d./org.nr	Namn	Brukseinin	Adresse	Andel
Heimelshavar		101266	TYBORGNES GEIR		KRAMBUHAUGEN 31 5955 LINDÅS	1 / 18
Heimelshavar		060936	TYBORGNES GUNVOR		DAG HAMMARSKJÖLDS VEI 92 D 5144 FYLLINGSDALEN	1 / 2
Heimelshavar		180970	TYBORGNES HELGE		VERÅSVEGEN 171 5955 LINDÅS	1 / 18
Heimelshavar		081142	TYBORGNES MARGOT HENNY		MONGSTADVEGEN 411 5955 LINDÅS	1 / 3
Heimelshavar		050573	TYBORGNES ØYSTEIN	U0101	Solbakksvingen 1A 5038 BERGEN	1 / 18


Forretningar der matrikkeleininga er involvert

Forretning Forretningstype Årsak til feilretting	Forretningsdokumentdato Kommunal saksreferanse Nettadresse (URL) Annan referanse	Status	Tinglysing	Endra dato	Matrikkelføring Signatur Dato
Opprett ny grunneigedom ved frådeling Oppmålingsforretning	09.05.2023 22/5766	Tinglyst		07.06.2023	medakjar 22.05.2023
		Rolle	Matrikkeleining		Arealendring
		Avgjevar	4631 - 120/1		-3 000,3
		Mottakar	4631 - 120/14		3 000,3
		Berørt	4631 - 120/3		0
		Berørt	4631 - 120/4		0

Landmålarnummer	Namn
000205	KJARTAN MEDAAS


Oversiktskart

Målestokk 1:20 000
EUREF89 UTM Sone 32

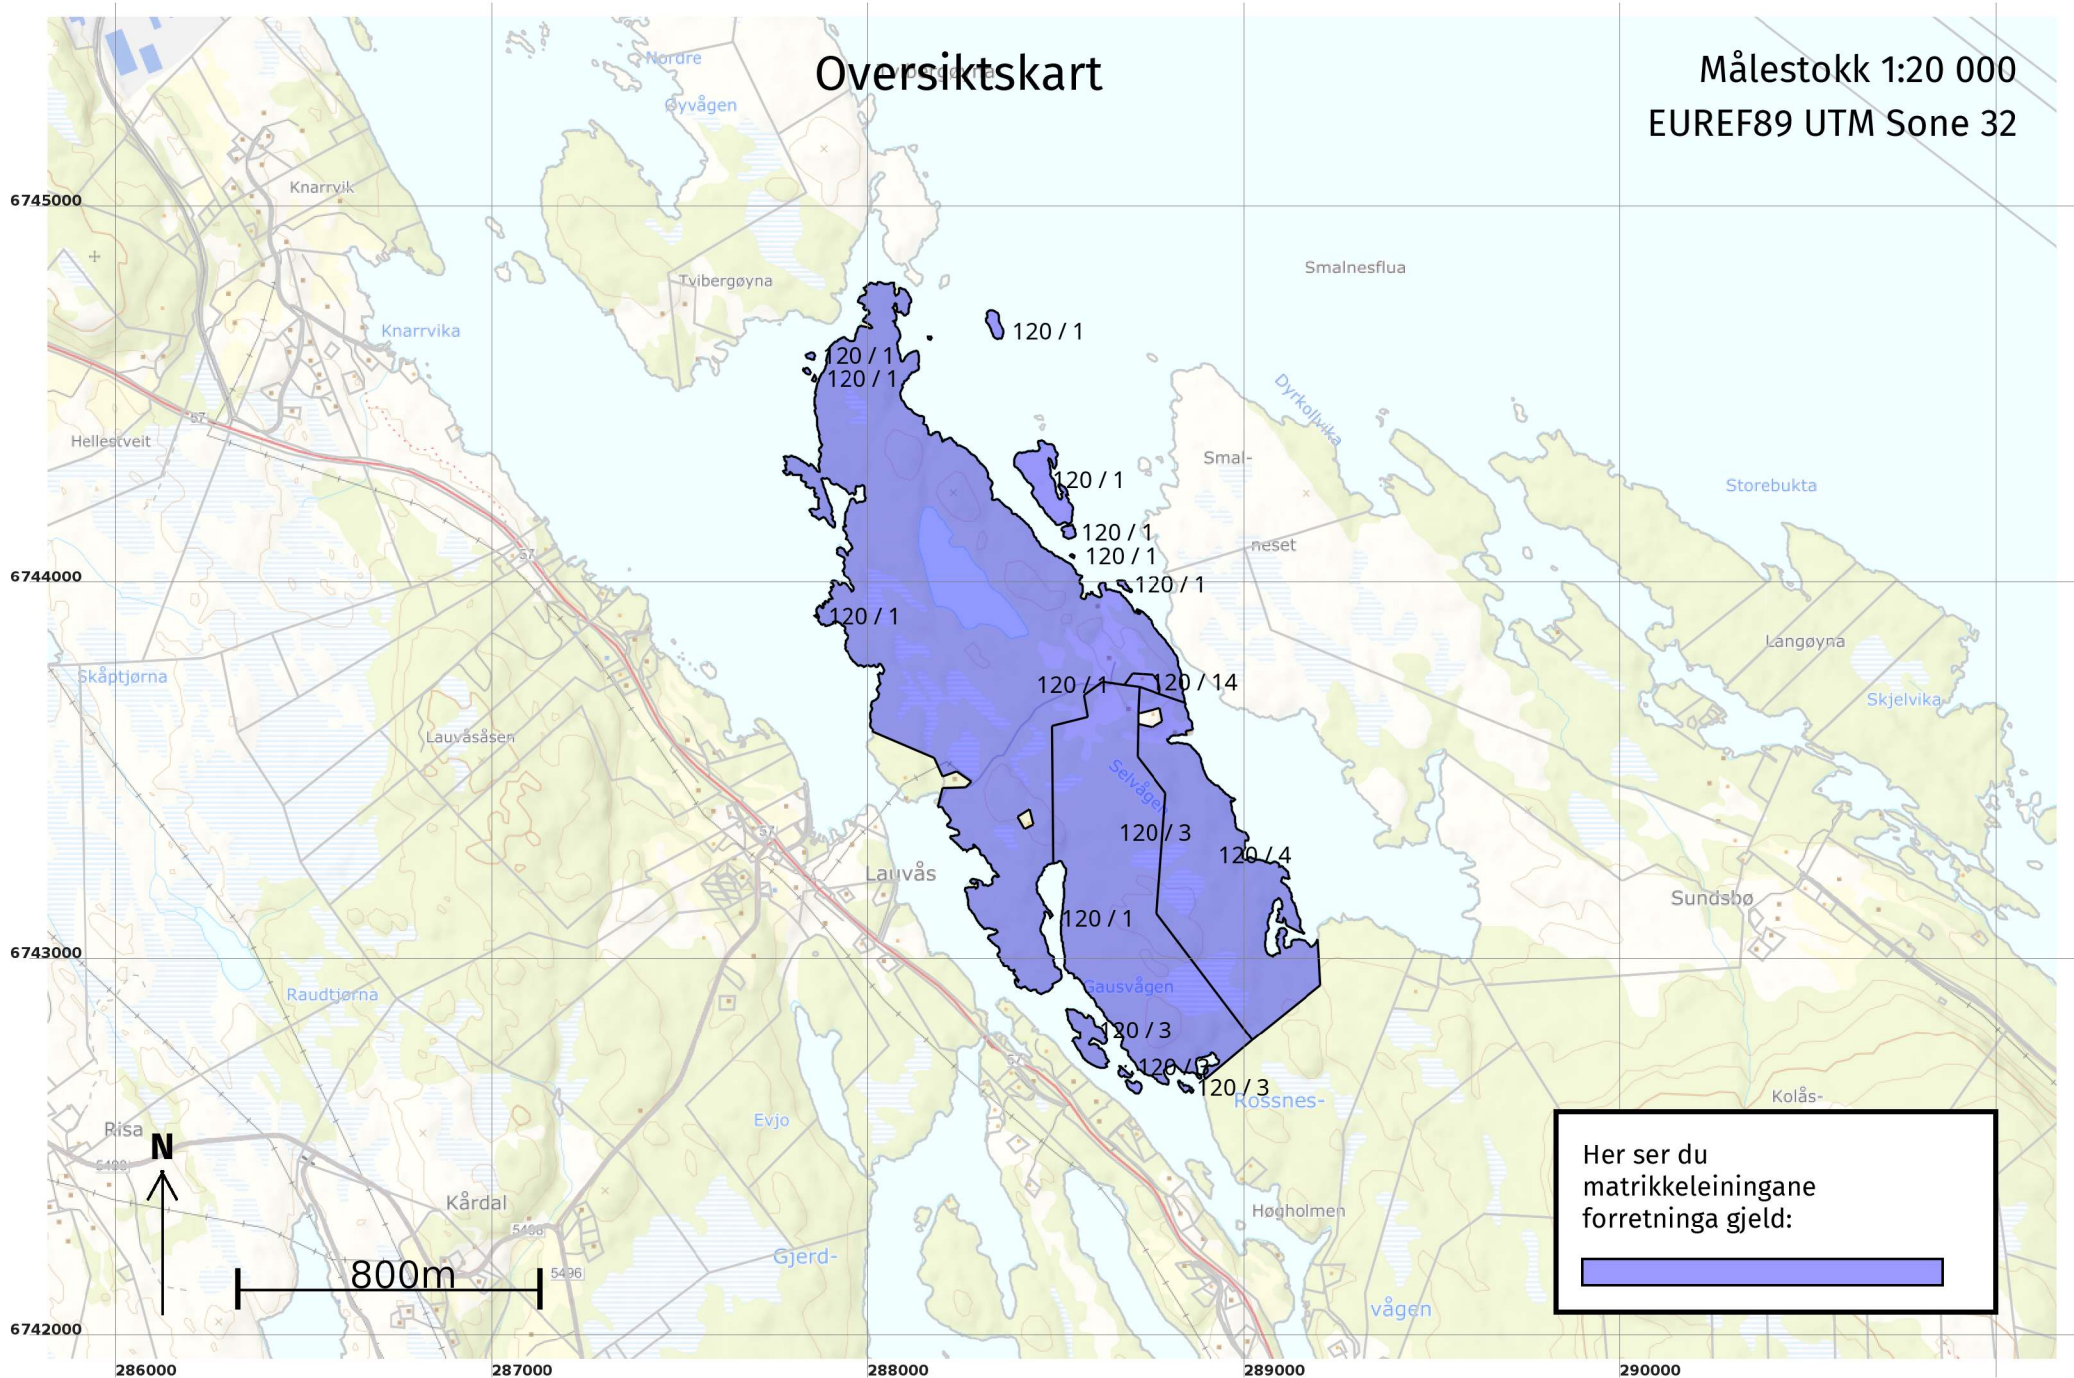


Oversiktskart for 120 / 14

Målestokk 1:1 000
EUREF89 UTM Sone 32

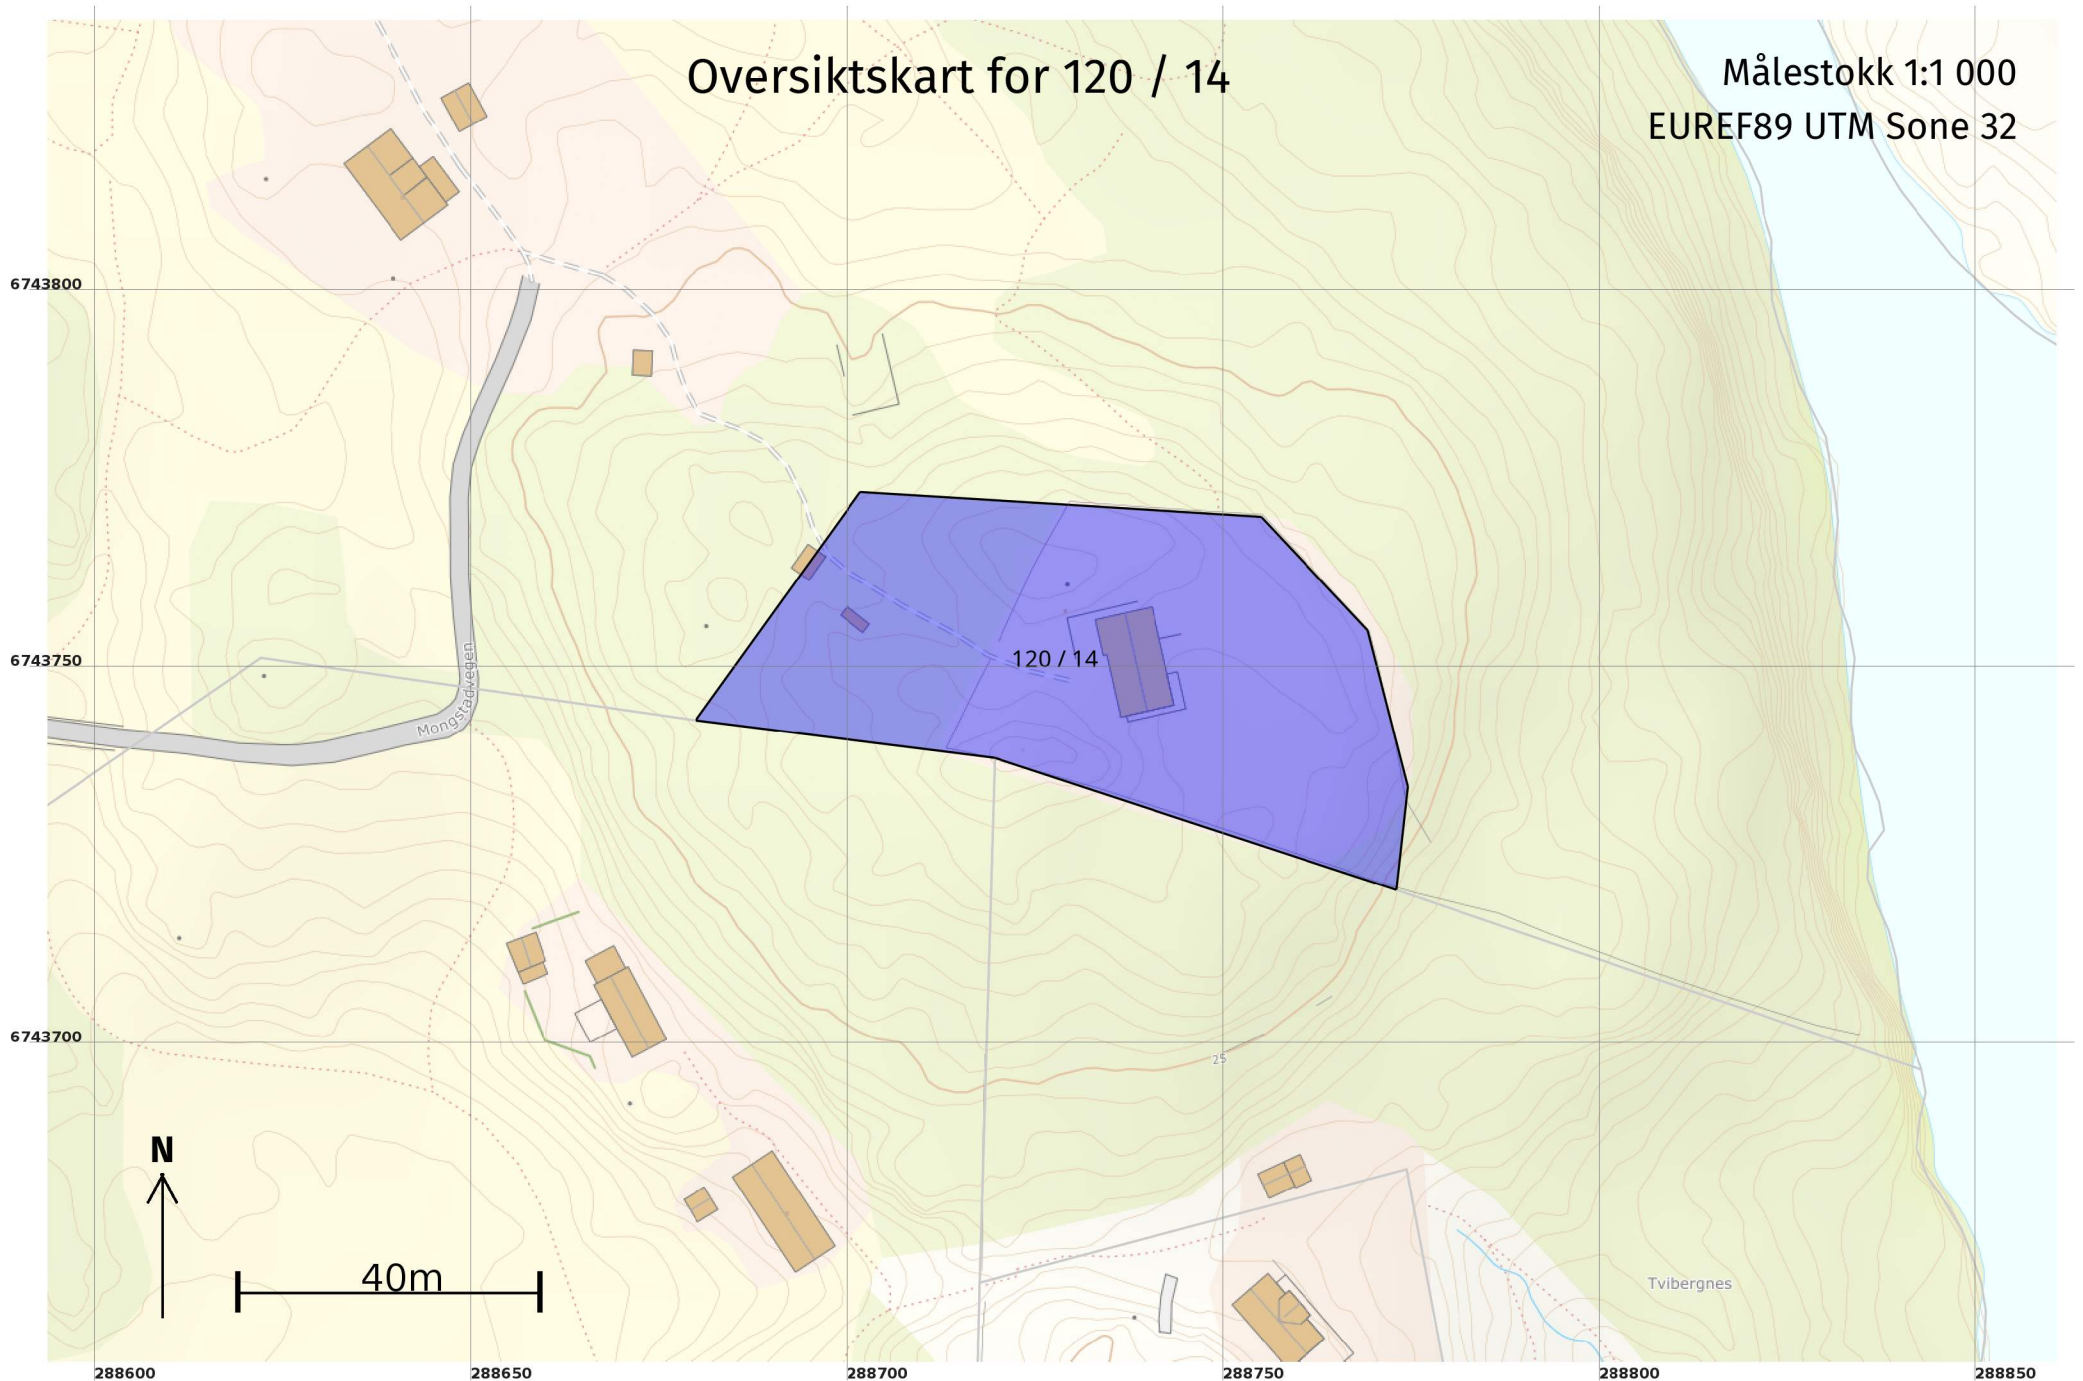

Grenser etter "Opprett ny grunneigedom ved frådelling" ført 22.05.2023

Målestokk 1:500
EUREF89 UTM Sone 32

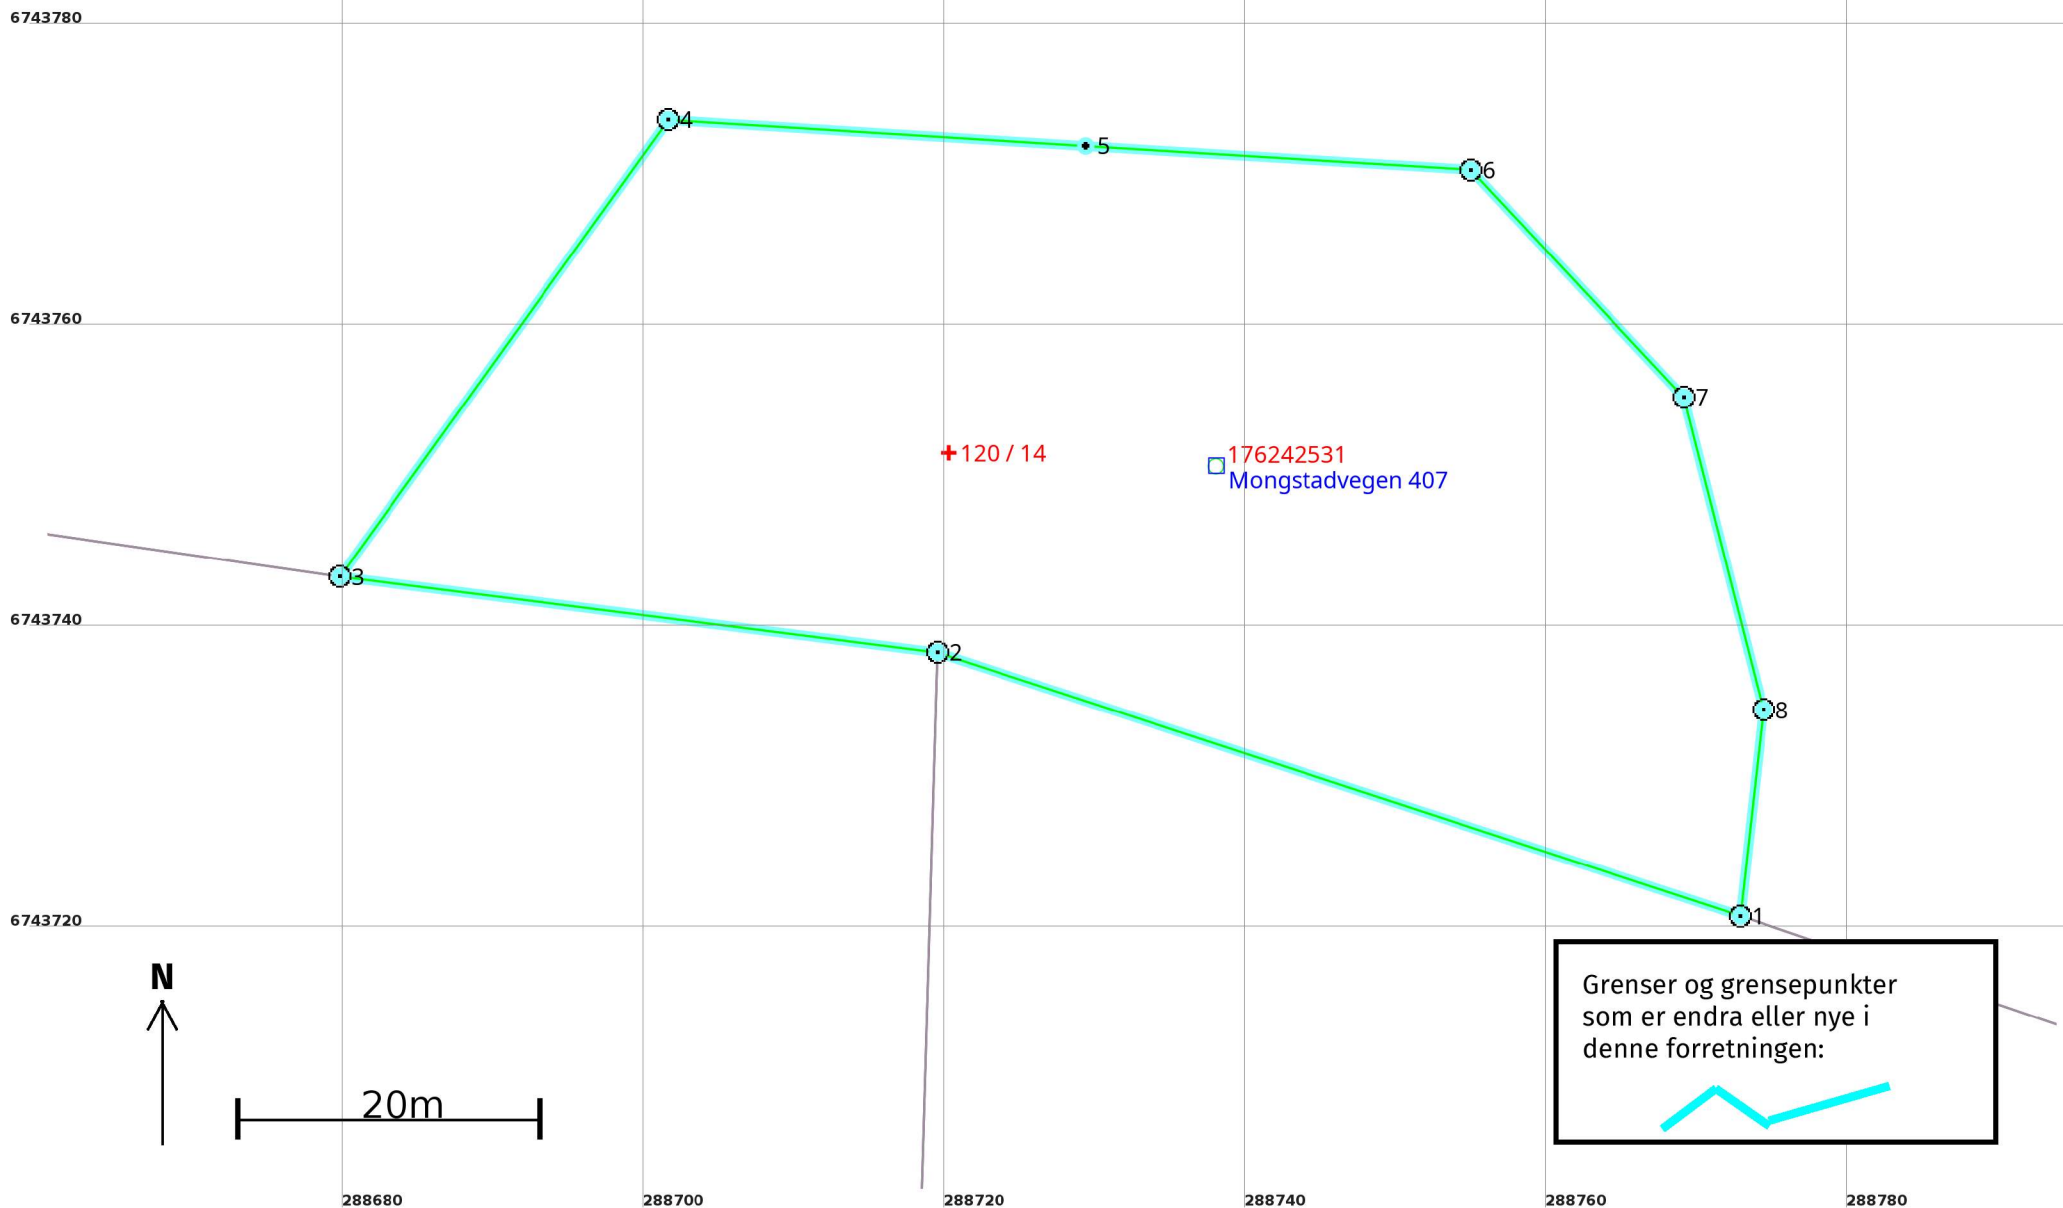

Opprett ny grunneigedom ved frådelling 22.05.2023

Etter forretninga:

Areal: 3 000,3

Arealmerknad:

Representasjonspunkt: Koordinatsystem: EUREF89 UTM Sone 32

Nord: 6743752

Aust: 288720

Grensepunkt / Grenselinje

Ytre avgrensing

Løpenr	Status	Nord	Aust	Grensemerke nedsett i / Lengde (m)	Grensepunkttype / Linjeinformasjon	Målemetode / Grenser mot	Nøyaktighet (SD i cm)	Radius
1	Nytt	6743721,12	288772,86	Jordfast stein 56,13	Offentleg godkjent grensemerke	96 GNSS: Fasemåling (Real time kinematic) 4631 - 120 / 1 og 4631 - 120 / 4	10	
2	Nytt	6743738,64	288719,53	Fjell 40,00	Offentleg godkjent grensemerke	96 GNSS: Fasemåling (Real time kinematic) 4631 - 120 / 3 og 4631 - 120 / 4	10	
3	Nytt	6743743,66	288679,84	Fjell 37,35	Offentleg godkjent grensemerke	96 GNSS: Fasemåling (Real time kinematic) 4631 - 120 / 1 og 4631 - 120 / 3	10	
4	Nytt	6743773,99	288701,64	Fjell 27,79	Offentleg godkjent grensemerke	96 GNSS: Fasemåling (Real time kinematic) 4631 - 120 / 1	10	
5	Nytt	6743772,24	288729,37	Annan terrengdetalj 25,65	Gjerdestolpe	96 GNSS: Fasemåling (Real time kinematic) 4631 - 120 / 1	10	
6	Nytt	6743770,66	288754,97	Fjell 20,68	Offentleg godkjent grensemerke	96 GNSS: Fasemåling (Real time kinematic) 4631 - 120 / 1	10	
7	Nytt	6743755,57	288769,11	Fjell 21,41	Offentleg godkjent grensemerke	96 GNSS: Fasemåling (Real time kinematic) 4631 - 120 / 1	10	
8	Nytt	6743734,82	288774,39	Fjell 13,78	Offentleg godkjent grensemerke	96 GNSS: Fasemåling (Real time kinematic) 4631 - 120 / 1	10	