

## ERKLÆRING om AVSTAND til GRENSE

Undertegnede eiere av gnr. 137 , bnr. 215 i Lindås kommune,  
Gir herved eiere av gnr. 137 , bnr. 212  
anledning til å oppføre en garasje med boder  
på sin eiendom , - inntil 3.0 m. fra vår felles grense ,  
overenstemmende med kart , datert 2017.07.21, og vi  
forplikter oss til å holde en event. fremtidig bebyggelse  
på min eiendom i den avstand som Plan- og Bygningslov måtte bestemme.

Denne erklæring kan tinglyses som hefte på min  
eiendom - mot at eier av gnr. 137 , bnr. 212  
betaler alle gebyrer – og omkostninger.


Alversund , 19 . 08. 2017

Vibekke K. Vabø


Vibekke Kjellesvik Vabø

Rolf Vabø


Rolf Vabø

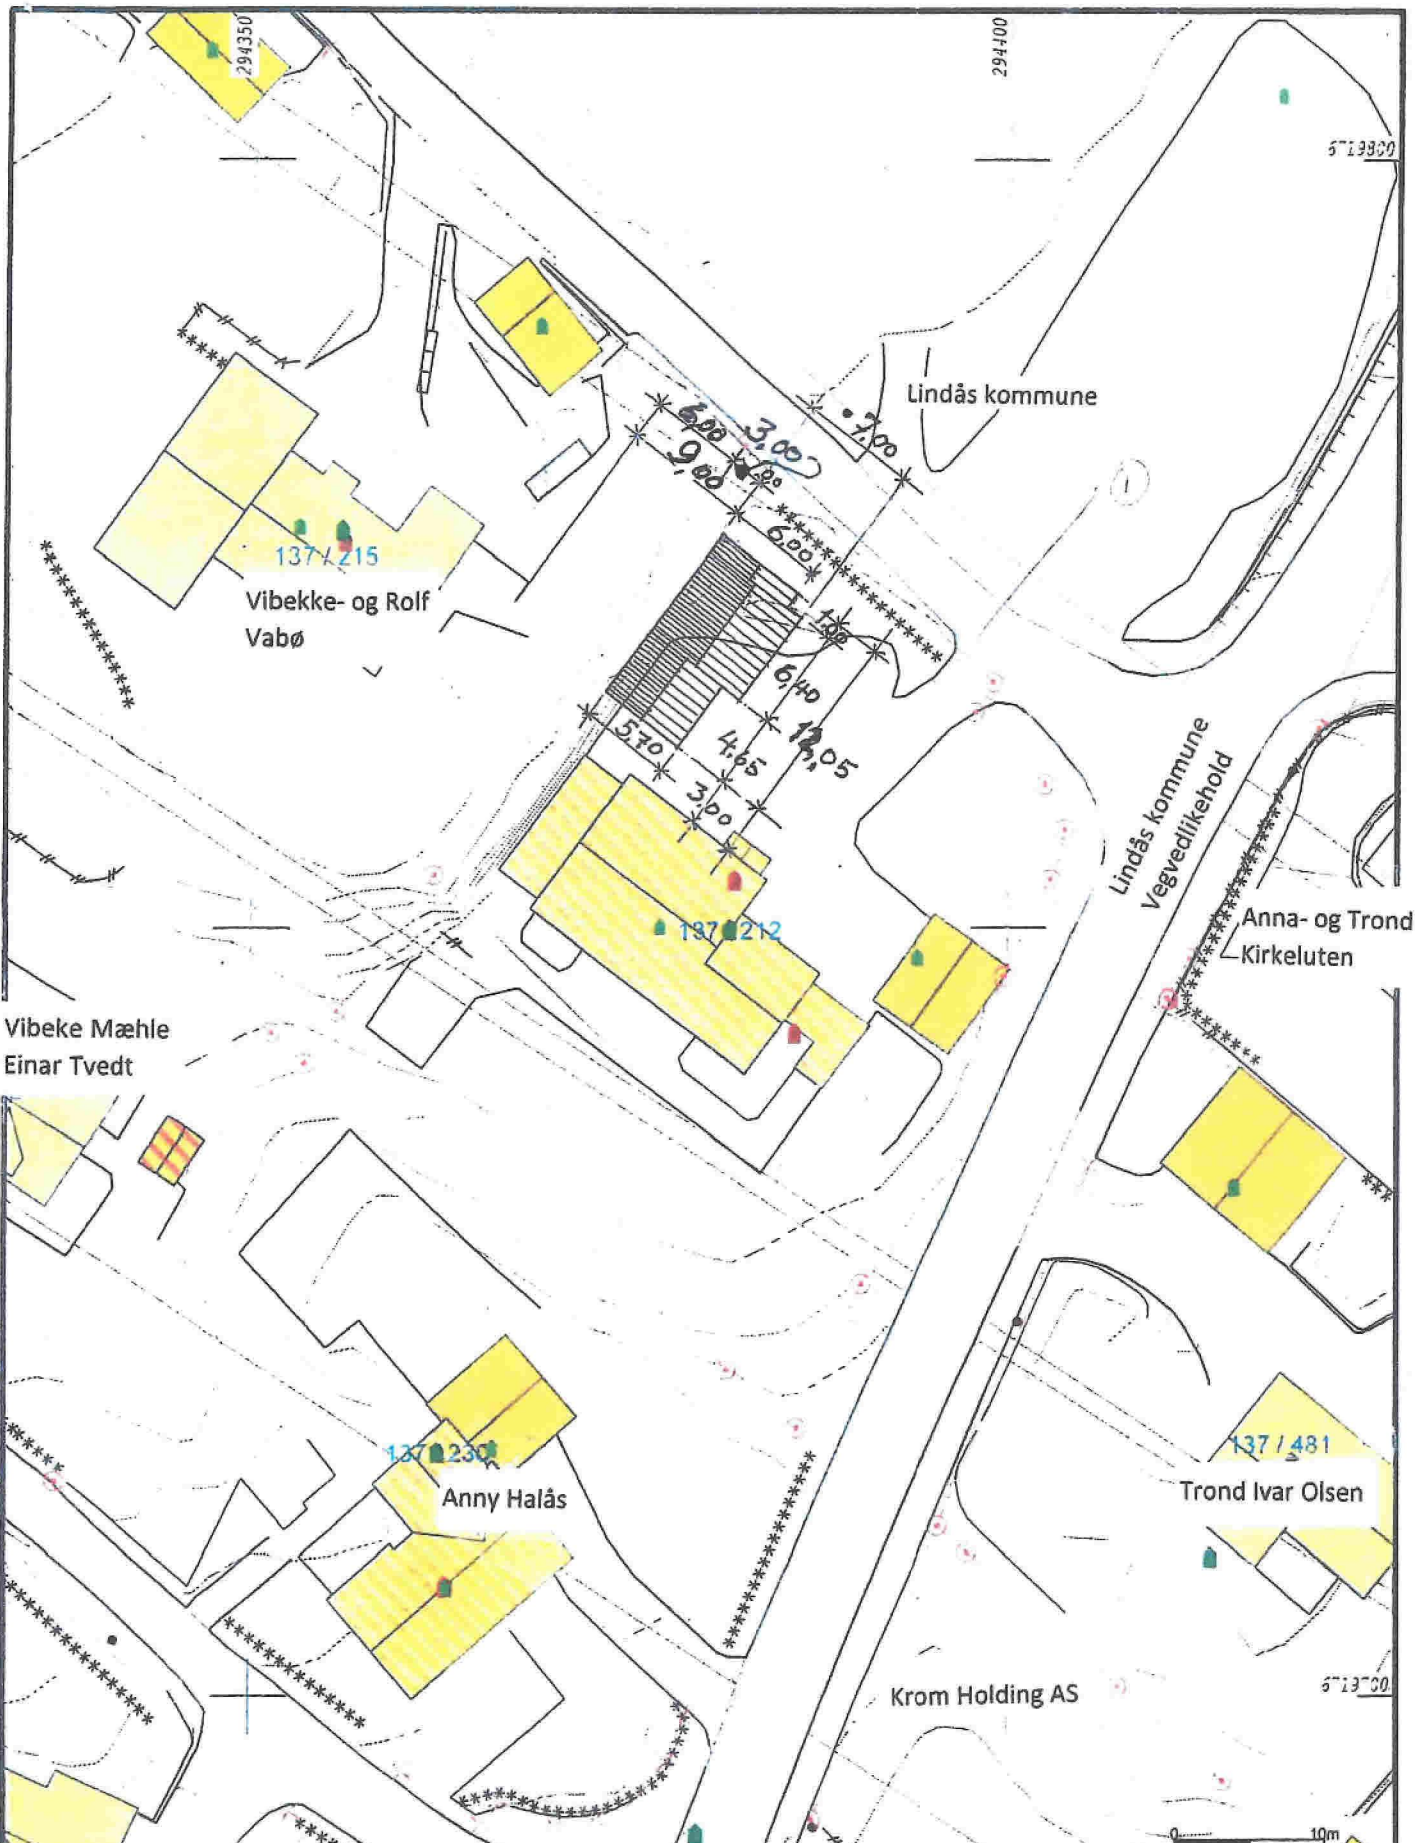

Målte Grenser	Storre bustader
Registrerte Grenser	Hytte/feriehus
Udefinert grense	Garasje/uthus
Terrengmålte grense	Industri/lager
Konstruert grensepunkt	Andre bygg
Bolig	
Bustad m/leilighet	
Våningshus	

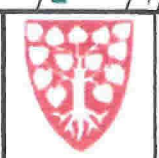

Lindås kommune  
Geodata avdeling

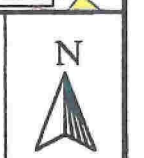

Dato: 2017.07.21  
Skala: 1:500

G.nr.137 B.nr.212

Vålestokk  
1:500

Beliggenhet og høyder må oppfattes som orienterende.