

Alver kommune Plan og byggesak
Postboks 4
5906 FREKHAUG

Referanser:
Dykker: e449d190-c624-45a8-8288-
3dd0b54d5951
Vår: 23/3795 - 23/39110

Saksbehandler:
Stian Stormark
stian.stormark@alver.kommune.no

Dato:
23.05.2023

Vedkomande - Områdereguleringsplan for Dalstø - Mjåtveitstø, PlanID 125620170002 - Intern høyring

Før me gjev ein endeleg uttale til VA-rammeplan, skal anlegg som er etablert utan løyve. Søkast, dokumenterast og godkjennast. Anlegget skal etter godkjend slutt dokumentasjon og synfaring, overtakast av Alver kommune til eige, drift og vedlikehald.

Leidningsanlegg ved BB02 og BK02-04, o_SKV08

I samband med opparbeiding av o_SKV08 ved Mjåtveitstø BB02 og BK02-04. Er me kjent med at det allereie er utført arbeid og etablert anlegg i området mellom F3-F2, F3-Z, F3-D1. Det er ikkje levert revidert teknisk plan som me har godkjent. Dette gjeld både vatn, avlaup og overvatn, det er også lagt ned trekkjerøyr for straum som ikkje er i samsvar med Avstandskrav i VA-norm. Her må me få oversikt over kva som er gjorde og korleis.

VAO-rammeplanen

Føresegn

Før då gjevast mellombels bruksløyve eller ferdigattest for bustader i felt/delfelt skal følgande vera opparbeid og godkjent av Alver kommune avd. for Samferdsel, veg, vatn og avlaup:

- Det skal føreliggje godkjend slutt dokumentasjon ihht. Alver kommune si VA-norma Hovudanlegg for vatn, avlaup og overvatn. Skal etter godkjend slutt dokumentasjon og synfaring utan manglar. Overtakast til Alver kommune for eige, drift og vedlikehald.

Vatn

- Plassering av reduksjonsventilar/Trykkavlastningsventilar avklarast i teknisk plan

Alver kommune

Postboks 4, 5906 Frekhaug post@alver.kommune.no
Innbyggjarservice: +47 56 37 50 00 www.alver.kommune.no

Kontonummer: 3207 29 30559
Organisasjonsnummer: 920 290 922

- Det etablerast ein ringleidning i gangveg GG01 mellom Y og X i gangveg med reduksjonsventil mellom trykk sonene.

Brannvatn

- I Teknisk plan skal løysing og plassering av brannvassuttak til uttale, brannførebyggjande avdeling. Det er dei som avgjer om det skal nyttas kummar eller hydrantar.

Avlaup

- Pumpeleidning frå pumpestasjon Y leggast i gangveg GG01 mot punkt X saman med ringleidning for vassleidning som vert etablert her

- Eksisterande pumpestasjon (punkt Ø i Vedlegg 19. VAO- rammeplan datert 17.03.2023)

Eksisterande avløps pumpestasjon er dimensjonert for 1200pe/300 bu einingar.
Det er i dag knyt til ca. 280 bueiningar og dessutan industrifeltet på Mjåtveit samt at Sveåsen utbygginga er planlagd tilført denne pumpestasjonen.
Det er heller ikkje laga til overløp og buffertank på denne pumpestasjonen.

Det er då ikkje kapasitet her til og tilføra fleire bueiningar utan ombygging av stasjon og eller eigen pumpestasjon og leidning frå reguleringsområdet og fram mot sjølv falls leidning mot Galteneset RA.

- Galteneset RA

Det må kartleggast antal eksisterande PE som er knyt til Galteneset RA meir nøyaktig ein eit anslag. Dette for og kunne berekna kor mykje som kan tilførast Galteneset RA før maks kapasitet er nådd.

Dimensjonar på eksisterande avløps røyr frå Mjåtveitmarka og ned mot Galtneset RA må og vurderast om desse har kapasitet for og ta i mot avløp frå området.

Generelt

Når ein har sett nøye på kapasitet på eksisterande leidningsnett, pumpestasjon og Galteneset RA må ein vurdera på nytt kva tomter som kan byggjast på utan ytterlegare tiltak beskrive i punkt 4.2.1 i VAO rammeplan

Overvatn

- Nedslagsfelt 1
Avrenning mot felt 1, Mjåtveitmarka må sjåast nøya på. Her er det allereie i dag problem med overvatn. Me er kjende med at eksisterande garasjeanlegg i feltet er påverka av dette allereie med dagens situasjon. Auka avrenning mot dette området sjåast på som problematisk.
Me har framleis ikkje fått inn komplett sluttdokumentasjon for utbygging av Mjåtveitmarka. Det er usikkert kva som faktisk er etablert av overvassanlegg her.
Kommunen har heller ikkje oversikt over avrenning frå Mjåtveitmarka, gjennom vegen i Mjåtveitmarka – Rosslandsvegen og vidare under jordtipp mot Mjåtveitvassdraget i nord.


- Generelt

Alver kommune avdeling samferdsel veg, vatn og avlaup ser det som vanskeleg og kunne godkjenna på slepp av meire overvatn mot området nord mot Mjåtveitelva. Dette pga. av at me

manglar kunnskap om tilstand og dessutan dokumentasjon på allereie etablerte anlegg frå Mjåtveitmarka, gjennom vegen i Mjåtveitmarka – Rosslandsvegen og vidare i open elv til Mjåtveitvassdraget i nord.

Dersom kapasiteten er for liten eller tilstand på kulvert/røyr er dårlige her kan konsekvensen av ein eventuell flaum verta ganske stor for husstandar langs Mjåtveitmarka.

Under ser ein eit kartutsnitt med raud markering for ca. plassering av eksisterande overvatn under jordtipp mot Mjåtveitvassdraget. Plassering av desse er henta ut frå søknad sendt Meland kommune i 2005 og ikkje som bygga teikningar.

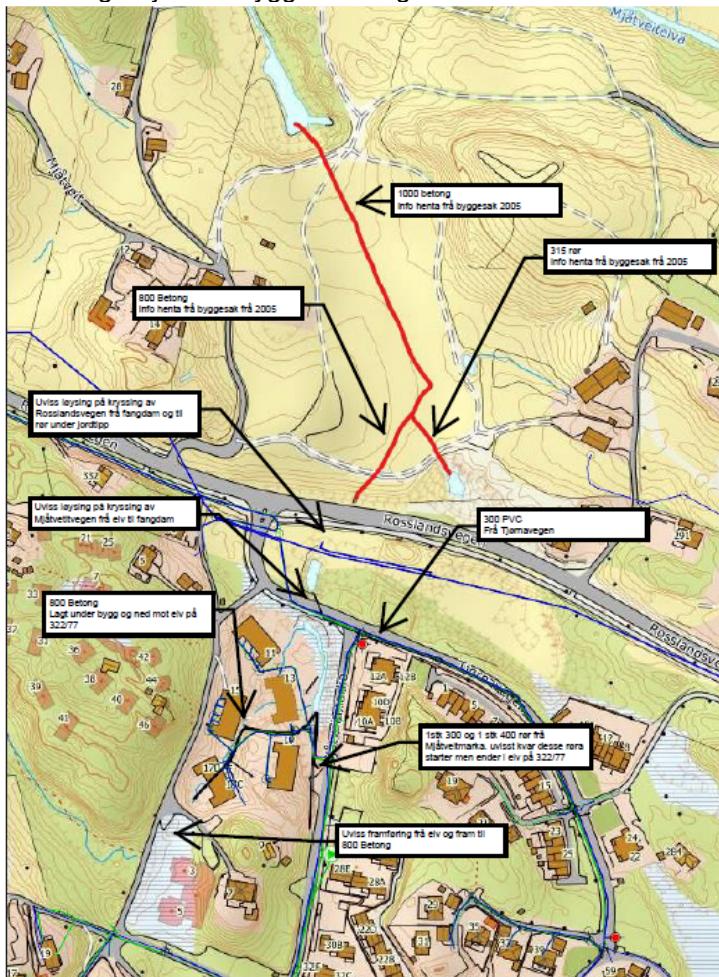

Handtering av overvatn skal/må ikkje medføra konsekvensar for eksisterande eigedomar i og ved planområdet samt Mjåtveitvassdraget.

Vedlegg 3. Planskildring med Ros-analyse, datert 31.03.2023

Punkt 9.14 Risiko og sårbarheit – konsekvensar

Her må ein sjå på og vurdera om punkt 1-10 må vurderast på nytt med tanke på overvatn problema på eksisterande anlegg mot Mjåtveitelva i og rundt planområdet.

Med helsing

Alver kommune Samferdsel, veg-, vatn- avløp-
forvaltning

Torkjell Holm Brenna
Avdelingsleiar

Stian Stormark
Rådgjevar

Dette dokumentet er elektronisk godkjent og har difor ingen signatur.

Mottakarar:

Alver kommune Plan og byggesak Postboks 4 5906 FREKHAUG