

Alver kommune
Postboks 4
5906 Frekhaug


Martha Irene Flæsland og Terje Hoel
Allébakken 13
5230 Paradis


Dispensasjon til å bygge innenfor 100 meters beltet

Jeg viser til samtale med dere ang 58/42 Alver kommune.
Vi har fått tilsendt tegninger av dere på hytten vår, og ser det tidligere ble godkjent bygging av naust.
Svigerfar rakk aldri å bygge naust innenfor planlagt rammevilkår for godkjenning, og vi ønsker å bygge et lite naust der hvor naustet er tegnet inn hos dere.

I tillegg til dette, må vi bytte en del vinduer på hytten, da disse er over 50 år.
Vi ønsker å redusere størrelsen på vinduene mot vest og få vinduer/dør i glass fra tak til gulv mot nord.

I den forbindelse ønsker vi å flytte vinduene på nordsiden av hytten ut mot mønet

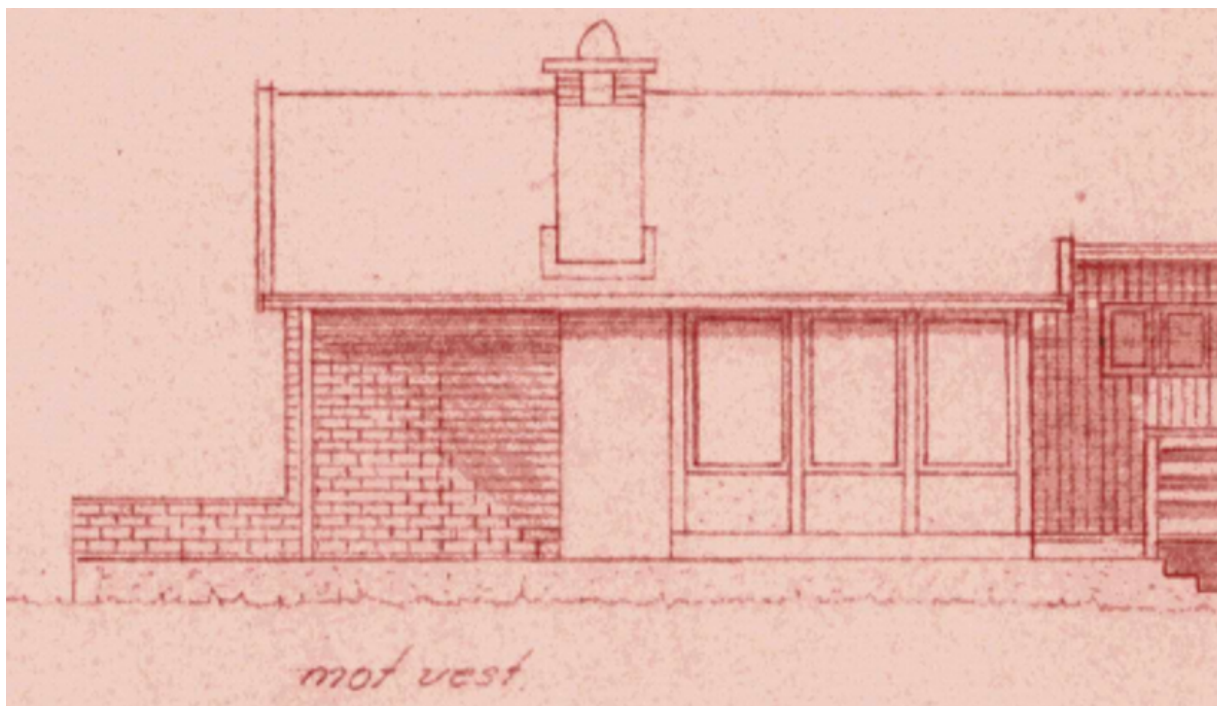

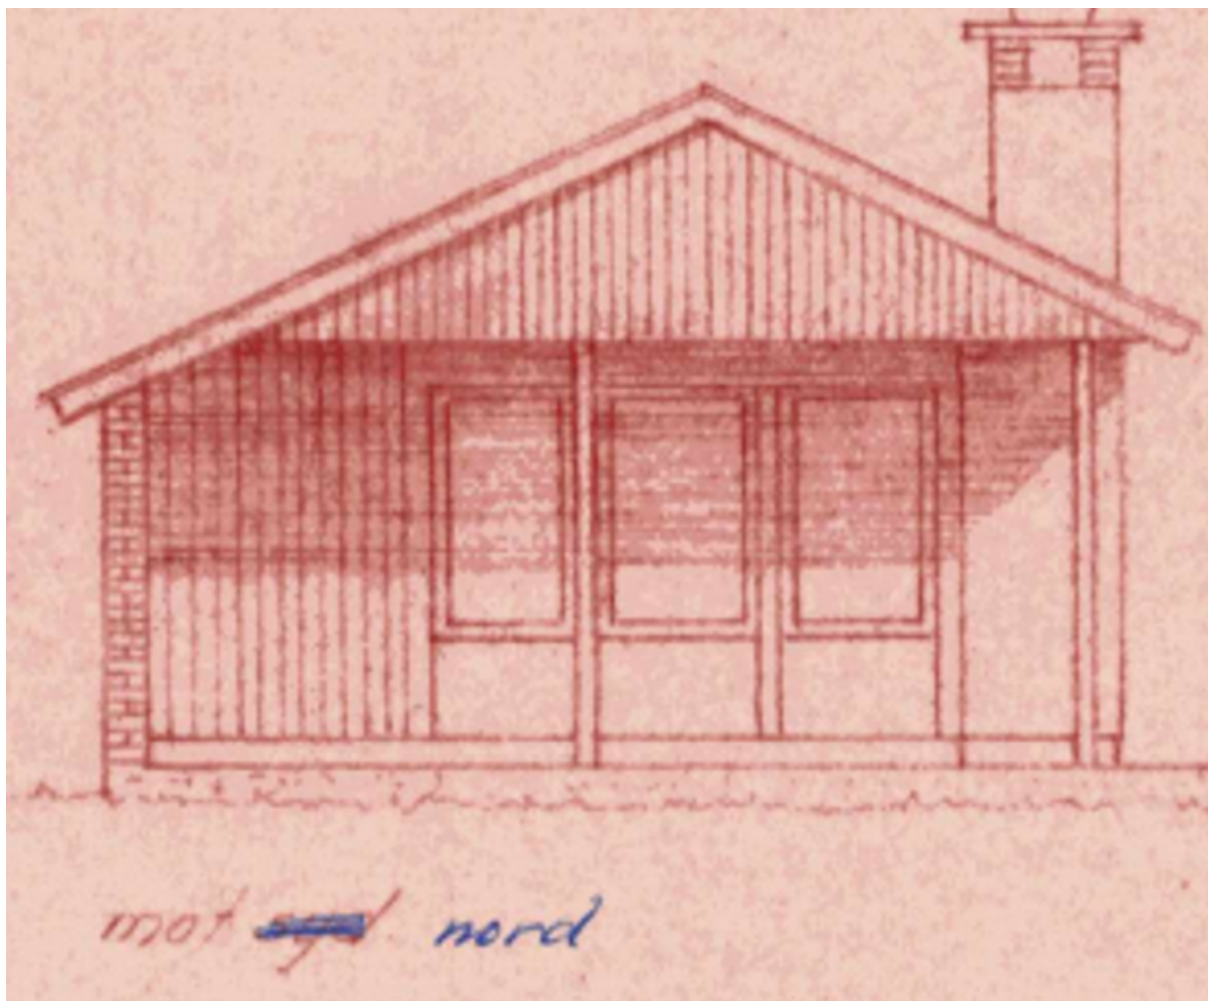

Naustet og endringen av hytten vil ikke bli til sjenanse for andre, da vi ikke gjør vesentlige endringer.

Med vennlig hilsen Martha Irene Flæsland og Terje Hoel