

6736900

Oversiktskart for 424 / 327

Målestokk 1:1 000
EUREF89 UTM Sone 32

6736850

6736800

6736750

N

40m

277550

277600

277650


277700

277750

424 / 327

+424 / 328
Teig 1 (Hovedteig)
424 / 327

Målestokk 1:250
EUREF89 UTM Sone 32

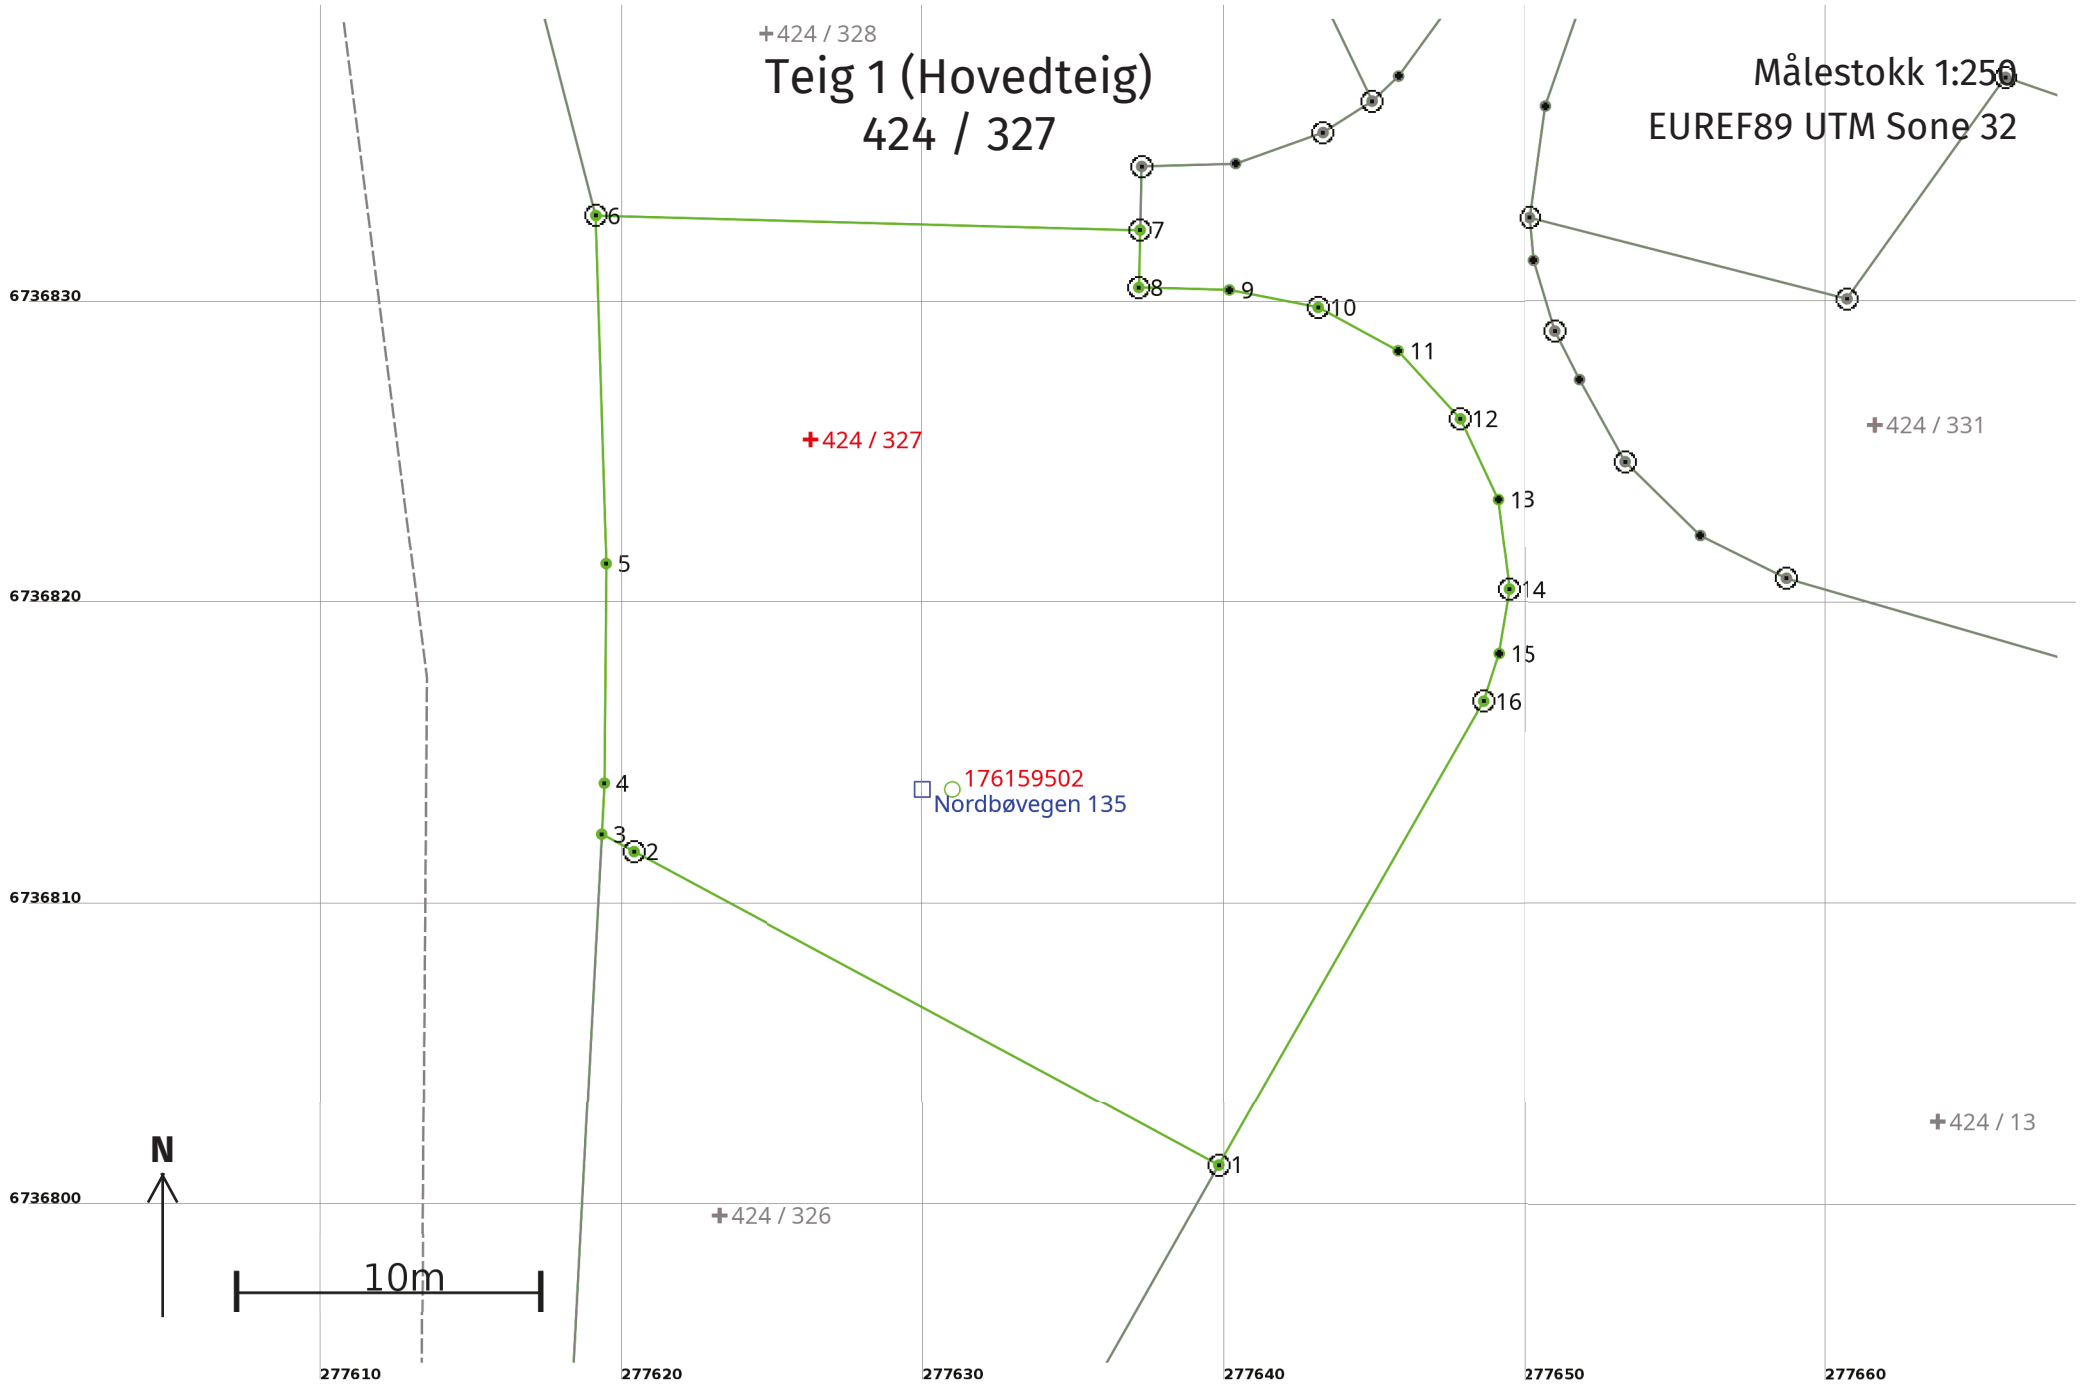

Areal og koordinater

Areal: 699,3

Arealmerknad:

Representasjonspunkt:

Koordinatsystem: EUREF89 UTM Sone 32

Nord: 6736826

Øst: 277626

Grensepunkt / Grenselinje

Ytre avgrensing

Løpenr	Nord	Øst	Grensemerke nedsatt i / Lengde (m)	Grensepunkttype / Linjeinformasjon	Målemetode	Nøyaktighet (SD i cm)	Radius
1	6736801,51	277639,81	Jord 22,03	Offentlig godkjent grensemerke	96 GNSS: Fasemåling (Real time kinematic)	10	
2	6736811,94	277620,40	Jord 1,22	Offentlig godkjent grensemerke	96 GNSS: Fasemåling (Real time kinematic)	10	
3	6736812,51	277619,33	Mur 1,69	Geometrisk hjelpepunkt	96 GNSS: Fasemåling (Real time kinematic)	10	
4	6736814,20	277619,42	Mur 7,28	Geometrisk hjelpepunkt	96 GNSS: Fasemåling (Real time kinematic)	10	
5	6736821,48	277619,48	Mur 11,58	Geometrisk hjelpepunkt	96 GNSS: Fasemåling (Real time kinematic)	10	
6	6736833,05	277619,14		Offentlig godkjent grensemerke 18,09	96 GNSS: Fasemåling (Real time kinematic)	10	
7	6736832,57	277637,22	Fjell 1,90	Offentlig godkjent grensemerke	96 GNSS: Fasemåling (Real time kinematic)	10	
8	6736830,67	277637,18	Jord 3,00	Offentlig godkjent grensemerke	96 GNSS: Fasemåling (Real time kinematic)	10	
9	6736830,59	277640,17		Umerket 3,00	96 GNSS: Fasemåling (Real time kinematic)	10	
10	6736830,01	277643,11	Jord 3,01	Offentlig godkjent grensemerke	96 GNSS: Fasemåling (Real time kinematic)	10	
11	6736828,58	277645,76		Umerket 3,06	96 GNSS: Fasemåling (Real time kinematic)	10	
12	6736826,32	277647,83	Jord 2,95	Offentlig godkjent grensemerke	96 GNSS: Fasemåling (Real time kinematic)	10	
13	6736823,65	277649,08		Umerket 3,04	96 GNSS: Fasemåling (Real time kinematic)	10	

Løpenr	Nord	Øst	Grensemerke nedsatt i / Lengde (m)	Grensepunkttype / Linjeinformasjon	Målemetode	Nøyaktighet (SD i cm)	Radius
14	6736820,64	277649,45	Jord 2,17	Offentlig godkjent grensemerke	96 GNSS: Fasemåling (Real time kinematic)	10	
15	6736818,50	277649,11	1,66	Umerket	96 GNSS: Fasemåling (Real time kinematic)	10	
16	6736816,92	277648,59	Jord 17,74	Offentlig godkjent grensemerke	96 GNSS: Fasemåling (Real time kinematic)	10	