


NB! Ta kontakt for å avtale tid så vert me med. Hus det er lov. (eit par av ess i h. sit) 14.6.2023  
 Muh Naz

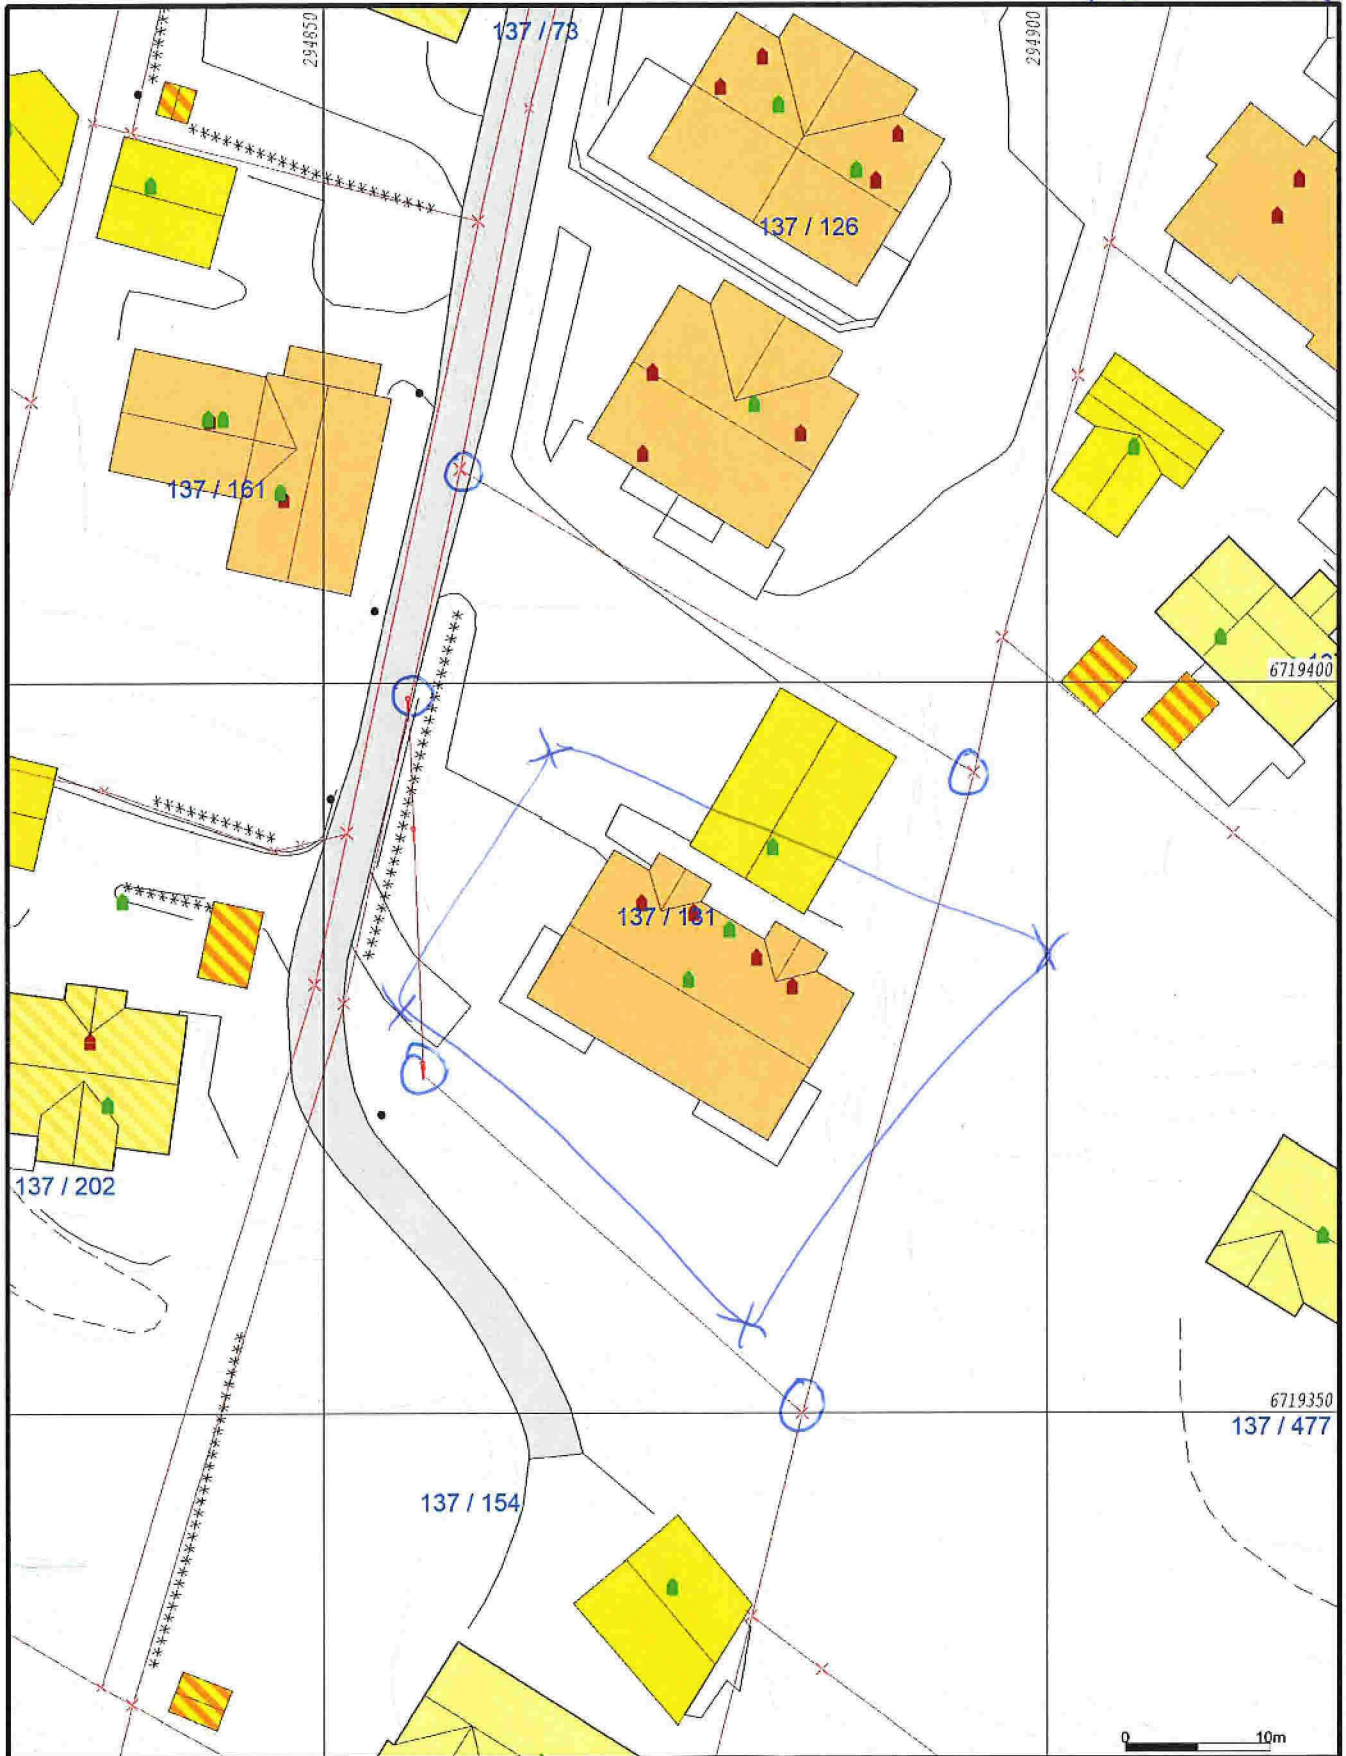

— Målte Grenser	■ Våningshus
— Registrerte Grenser	■ Større bustader
- Servitutgrenser	■ Hytte/feriehus
↑ Terrengmålte grense	■ Garasje/uthus
∴ Ikkje målt	■ Industrilager
■ Bolig	■ Andre bygg
■ Bustad m/leilighet	

Belggenhet og høyer må oppfattes som orienterende.  
 Koordinatsystem: EUREF89 - SONE 32 (EPSG:25832)  
 Høysesystem: NN 2000 høyer (EPSG:5941)

Date: 2023.06.09  
 Sagn: lili

**Alver kommune**  
 Kart og Oppmåling

Målestokk  
 1:500