Løypetona Hus 3
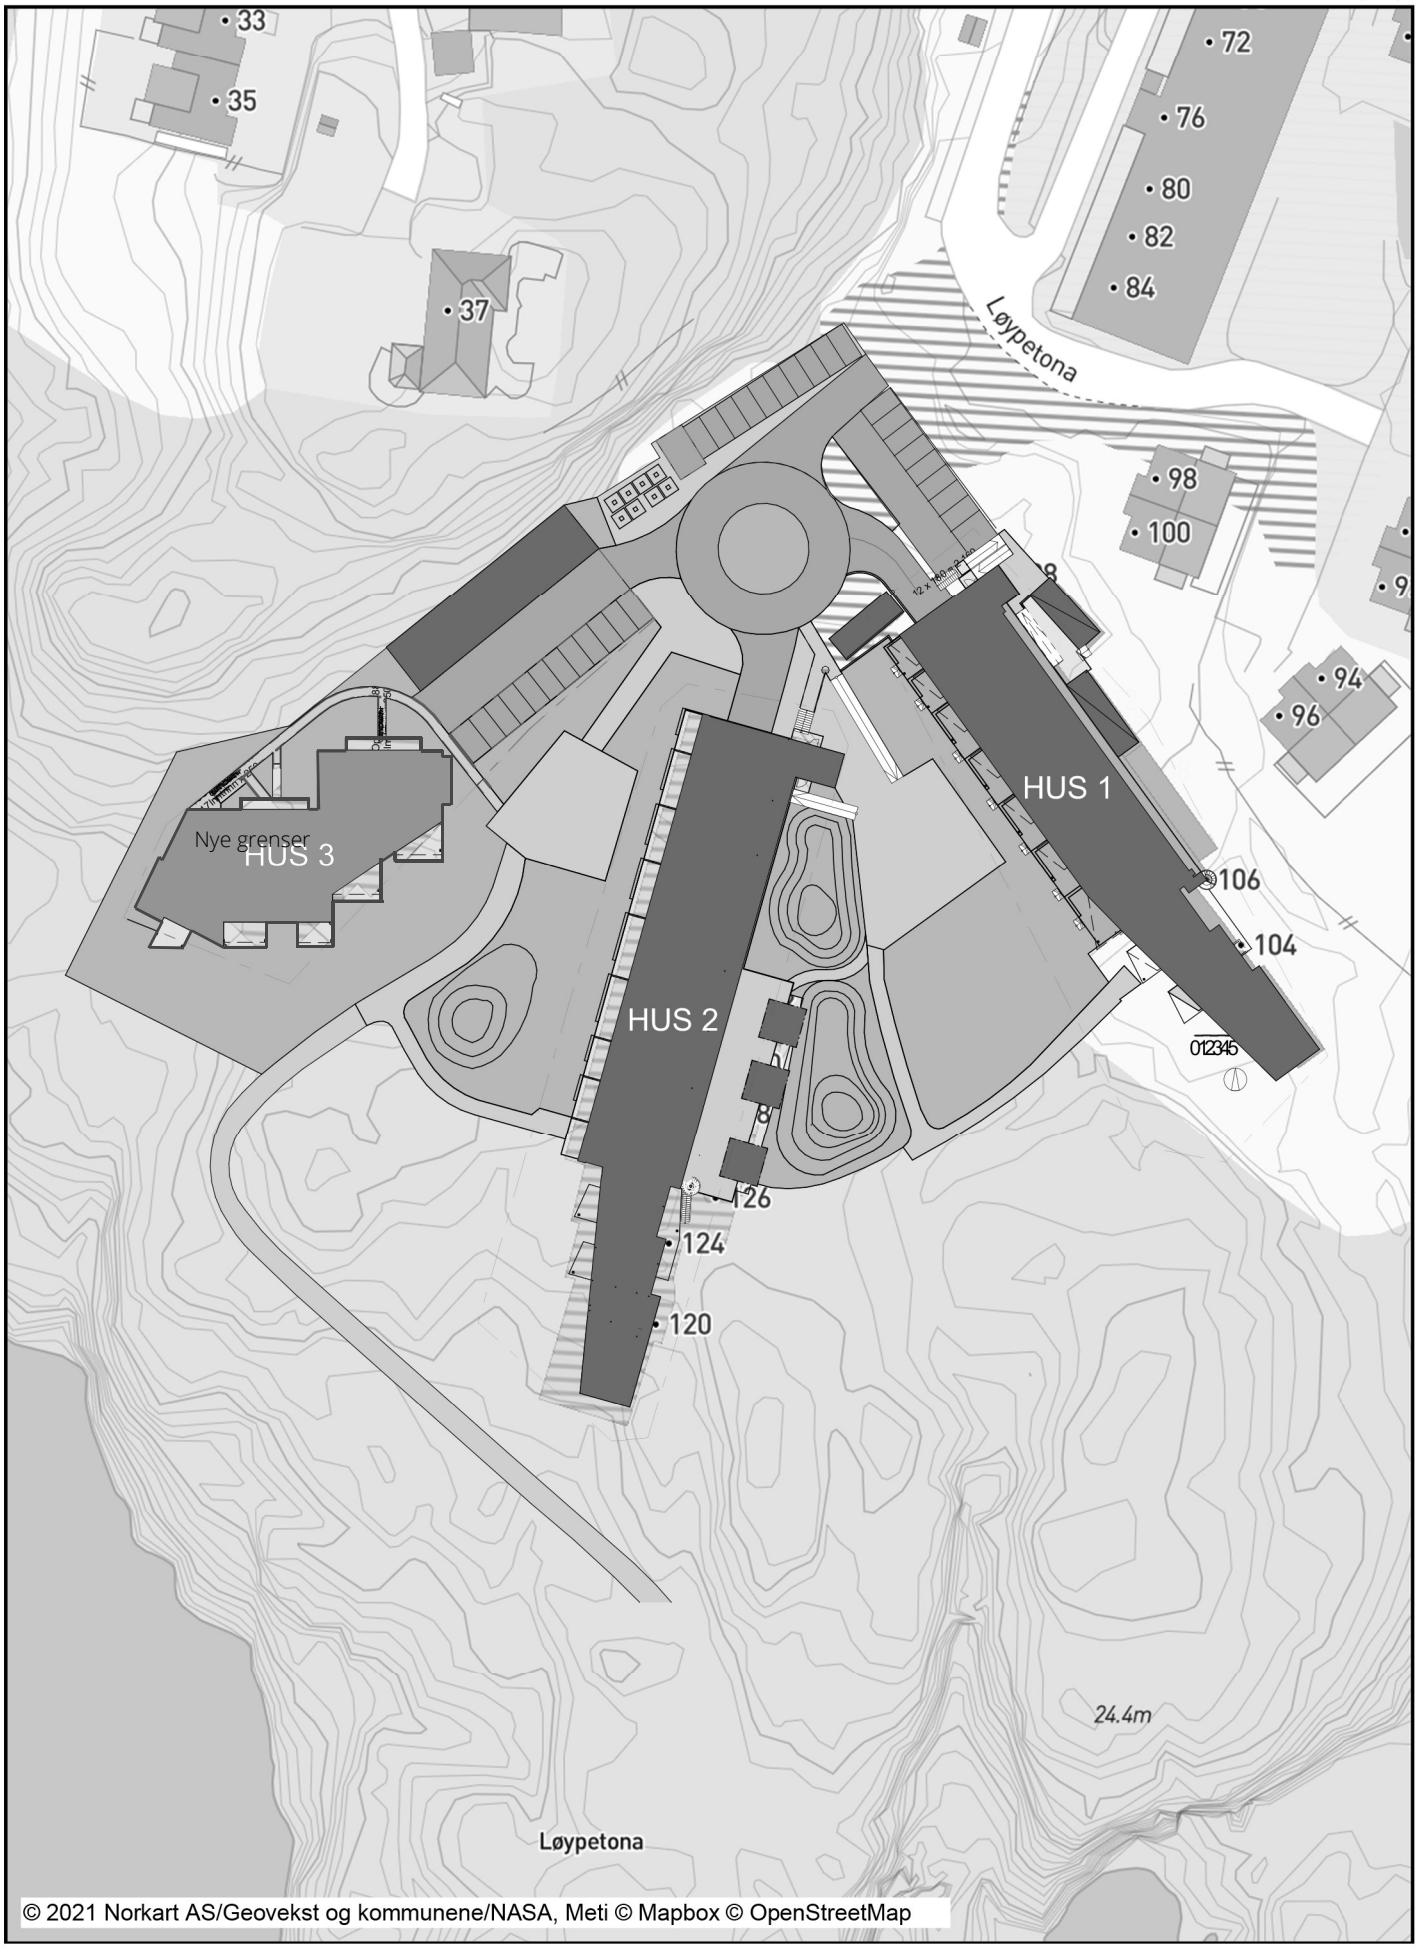
Dato: 25.05.2021 Målestokk: 1:1000 Koordinatsystem: UTM 32N