
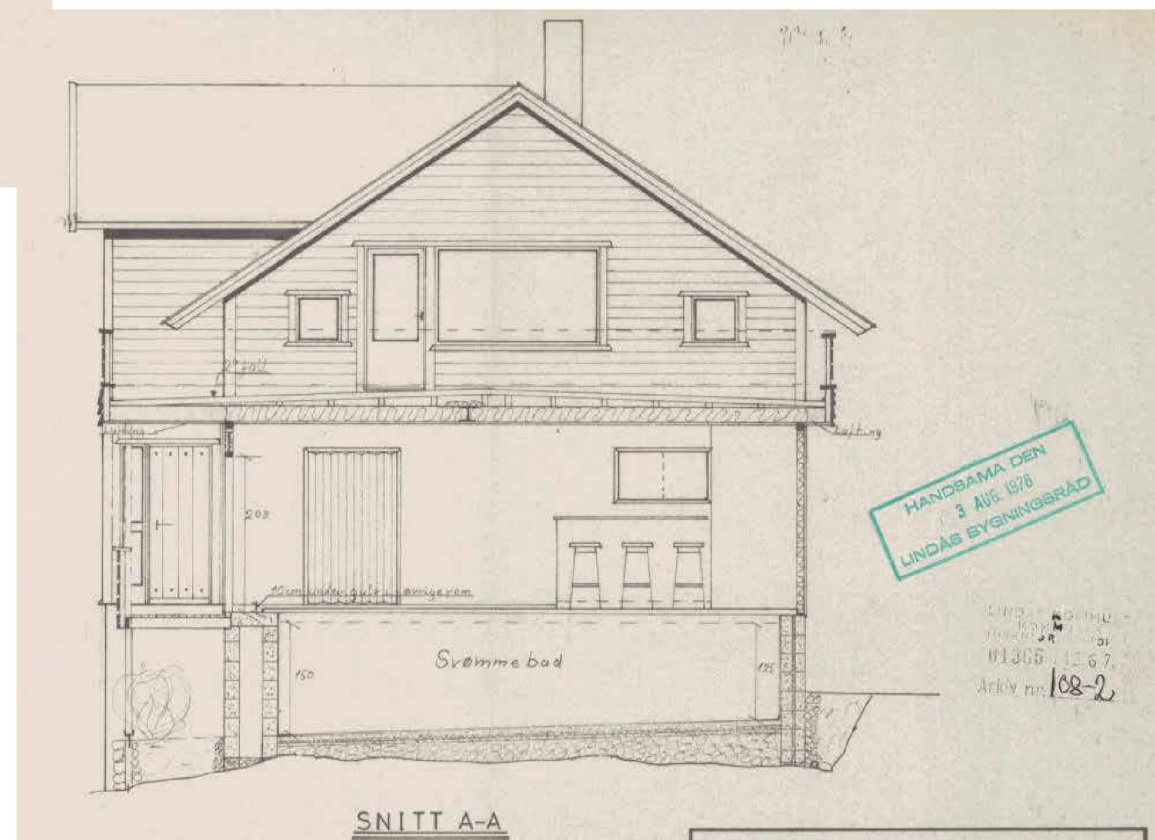


01 Plan 1 Etasje

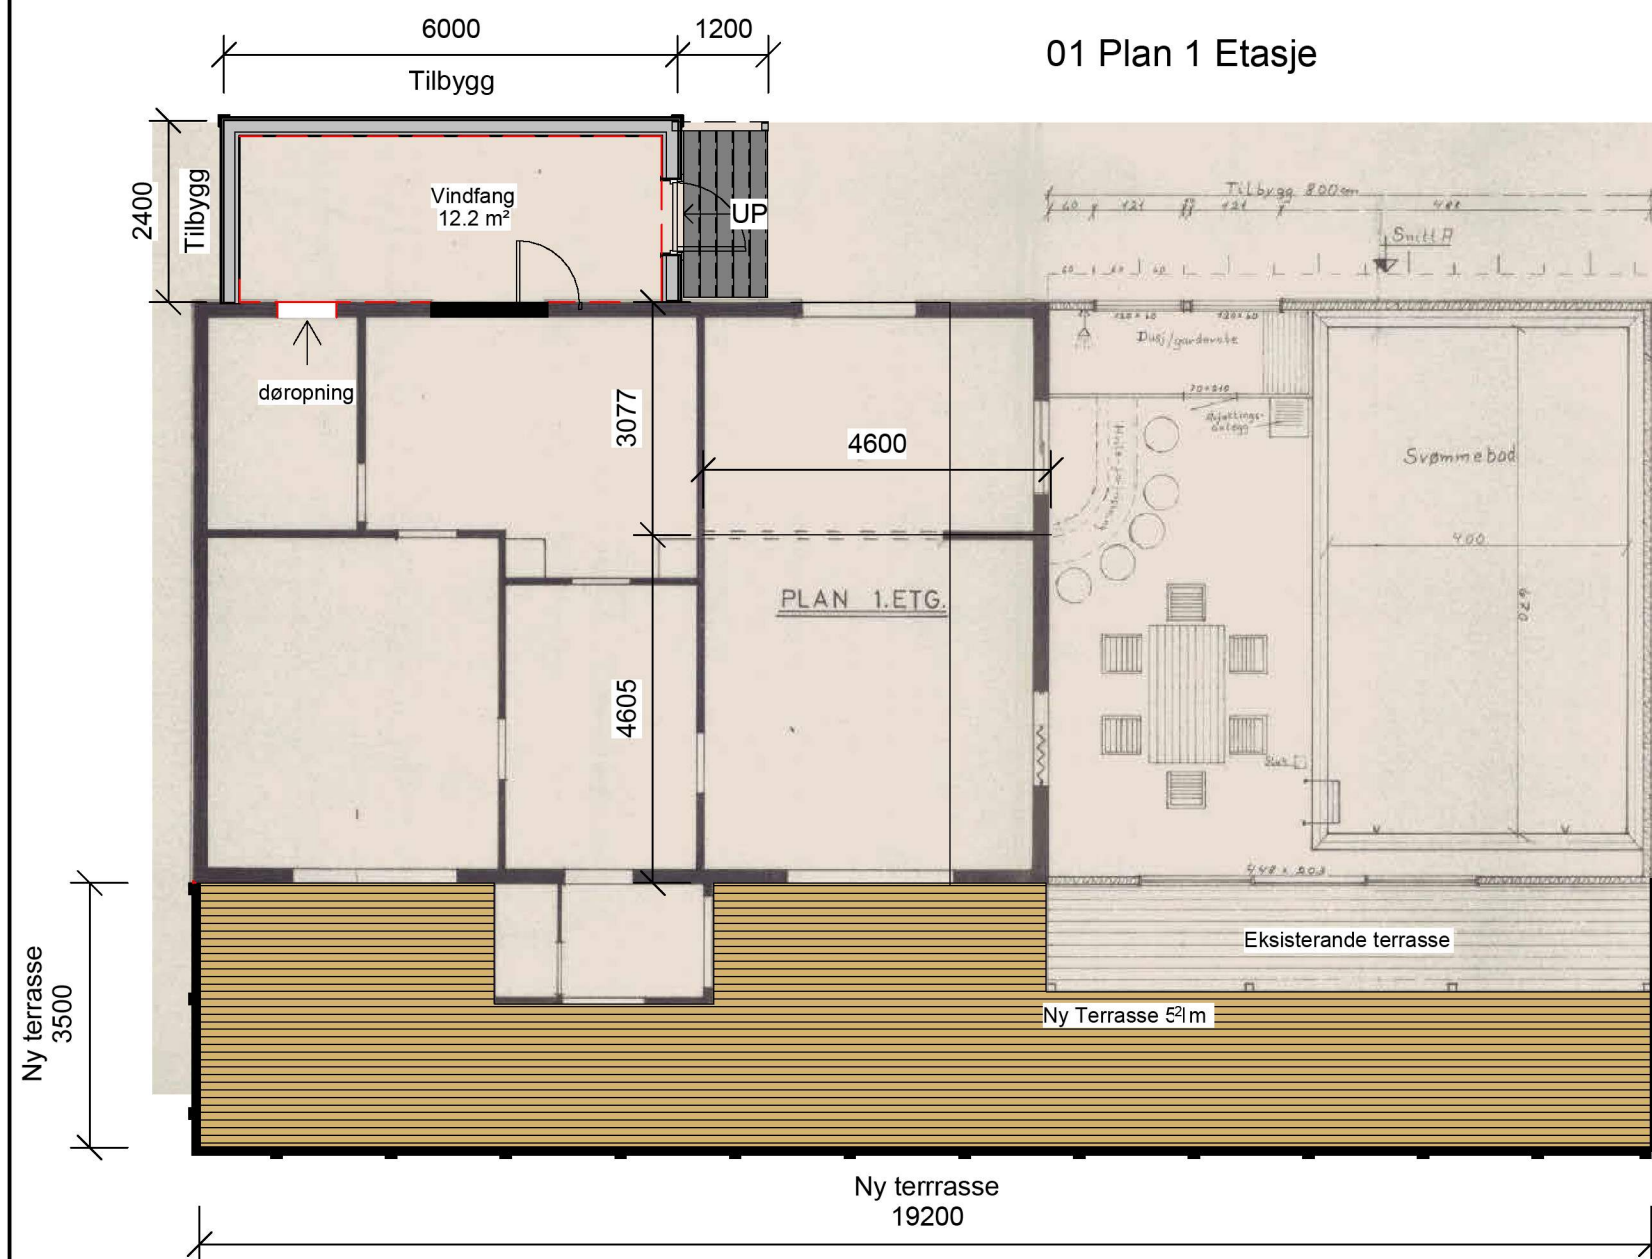

AREAL	BRA
1.ETG	156 m ²
BYA	231 m ²



Har ikke målt Areal på kjeller og loft da det forblir eksisterende

REV.	DATO	REVISJON	SIGN.

Kålås Bygg AS
Torvhusmyrane 2, 5913 Eikangervåg
MESTERHUS

TILTAKSHAVER:	Ole Martin Magnussen
BYGGEPLASS:	Veråsvegen 105
G.nr/B.nr:	108/299
KOMMUNE:	Alver

TEGN, INNHOLD:	Plan og Snitt	TILTAKSART:	MÅL:
PROSJEKT:	Terrasse og takoverbygg		1 : 100
ARKITEKT:	Espen Tvedt	DATO:	09.12-22
TEGN:	ET	PROSJEKT NR:	TEGN NR:
			101

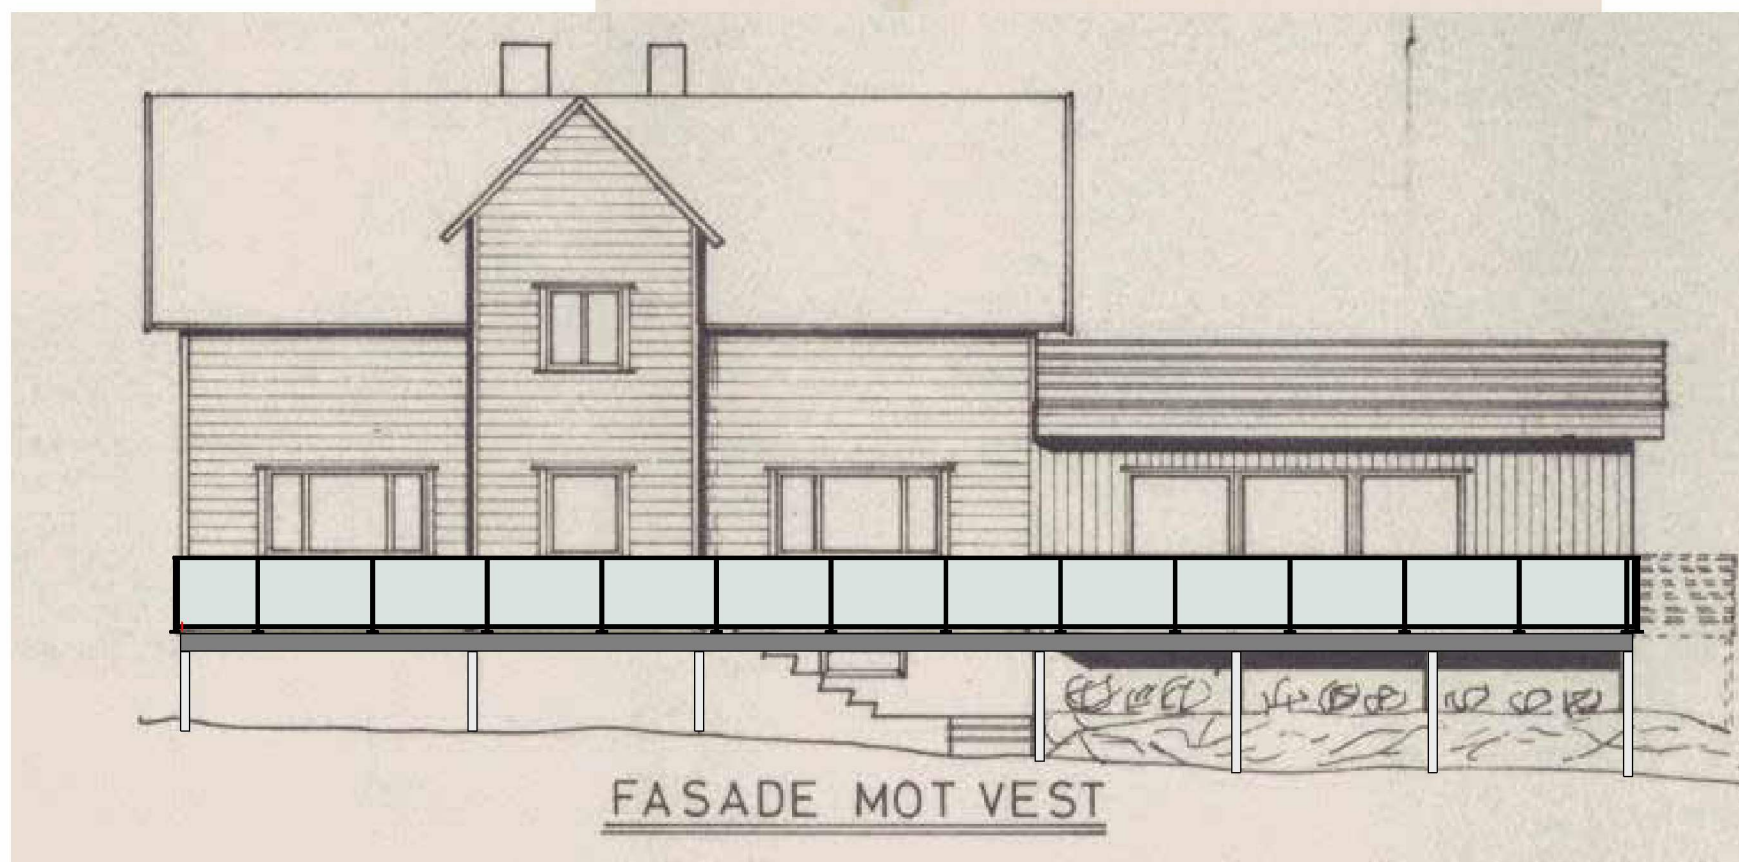
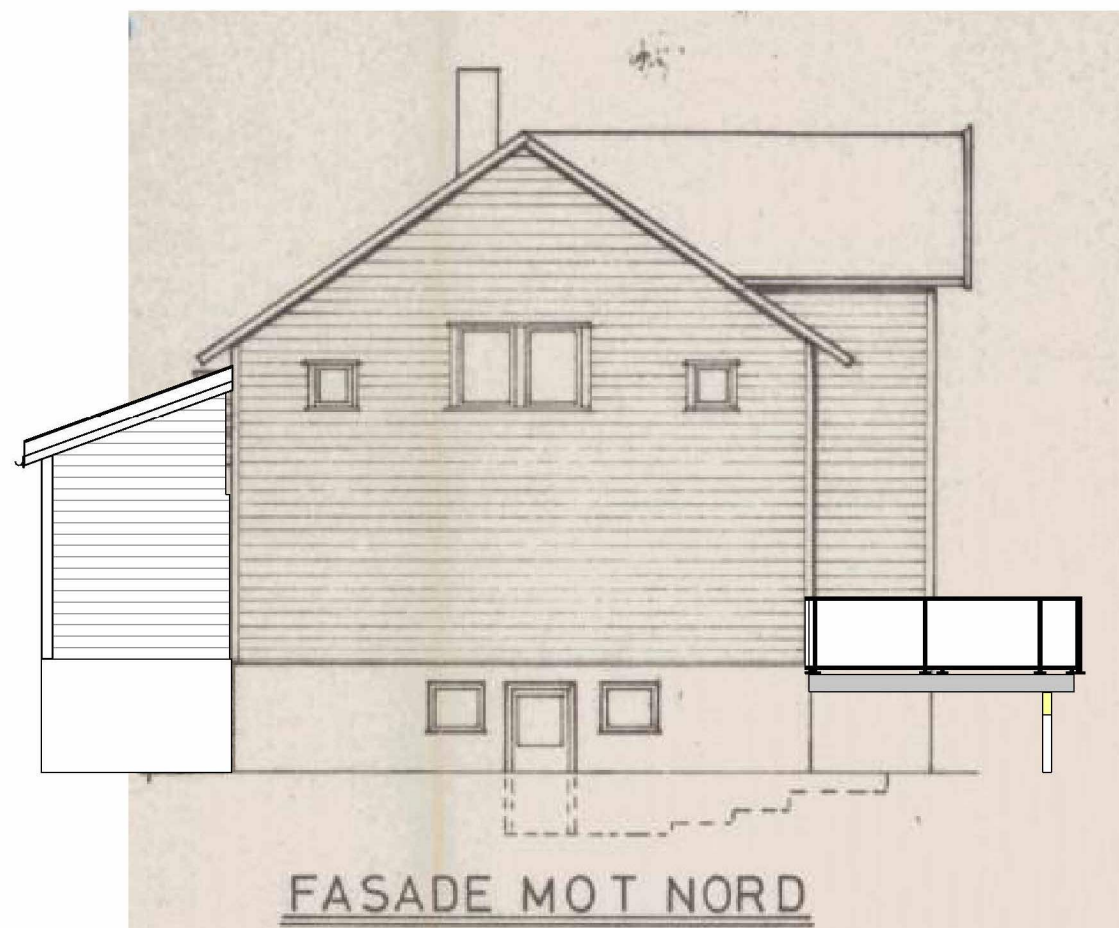


REV.	DATO	REVISJON	SIGN.

Kålås Bygg AS
Torvhusmyrane 2, 5913 Eikangervåg
MESTERHUS

TILTAKSHAVER:	Ole Martin Magnussen
BYGGEPLASS:	Veråsvegen 105
G.nr/B.nr:	108/299
KOMMUNE:	Alver

TEGN, INNHOLD:	Fasader Nord og Vest	TILTAKSART:	MÅL:	1 : 100				
PROSJEKT:	Terrasse og takoverbygg							
ARKITEKT:	ESPEN TVEDT	DATO:	09.12.22	TEGN:	ET	PROSJEKT NR:	TEGN.NR:	102

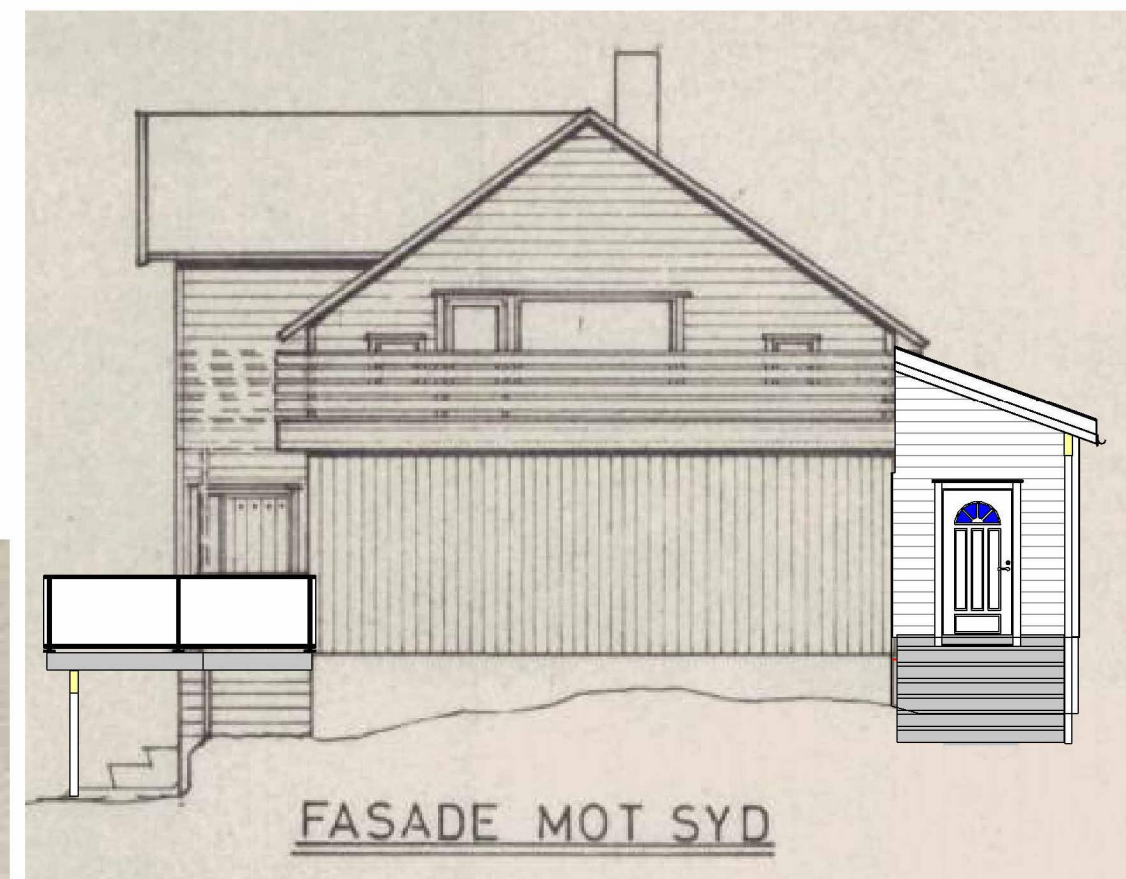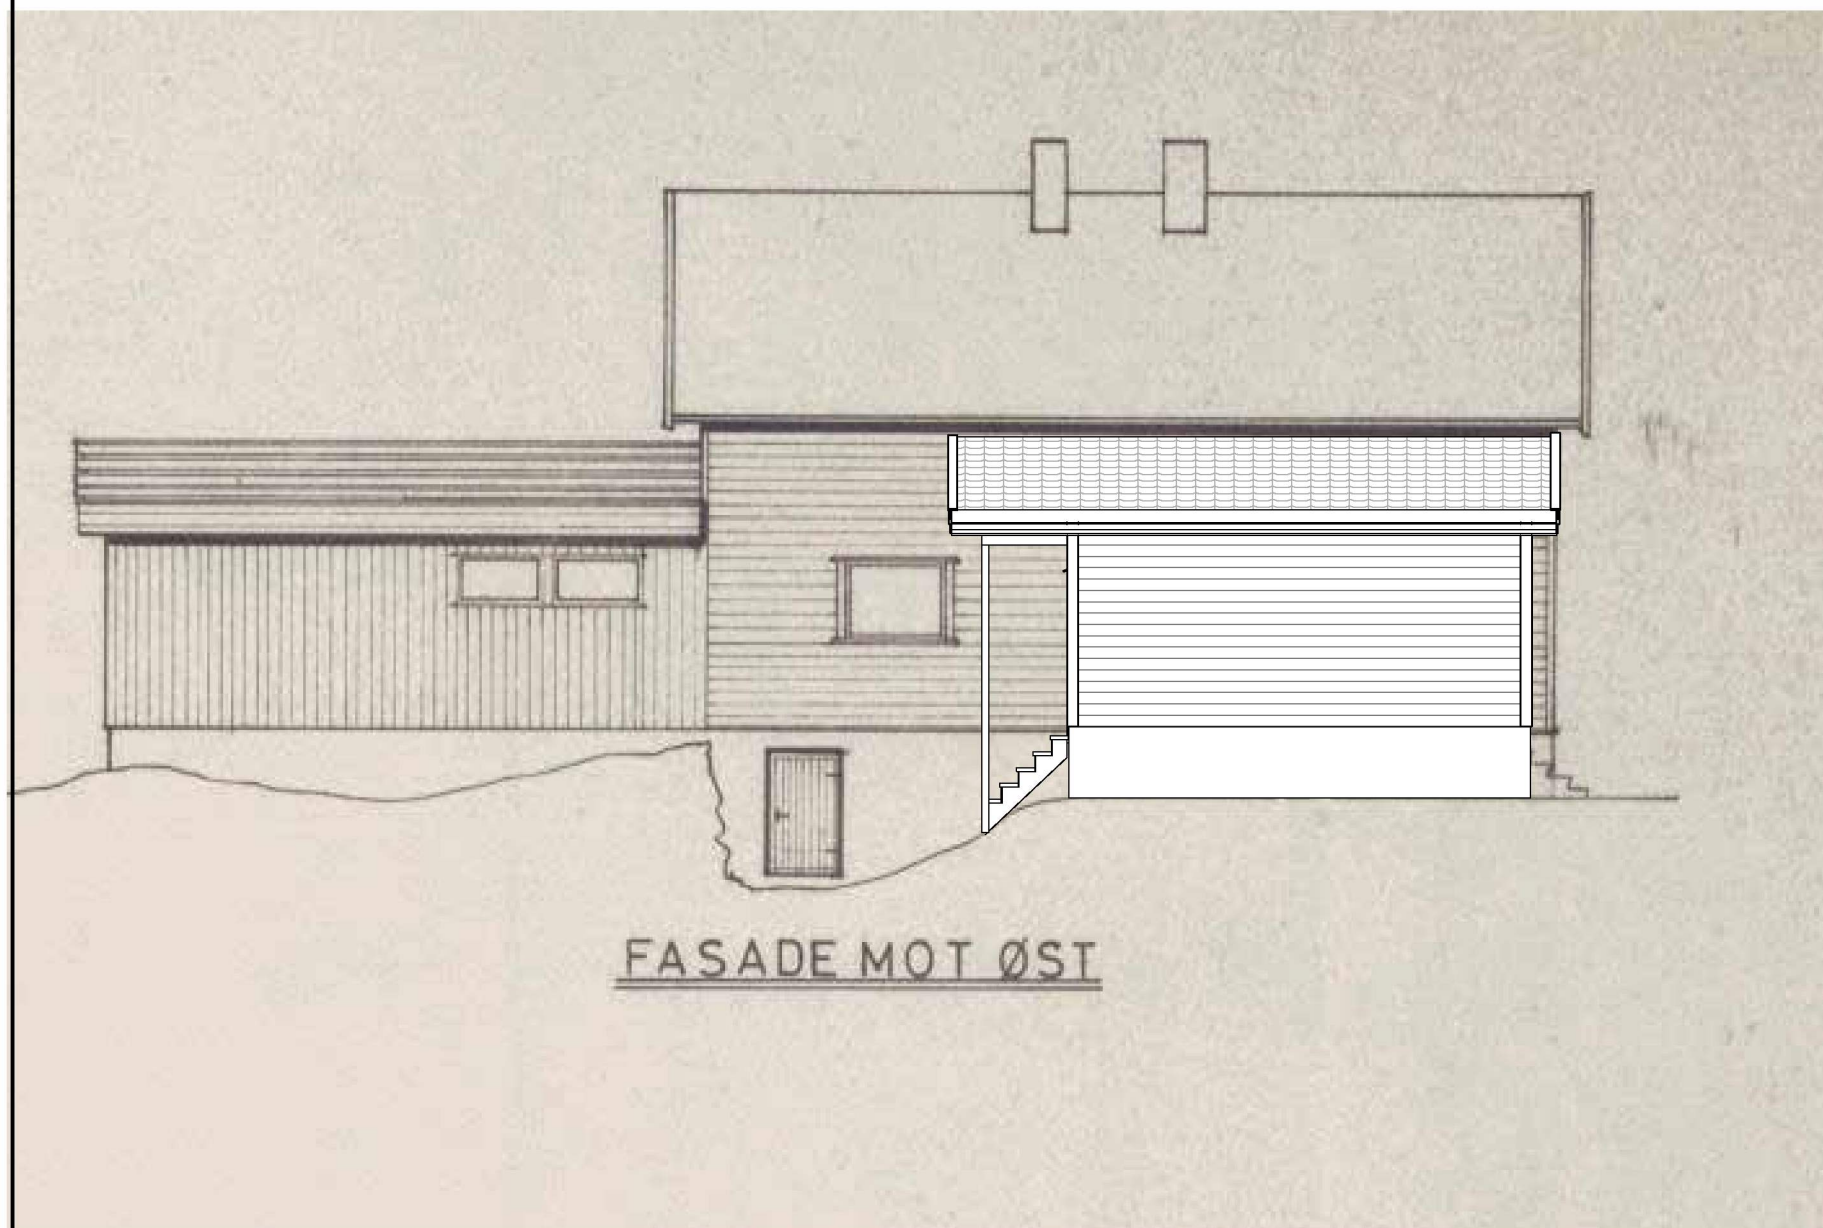


REV.	DATO	REVISJON	SIGN.

Kålås Bygg AS
Torvhusmyrane 2, 5913 Eikangervåg
MESTERHUS

TILTAKSHAVER:	Ole Martin Magnussen
BYGGEPLASS:	Veråsvegen 105
G.nr/B.nr:	108/299
KOMMUNE:	Alver

TEGN, INNHOLD:	Fasader Øst og Syd	TILTAKSART:	MÅL:
PROSJEKT:	Terrasse og takoverbygg		1 : 100
ARKITEKT:	Espen Tvedt	DATO:	09.12-22
TEGN:	Author	PROSJEKT NR:	TEGN.NR:
			103

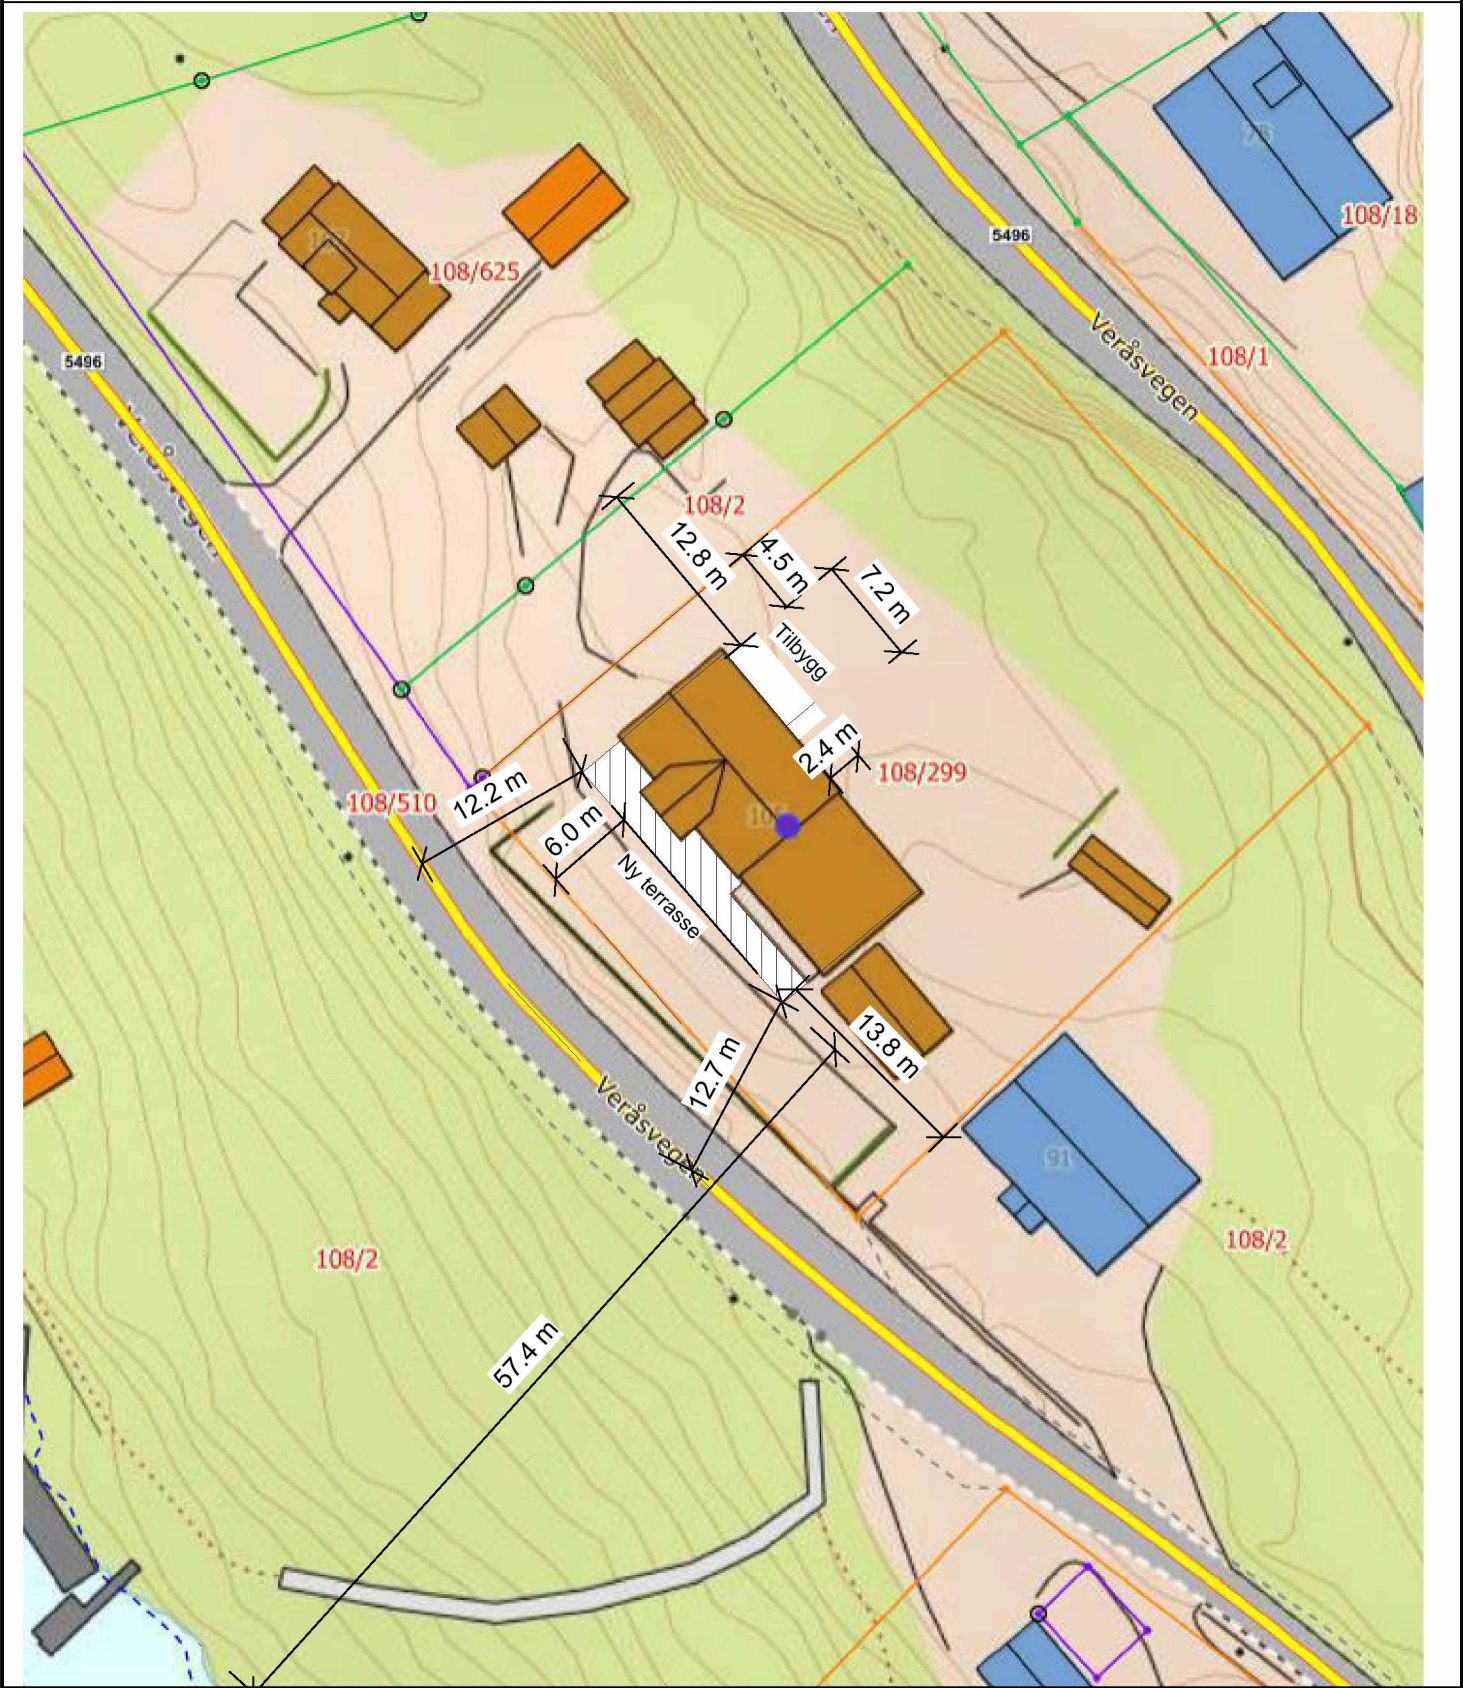

REV.	DATO	REVISJON	SIGN.	TILTAKSHAVER:
				Ole Martin Magnussen
				BYGGEPLASS: Veråsvegen 105
				G.nr/B.nr: 108/299
				KOMMUNE: Alver

MESTERHUS

Kåås Bygg AS

TEGN. INNHOLD:		TILTAKSART:	MÅL:
Situasjonsplan			1 : 500
PROSJEKT:			
Terrasse og takoverbygg			
ARKITEKT:	DATO:	TEGN:	PROSJEKT NR: TEGN.NR:
Espen Tvedt	09.12.22	ET	110