


Situasjonskart -
 56/165
 Svein Erik og Marianne - Hundvin Enebolig



Dato: 16-06-2023

Målestokk: 1:500



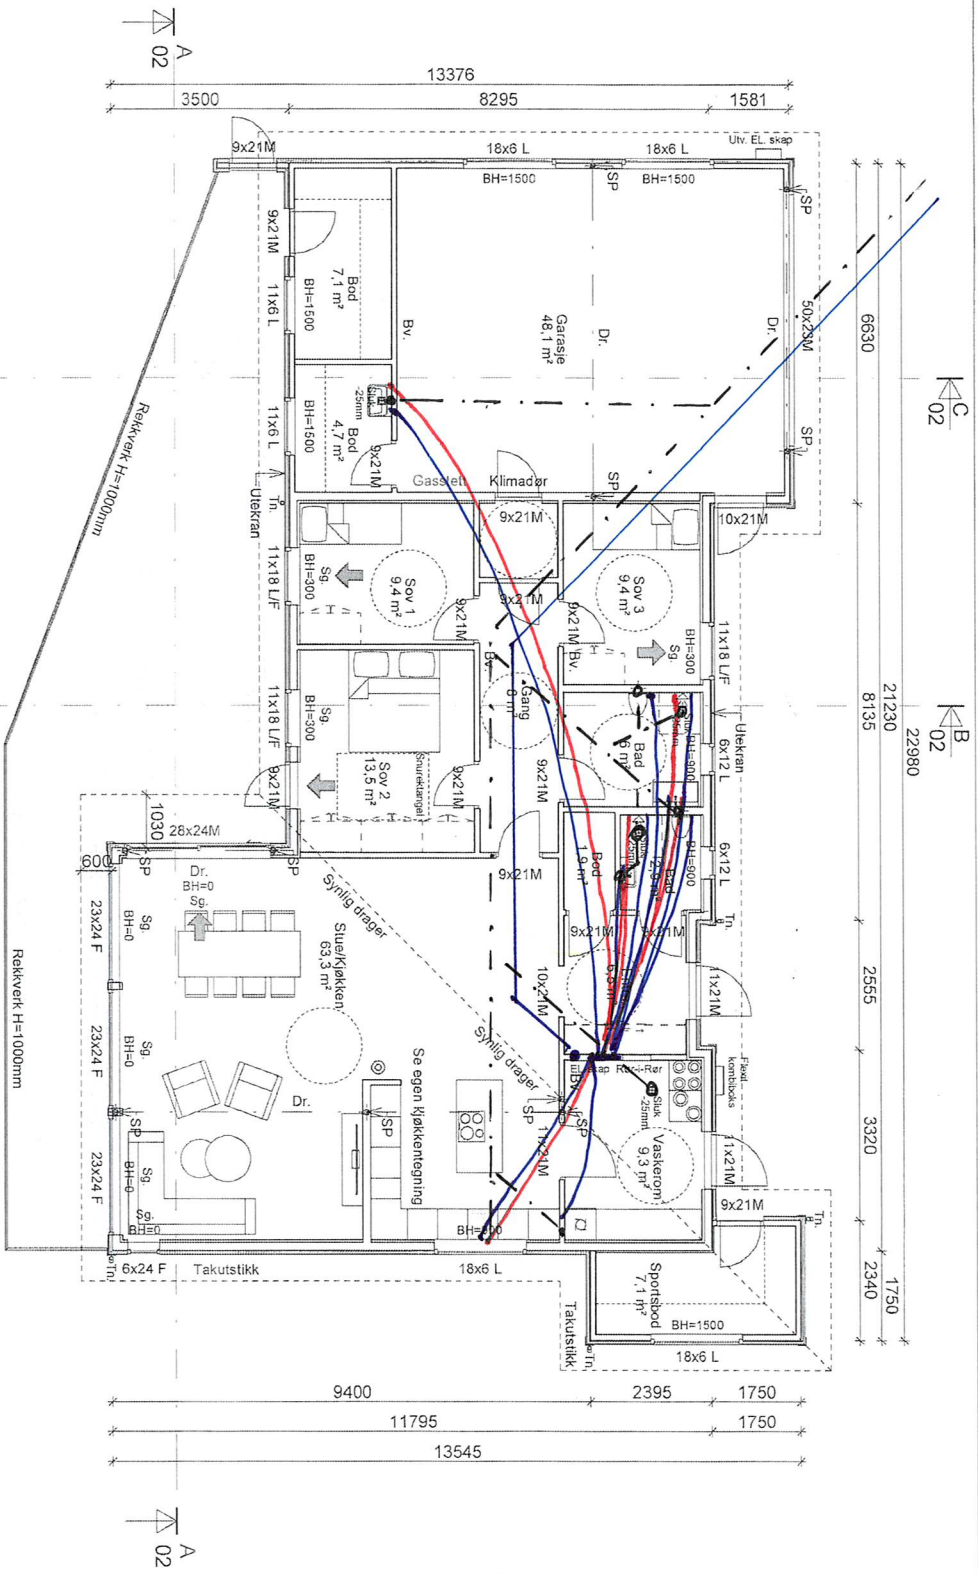

- DR = Drager
- BV = Bærevegg
- SP = Søylepunkt
- D = Diagonalmål
- OK = Overkant
- BH = Brystringshøyde
- TN = Taknedløp
- K = Kote

BRA	
Etagse	Areal
Et 1	Bolig
Et 1	Garasje inkl. bod
Et 1	Sportsbod
Sum	

BYA			
	Areal	Tomteareal	% BYA
Bolig totalt	228 m ²	1147 m ²	20%
Terrasse	64 m ²	1147 m ²	6%
Sum	293 m ²		26%

Autodesk Revit

© Tegningene er utført av åndsværkslovens bestemmelse og er vernet åndsværk. I henhold til åndsværksloven paragraf 1, uten særskilt avtale med Optimera er enhver eksemplarfremstilling og tilgjengeliggjøring, opprinnelig eller andre skikkelse, ulovlig utnyttelse.

Prosjektnavn og byggeadresse
 Svein Erik og Marianne
 Fagenvollen Gnr/Bnr: 56/165,
 5956 Hundvinn, Lindås Kommune

Kunde: Maio Elendrom
 Tegnet av: Rozyar Khirangany
 Tlf: 948 23 689
 E-post: rozyar.khirangany@optimera.no



Rev.	Revisjonen gjelder	Utført	Kont.	Rev.	Dato
D	Oppdatert BRA og BYA	RK		01	07.06.2023
C	Fylte veggi mellom bad og bod. Fylte vask på bad til veggi mot bod	RK			01.06.2023
B	Fylte veggi mellom sov 1 og sov 2 midt sov 2.	RK			31.05.2023
A	Hjørnevask på bad, tegne inn sluse for garasje, trekke garasjen lengre ut pga sideavstand til ytterdør.	RK			30.05.2023

Tegningsskikkelse	Tegningnummer	Rev.	Dato
1. Etasje	01	D	01.06.2023
Målestokk	Ask nummer		
1 : 100	A3		
	58555		