2022/5787

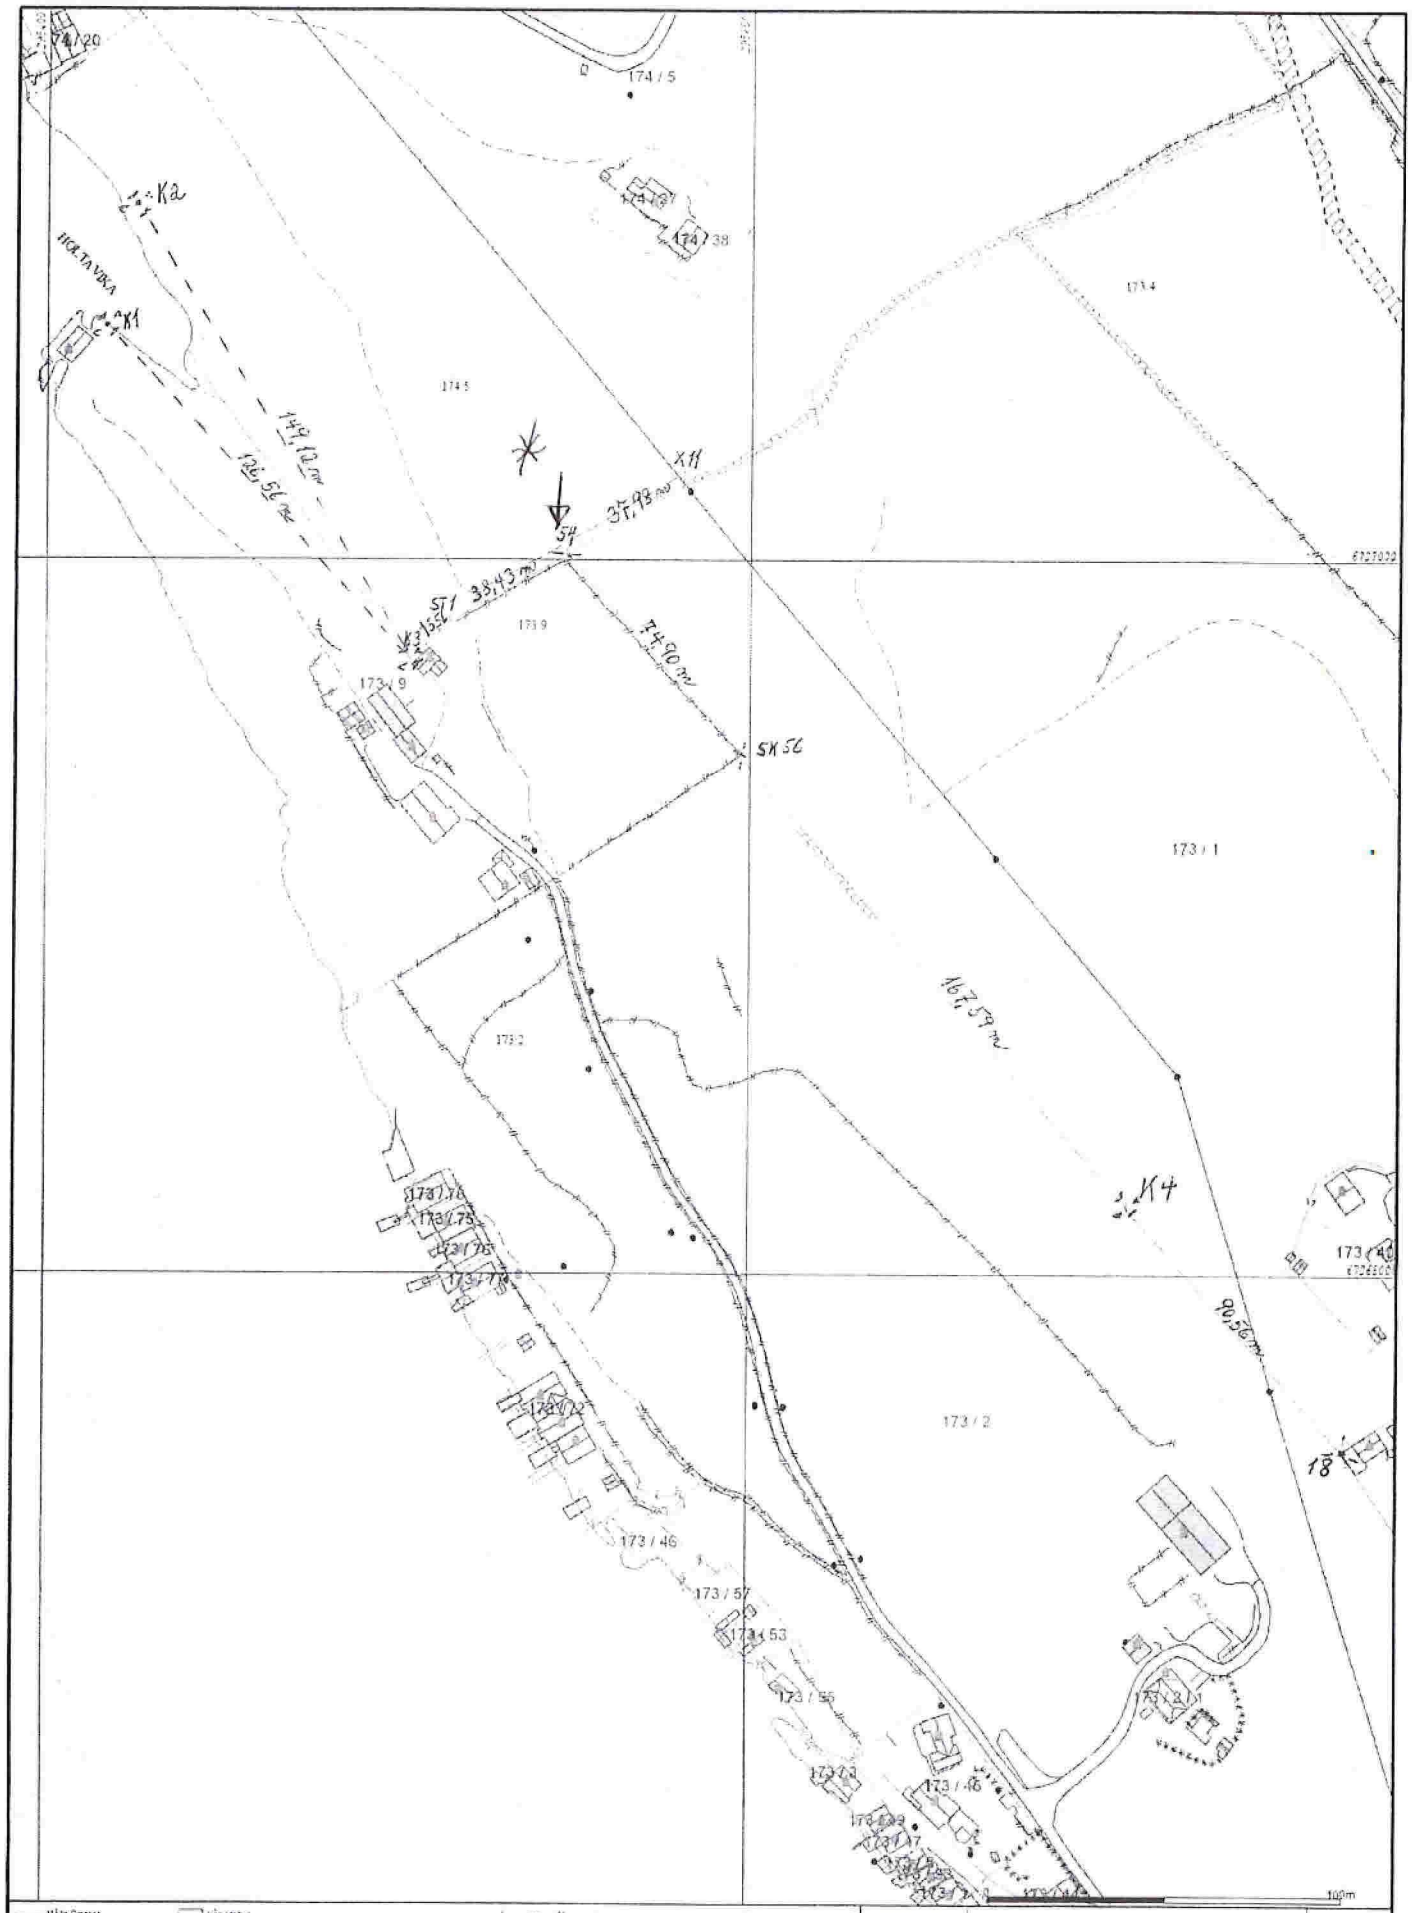

Godkjent grensemerke (ikke spesifisert)
Kross i fjell
Godkjent jordmerke
Umerka.

S. Sæberg.