



ASGEIR HELLE  
OLAF RYES VEI 11 C  
5007 BERGEN

Referanser:  
Dykkar:  
Vår: 20/1203 - 23/48193

Saksbehandlar:  
Tone Furustøl  
tone.furustol@alver.kommune.no

Dato:  
19.06.2023

## **Informasjon om politisk behandling - Klage på endra reguleringsplan for fv. 57 med gang og sykkelveg Lindås tettstad - Mongstad**

Det vert vist til klage frå Vestland fylkeskommune (Vlfk) v/Infrastruktur og veg (INV) på vedtak av Alver kommunestyre (KO) om endra detaljreguleringsplan for fv. 57 med gang og sykkelveg Lindås tettstad – Mongstad med saknr. 007/23, datert 23.02.2023.

Klage vart handsama av Utval for areal, plan og miljø (APM) i møte den 07.06.2023, der følgjande innstilling til vedtak vart fatta:

### **APM- 082/23 Vedtak:**

#### **Innstilling i APM 07.06.2023:**

Utval for areal plan og miljø ønsker å oppretthalde opprinneleg vedtak.

Saka skal handsamast av Alver kommunestyre (KO) i møte den **22.06.2023**.

Møtet vert halde som fysisk møte på Region Nordhordland Helsehus (RNH), Kvasnesvegen 40, 5914 Isdalstø med møterom Nordhordland i 6. etasje. Møtet vert streama på Alver kommune TV, sjå [her](#). Møtet er ope for publikum.

### **Møtestart er kl. 09:00.**

For å sjå møteinnkalling med sakspapir, gå til Alver kommune si heimeside, gå til politisk møtekalender, vel Utval for areal, plan og miljø og aktuell møtedato, sjå [her](#)


Vedtaket frå Alver kommunestyre (KO) av 23.02.2023 har følgjande ordlyd:

### **KO- 007/23 Vedtak:**

Følgjande klager i sak 20/1203 på vedtak med saknr. 038/22, datert 07.04.2022, om godkjenning av framlegg til reguleringsplan for Fv. 57 med gang og sykkelveg Lindås

tettstad – Mongstad frå Alver kommunestyre, vert tekne delvis til følgje.

**1. Olav Kåre Tykhelle representert av Advokatfirmaet Harris – gbnr 118/ 1.** Klagen vert delvis teken til følgje ved at det vert lagt inn eit føresegningsområde (bestemmelsesområde) på plankartet med teikningsutsnitt 003, vist på figur nedunder:

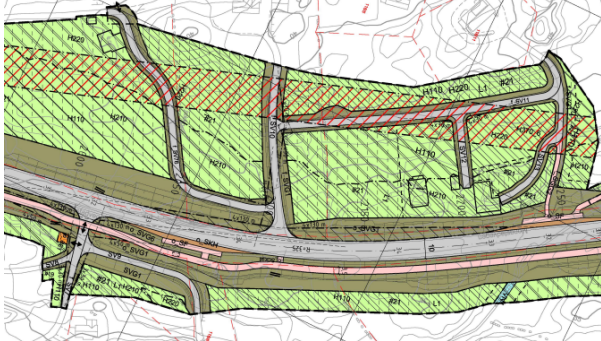

I føresegnene i eige punkt til dette føresegningsområdet skal det stå:

Innanfor føresegningsområde (ved gnr 118 bnr 1 m.fl.) skal det i samband med utarbeiding av byggeplan leggjast vekt på følgjande:

Optimalisering av landbruksvegar, som sikrar tryggare kryssing over fylkesvegen. "det blir gjort en endring i reguleringsplanen og lagt til rette for trygg passasje for landbruk og mjuke trafikantar av fylkesveien ved gnr. 118, bnr. 1, ved hjelp av undergang eller overgang. Tilkomstveg til naboegedomen gnr 118 bnr 2 og 11 må leggjast meir parallelt med fylkesvegen i starten, og slik at ein også unngår at garasjen/ uthuset på gnr 118 bnr 1 må rivast.

**2. Liv Marit og Øyvind Hope- gbnr 126/7 .** Klagen vert teken til følgje ved at reguleringsplanen ikkje går lenger nord enn til innmarka på gnr. 126 bnr.1, profil 9110. Nytt reguleringsplankart må lagast for teikning nr 013 og teikning 014 går heilt ut. Føresegnene og planskildringa må reviderast i samband med denne endringa på plankartet.

Kommunestyret sender saka tilbake til administrasjonen for innarbeiding av planendringane i medhald av at dei to klagane er delvis tekne til følgje, jf. punkta ovanfor.

Dei andre klagene frå følgjande personar vert ikkje tekne til følgje:

3. Rita Waagenæs – gbnr 116/79
4. Harry Michal Rosnes – gbnr 117/3
5. Karstein Stene – gbnr 116/36

Grunngjevinga knytt til dei andre tre klagene går fram av saksutgreiinga.

Heimel for vedtaket er forvaltningslova § 33, jf. plan- og bygningslova § 19-2.)

Med vennleg helsing  
Alver kommune, Miljø og tilsyn

Eirik Berntsen  
Avdelingsleiar

Tone Furustøl  
Rådgjevar

*Dette dokumentet er elektronisk godkjent og har difor ingen signatur.*

**Kopi til:**

Harris Advokatfirma As Avd Bergen	Postboks 4115 Sandviken	5835	BERGEN
Harry Michal Rosnes	Amalie Skrams Vei 37	5036	BERGEN
Karstein Jonas Stene	Hellebakken 3	5039	BERGEN
Olav Kåre Tykhelle	Mongstadvegen 162a	5955	LINDÅS
Rita Waagenæs	Mongstadvegen 497	5955	LINDÅS
Øyvind Hope	Litlåsvegen 72	5955	LINDÅS

**Mottakarar:**

AASHILD M HOPE HERLAND	MONGSTADVEGEN 826	5955	LINDÅS
ASGEIR HELLE	OLAF RYES VEI 11 C	5007	BERGEN
Harris Advokatfirma As Avd Bergen	Postboks 4115 Sandviken	5835	BERGEN
Harry Michal Rosnes	Amalie Skrams Vei 37	5036	BERGEN
Hope Eiendomsselskap AS	Grønfjellia 61	5955	LINDÅS
Karstein Jonas Stene	Hellebakken 3	5039	BERGEN
Liv Marit Hetlebakke Hope	Litlåsvegen 72	5955	LINDÅS
NILS DAVID HELLESLAND	LITLÅSVEGEN 34	5955	LINDÅS
Olav Kåre Tykhelle	Mongstadvegen 162a	5955	LINDÅS
OVE HERLAND	MONGSTADVEGEN 826	5955	LINDÅS
Rita Waagenæs	Mongstadvegen 497	5955	LINDÅS
Sissel Judith Turner	Mongstadvegen 178	5955	LINDÅS
Statsforvaltaren I Vestland	Njøsavegen 2	6863	LEIKANGER
Vestland Fylkeskommune Innovasjon Og Næringsutvikling	Postboks 7900	5020	BERGEN
Vestland Fylkeskommune	Postboks 7900	5020	BERGEN
Øyvind Hope	Litlåsvegen 72	5955	LINDÅS