


Godkjent  
 i møte den 8/12 sak nr. 94/07  
 Bygningsrådet i Radøy


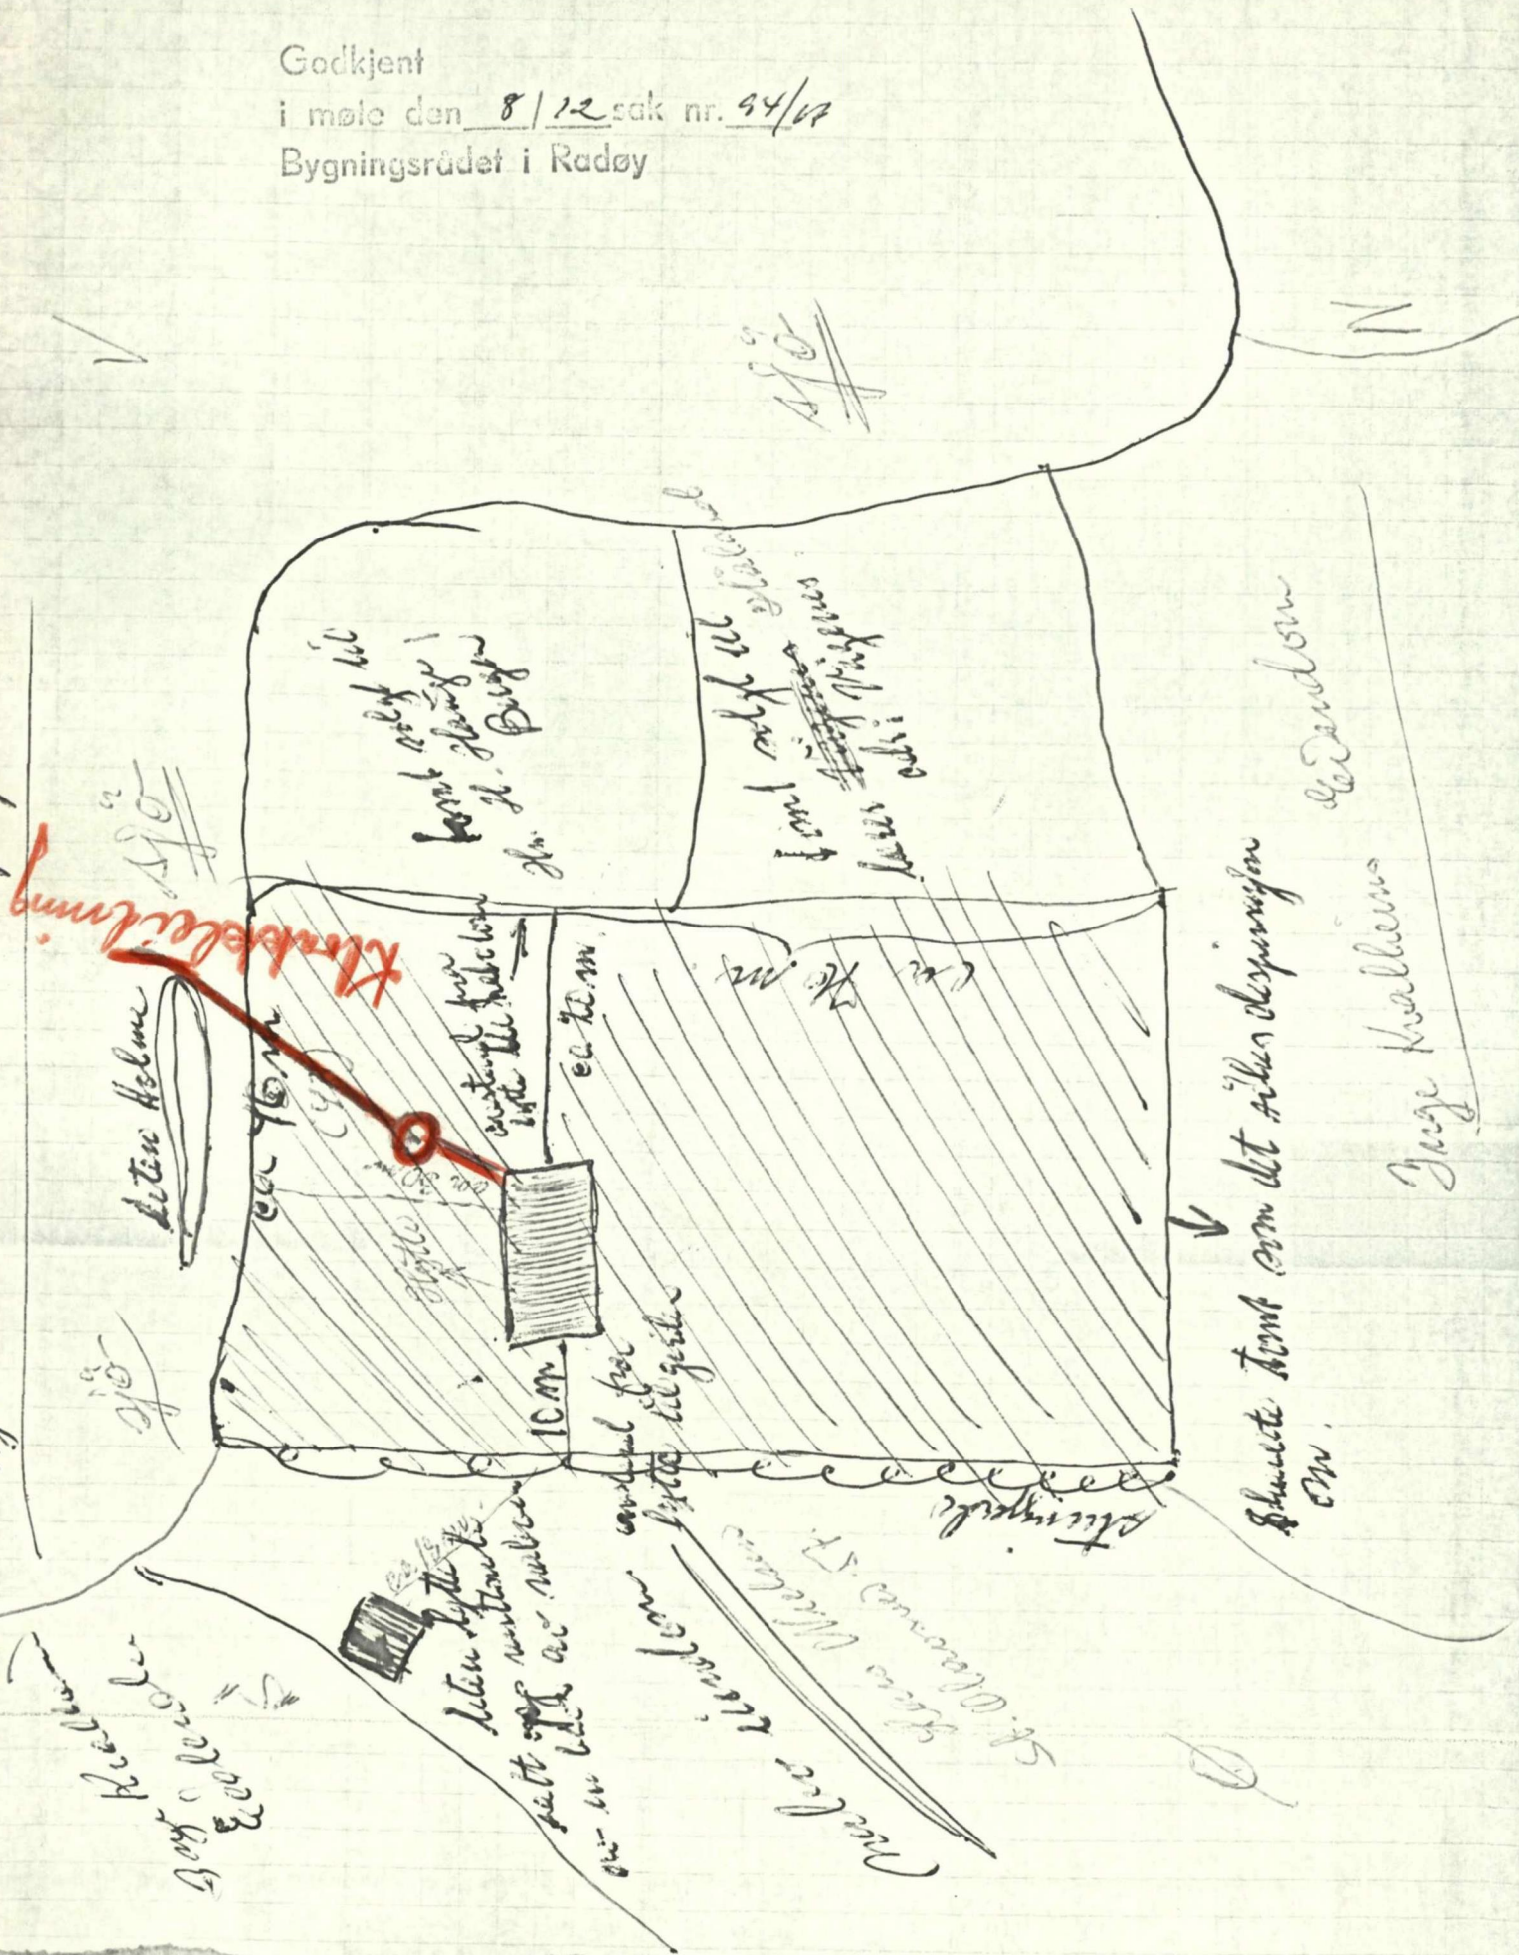

↓  
 Skutte tomte som det skal utbygges  
 om.

Juge kvallens  
 de Dandom

Bof. de Dandom  
 Liten Helme

Sjette  
 ca. 10 m  
 ca. 12 m  
 ca. 10 m


