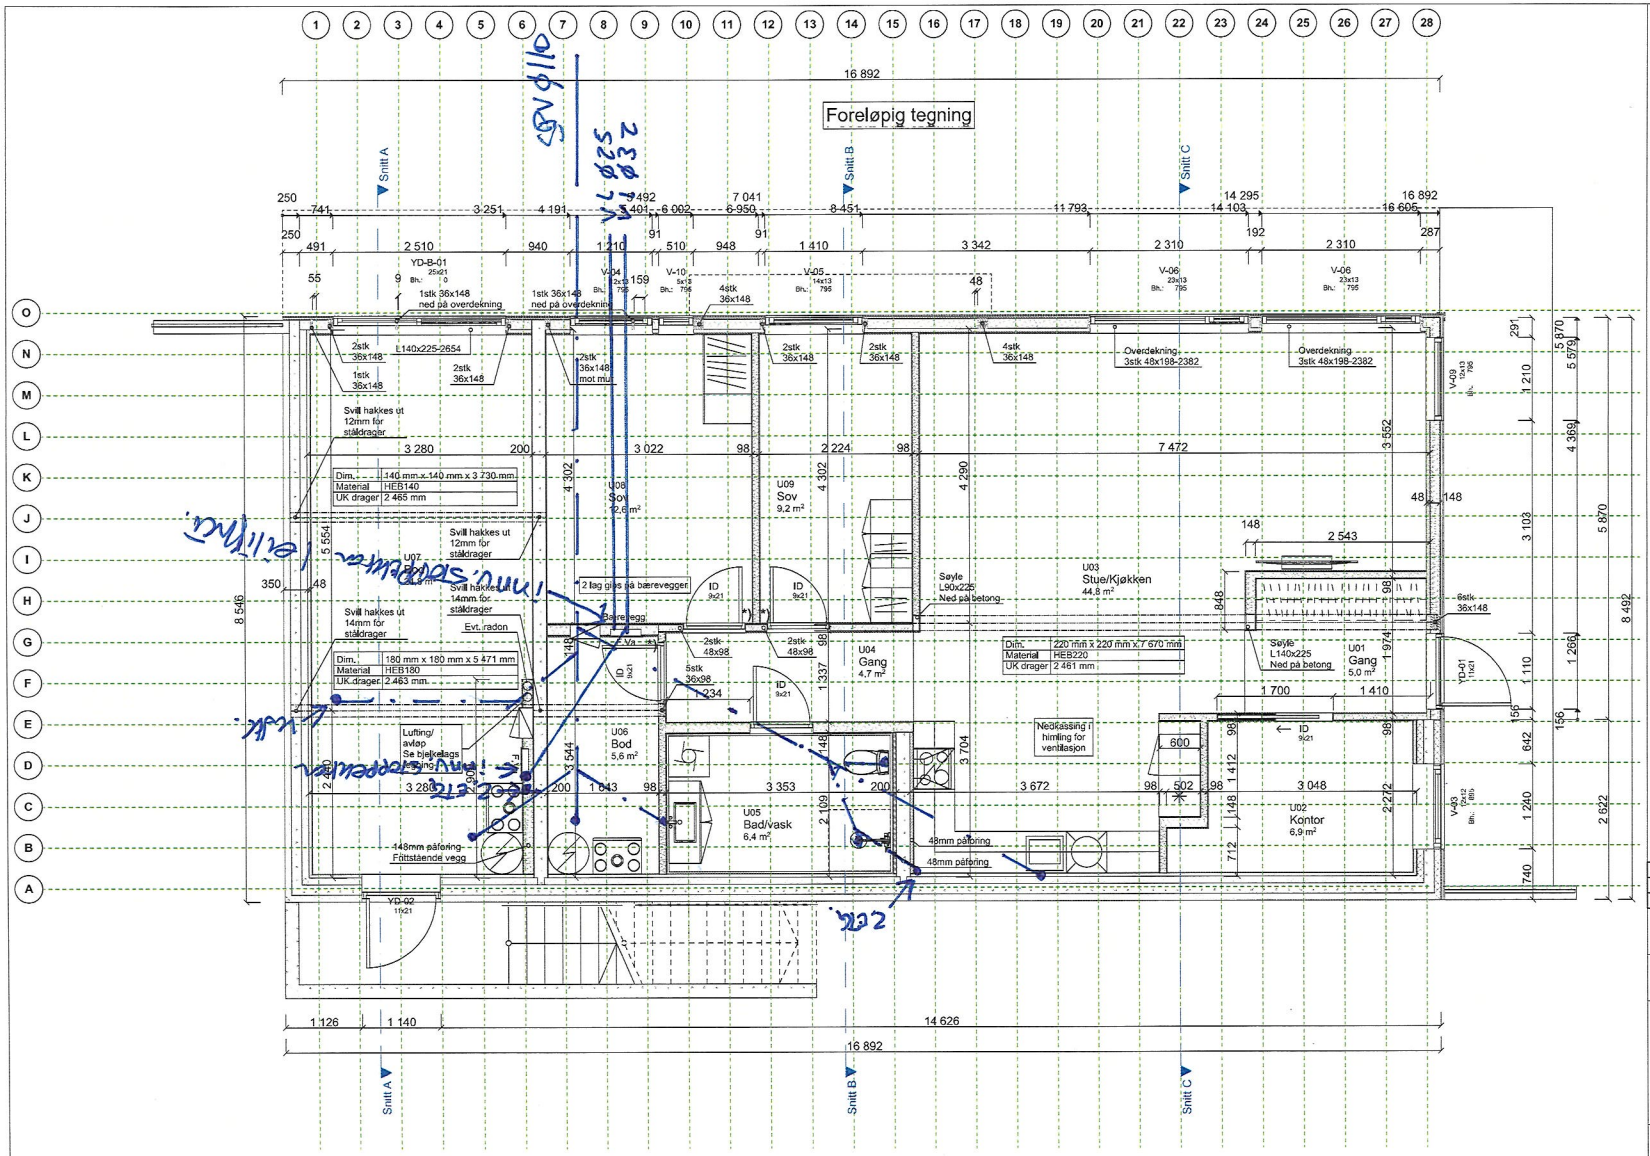

1:75 Underetasje

Bunn/. Plan

Merknad

- Søyler og dragere er dimensjonert ut fra snølast på 2,5kN/m².
  Referansehastighet, vind:26 m/s.
- For isolasjonsmengder og U-verdier,
  Se varmetapsberegninger.
- Plassering av avtrekks-tilluftsventiler og kombiboks, se tegninger fra ventilasjonsleverandør.
- Plassering av oppstikk til vann/avløp,
  se tegninger fra rørlegger.
- Lengde overdekning = åpningsmål + x-antall oppleggsstaver.
  Alle overdekninger klossforsterkes.
- Snøfangere monteres ihht. Sintef byggforsk detaljblad 525.931

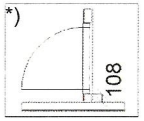

Rev	Nr	Beskrivelse	Dato	Sign	Kontr
		Under arbeid			

Fase
Arbeidstegning

Arkitekt:
.

NORDBOHUS

Lokalisering:
N

Tiltakshaver:
Siv Tverberg og Niklas Krake
Litlevågsbrotet 32
5913 Eikangervåg

Kommune:
Alver

Gnr./Bnr./Festenr.:
214/38

Forhandler:
Villanger & Sønner AS

DAK av: **TR** | Dak. dato: **01.02.22**

Prosjekterende:
Mestergruppen Arkitekter AS
Strandveien 43, 7067 Trondheim

Kontr.: . | Kontr. dato: .

Hustype:
Spesial

Rev. ID. **01 - UA** | Rev. dato: **Under arbeid**

Arkivnr.: **20210737** | Tegningsnr.: **C22-2** | Ark: **A3** | Målestokk **1:75**

Type tegning:
Plan underetasje

Denne tegningen tilhører Nordbohus AS. Etterligning krf. lov om åndsverk av 12.5.1961

BIM med ArchiCAD 21 NOR Filplassering: W:\MG Arkitekter_Prosjekt\2021\20210737 - Siv Tverberg og Niklas Krake (1002726)\11 - AC-filer\20210737.pln