
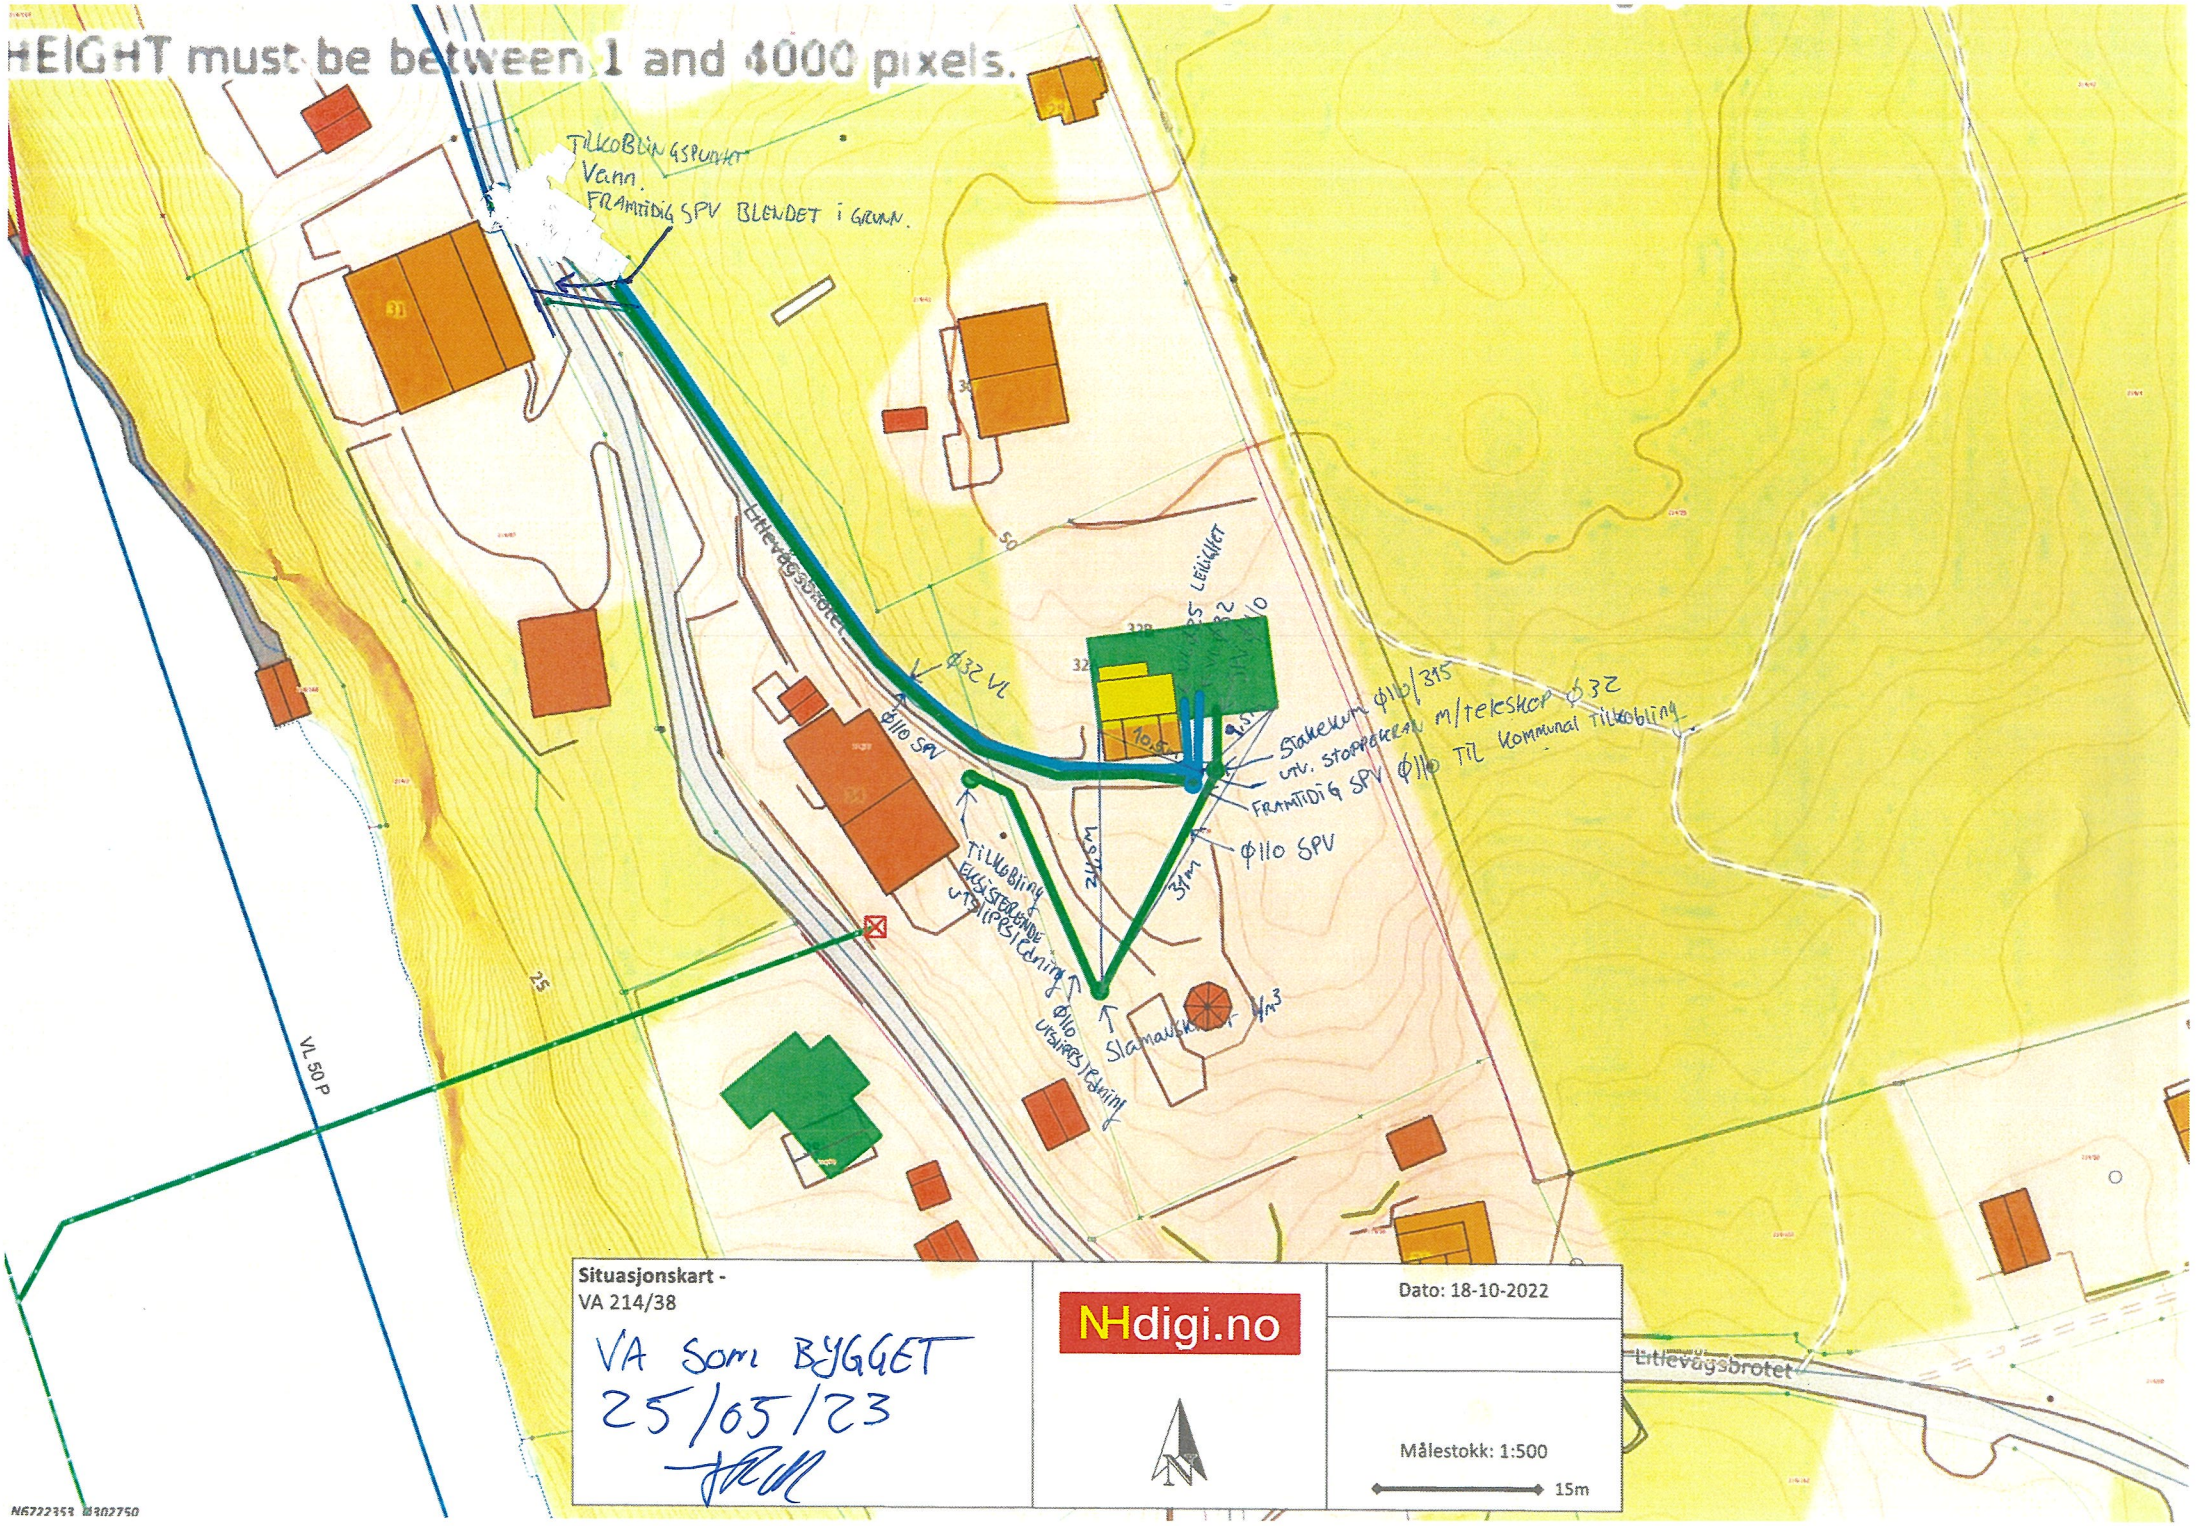

Situasjonskart -
VA 214/38

VA SOM BYGGET
25/05/23

NHdigi.no

Dato: 18-10-2022

Målestokk: 1:500

15m

N6722353 E302750