

Kartvedlegg til protokoll for oppmålingsforretning

Alver Kommune

N

Eigedom
323/509

Saks nr
20234317


Oppdragsnr

Rekvirent
Jm Norge As


Forretningsdato
20/6/2023

Landmålar
Kjell Rune Standal

Målestokk 1:800

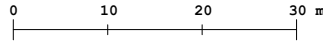

Beskriving/avtalar:

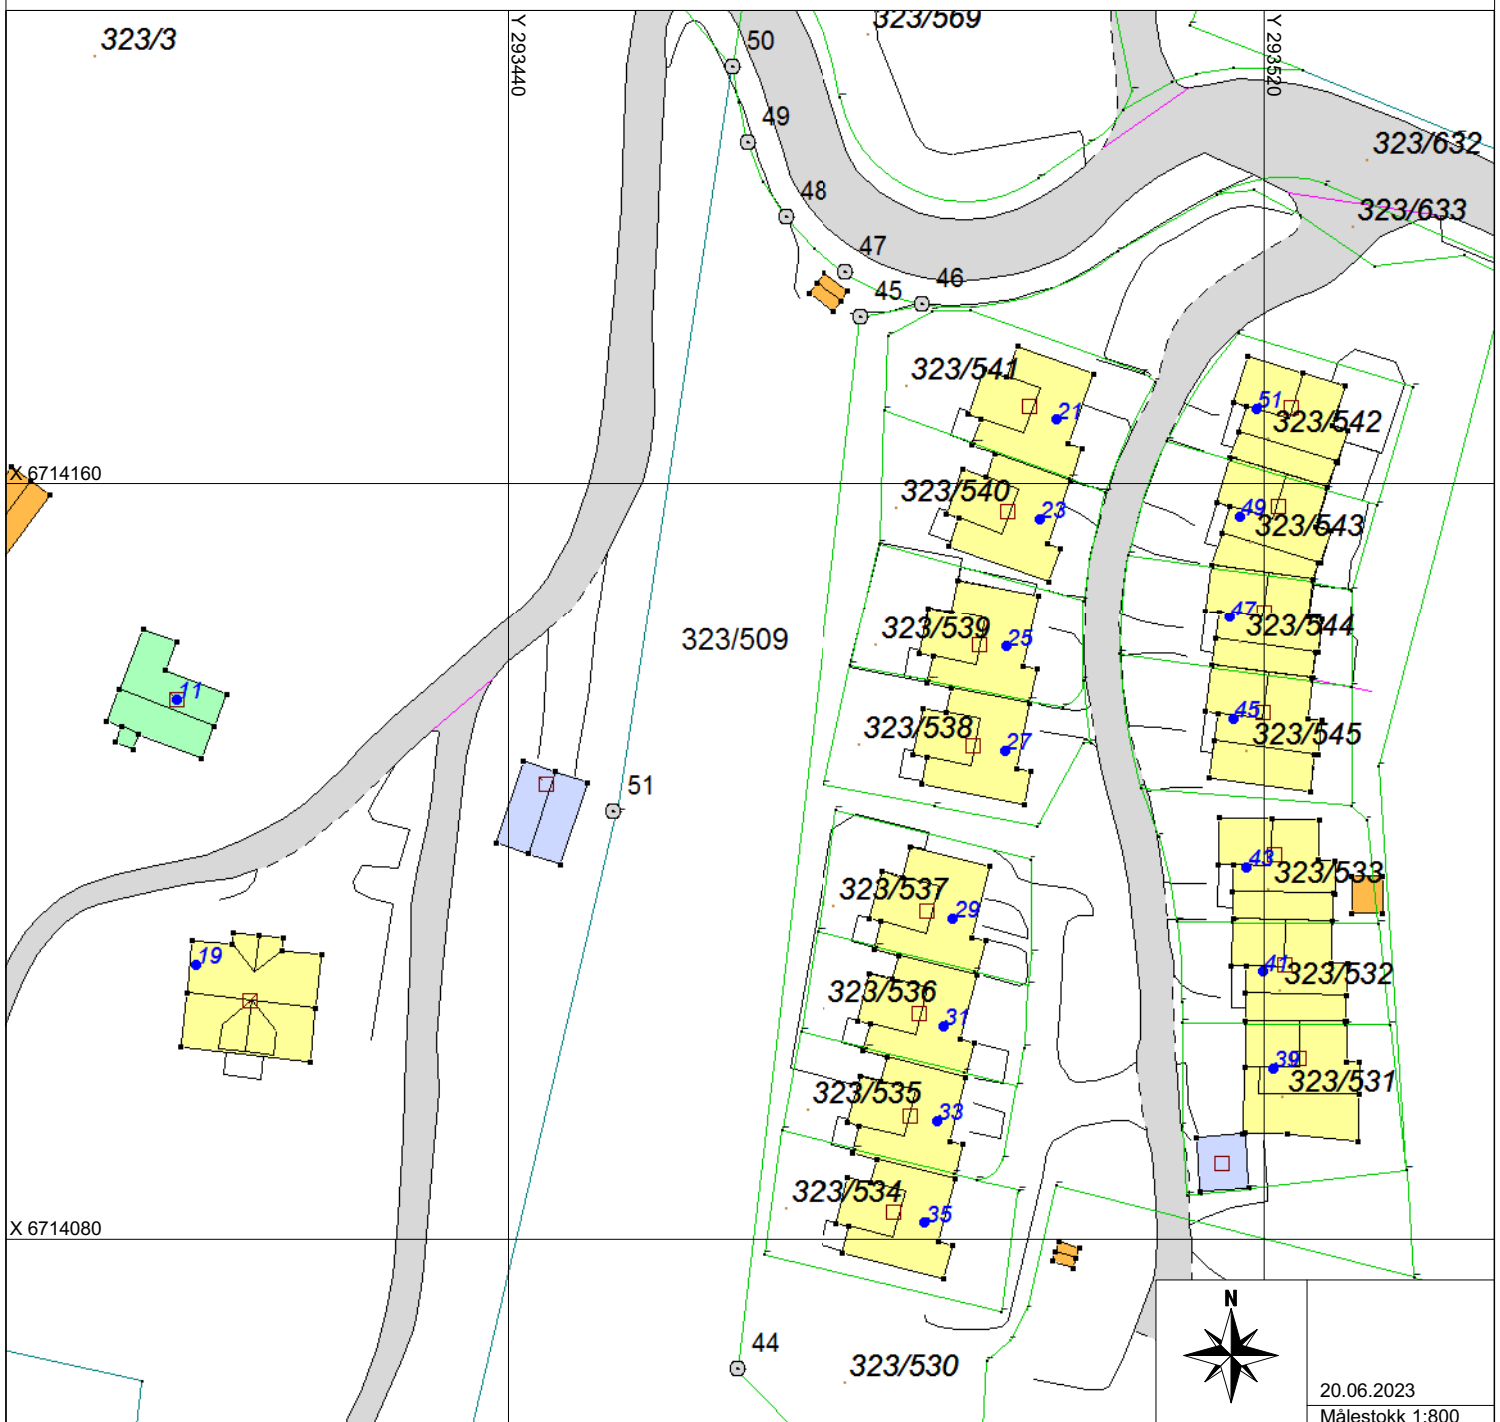

20.06.2023
Målestokk 1:800