Kartvedlegg til protokoll for oppmålingsforretning	Alver Kommune	
Eigedom 323/509	Saks nr 20234317	Oppdragnr
Rekvirent Jm Norge As	Forretningsdato 20/6/2023	Landmålar Kjell Rune Standal
	Målestokk 1:1000 0 10 20 30 40 m	

Beskriving/avtalar:

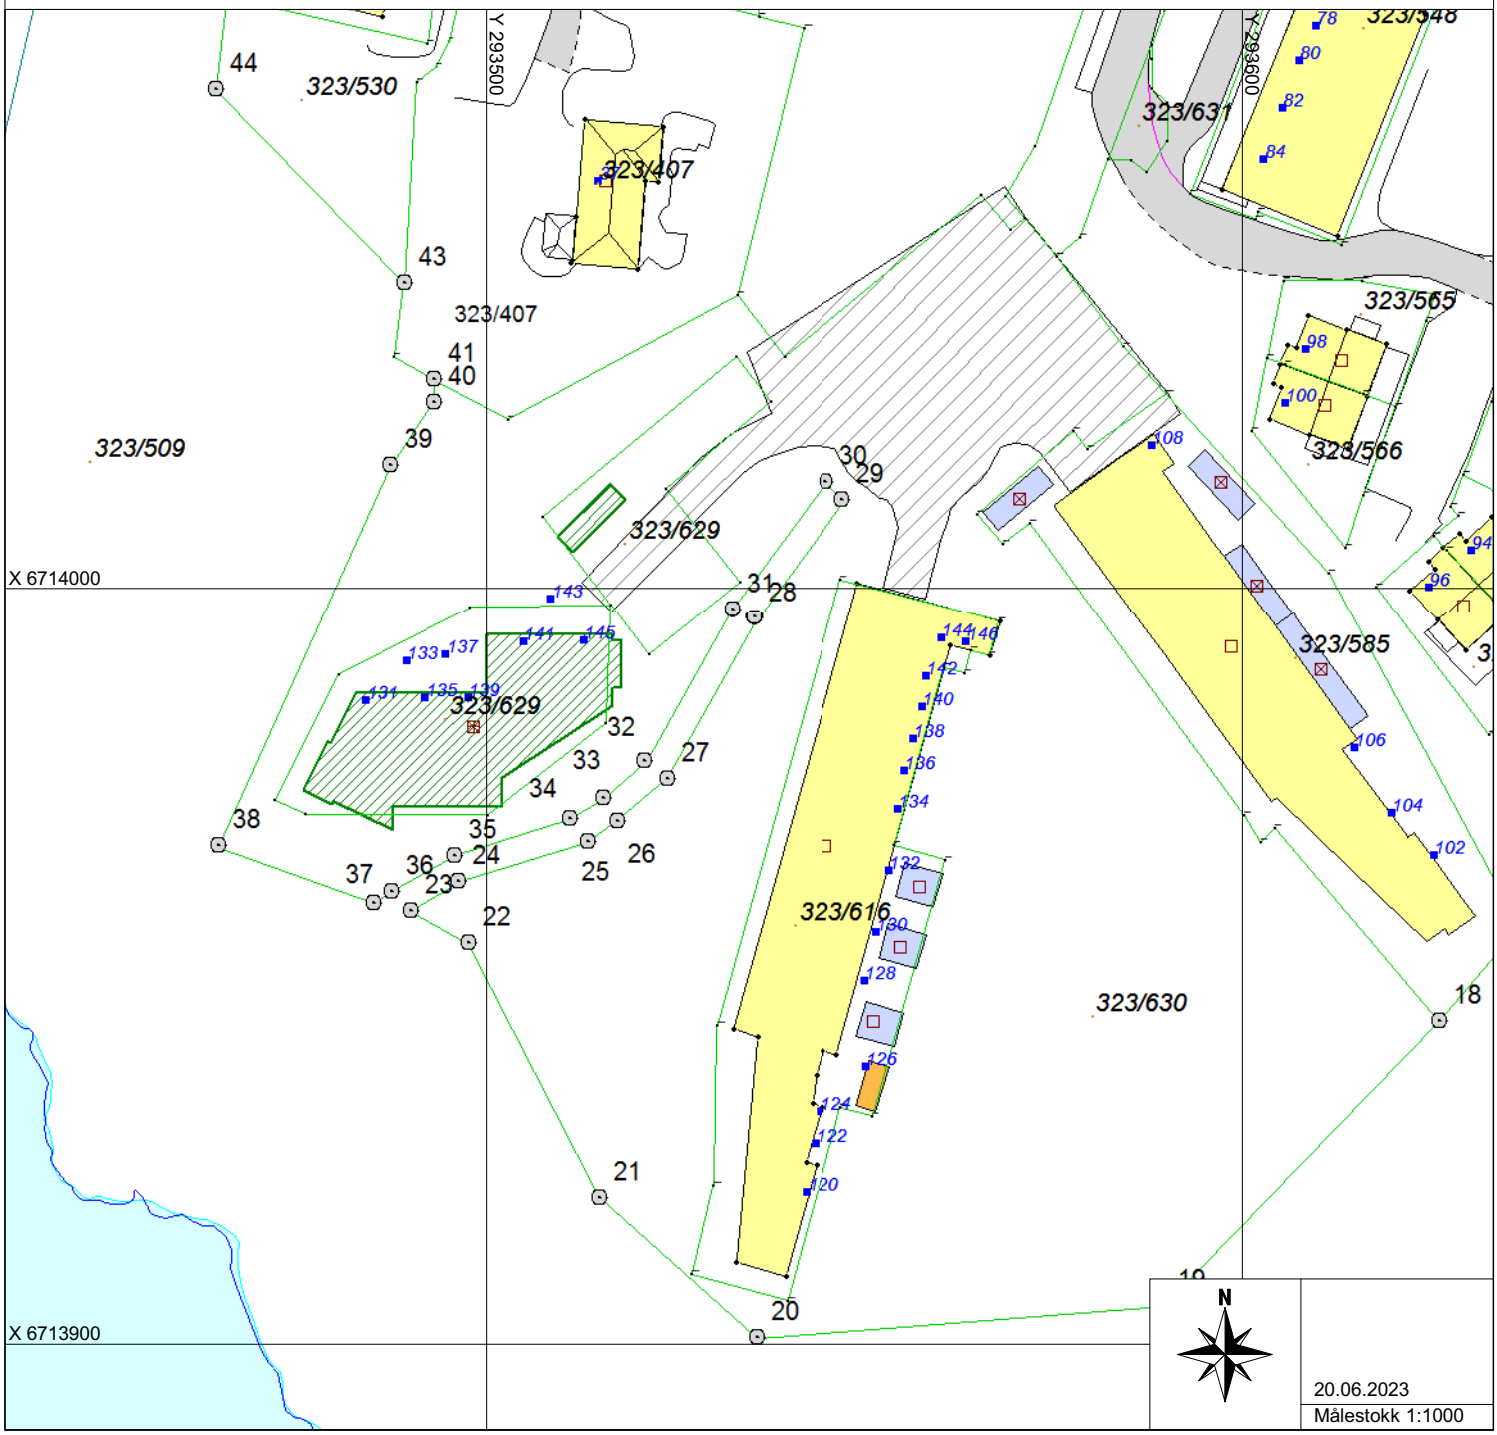

GIS/LINE Oppmålingsforretning