

Kartvedlegg til protokoll for oppmålingsforretning

Alver Kommune



Eigedom
323/509

Saks nr
20234317


Oppdragnr

Rekvirent
Jm Norge As

Forretningsdato
20/6/2023

Landmålar
Kjell Rune Standal

Målestokk 1:700

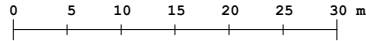

Beskriving/avtalar:

