

Kartvedlegg til protokoll for oppmålingsforretning

Alver Kommune

N

Eigedom
1/324

Saks nr
20234180


Oppdragnr

Rekvirent
Nygård Gustav

Forretningsdato
21/6/2023

Landmålar
Kjell Rune Standal

Målestokk 1:300

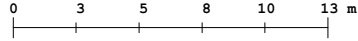

Beskriving/avtaler:

