


Godkjent kartutsnitt for tillatelse til bygging av kai og utlegging av flytebrygge med tilhørende landgang - gnr-bnr 220-10, Alver kommune

21.06.2023 Hanne Gunnarskog

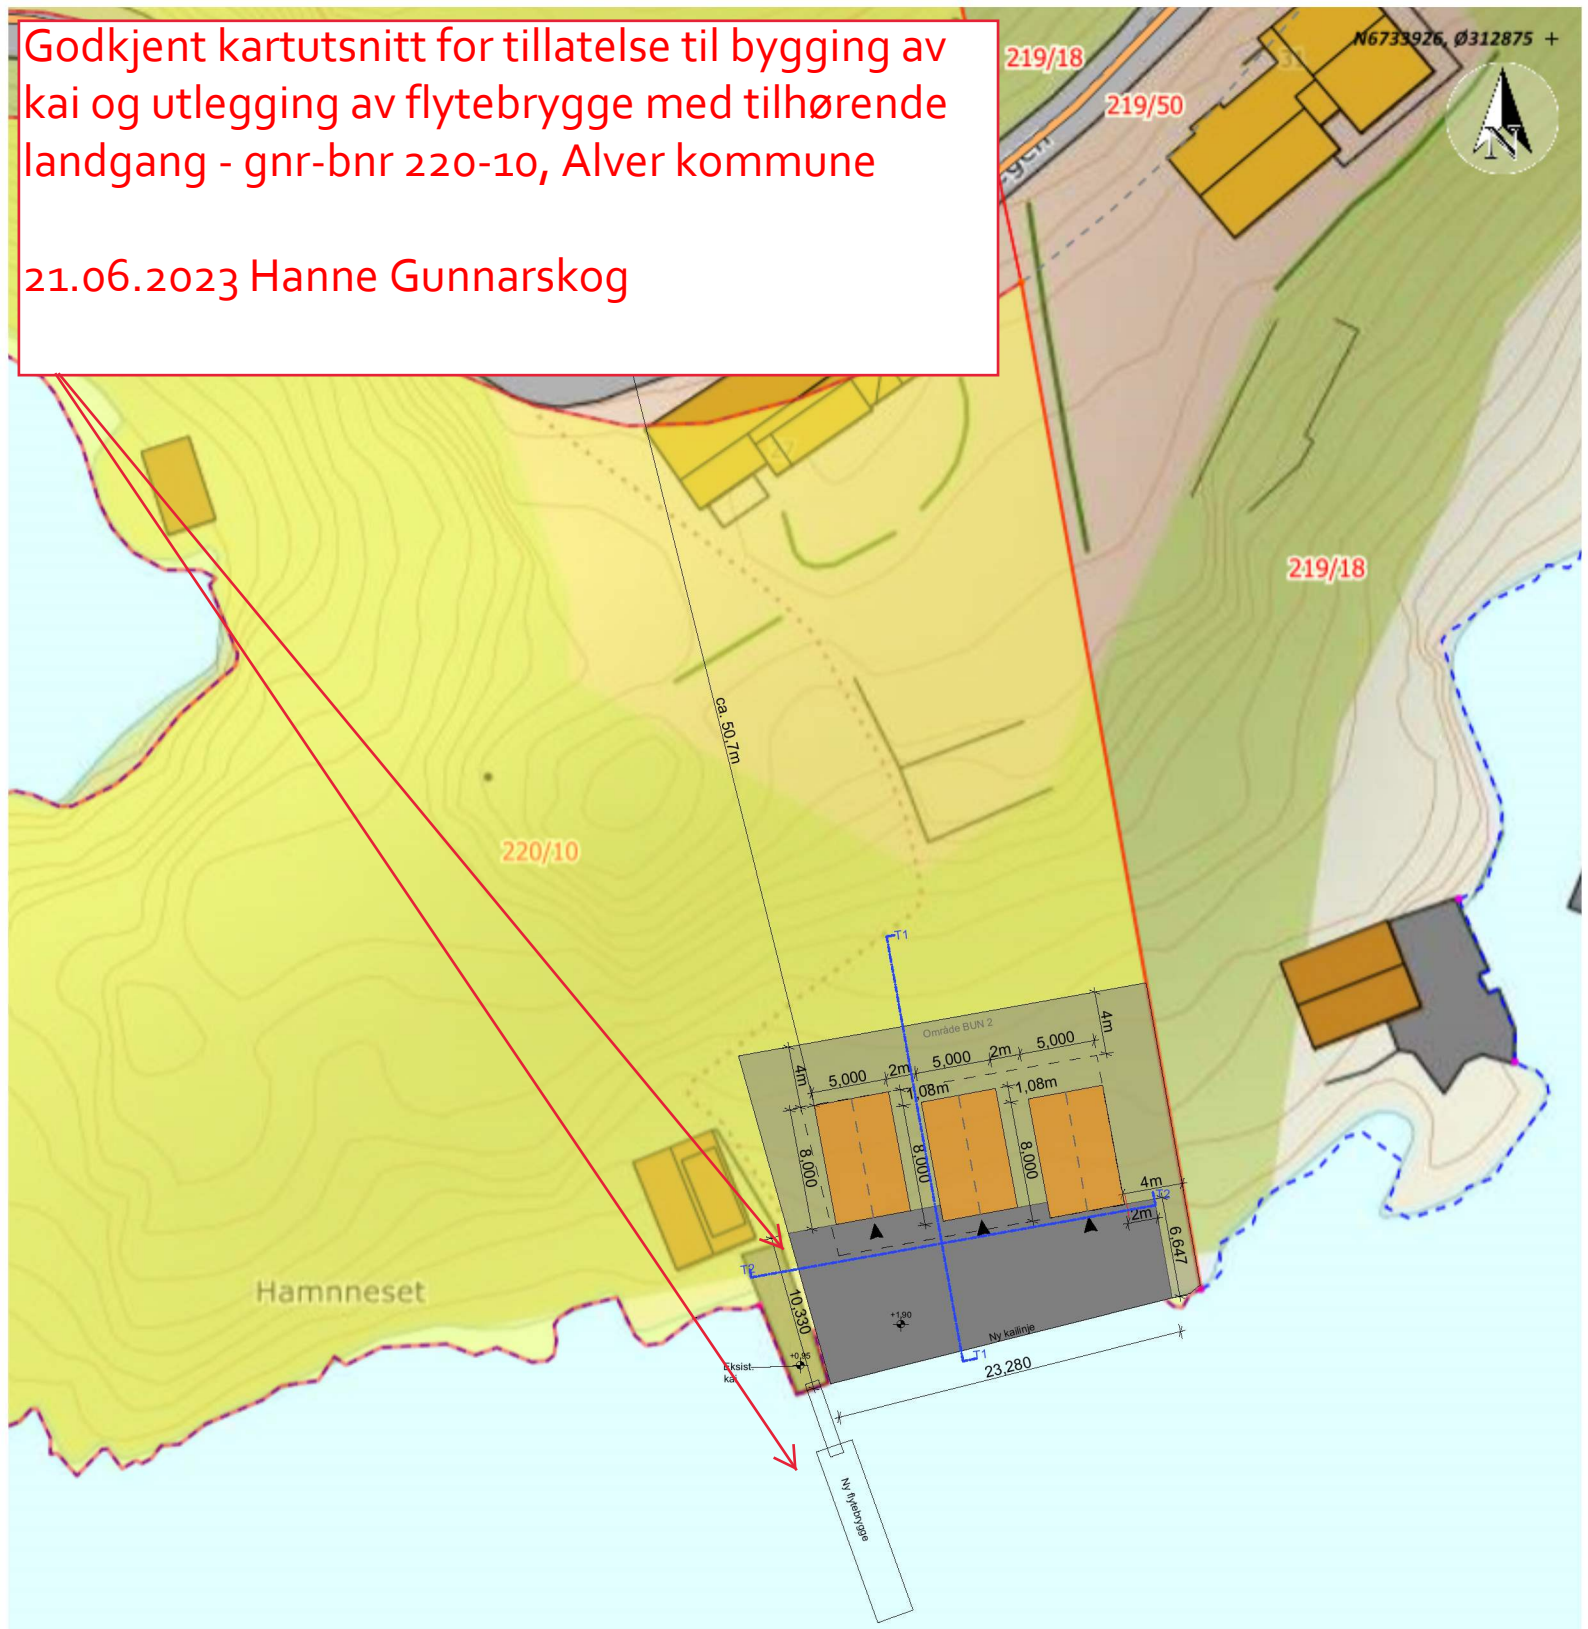

- Nye naust
- Planer/kai
- Område BUN 2

Situasjonskart - 220/10		Dato: 14-03-2023 Rev. 13.04.2023
		Målestokk: 1:500