


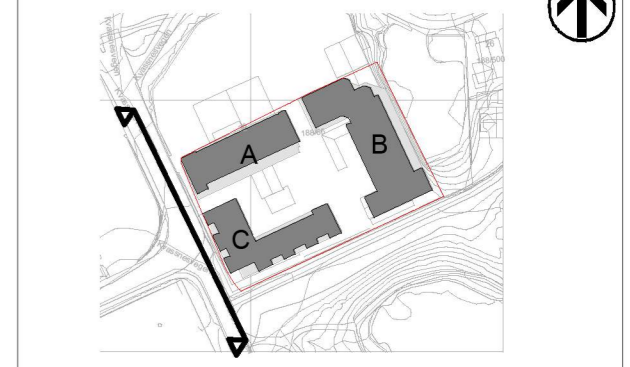

REV	BESKRIVELSE	DATO	SIGN	KNTR
-----	-------------	------	------	------



TILTAKSHAVER: **BONAVA**
 Org.nr: 946810207
 Oslo
 Haakon VII's gate 2, 10 etg.
 0161 Oslo

Sweco Architects
 Sweco Architects, TAG
 Nøstegaten 44,
 5011 Bergen
 Org.nr: 894 607 262

PROSJEKTNAMN: **Kvassnesvegen**

TEGN STATUS:	Søknad om rammetillatelse	FAG:	ARK
KONSULENT PROSJEKTNR:	SAKSB:	TEGN:	AN/AO
		GNR:	188
PROSJEKTNR:	TEGNINGSDATO:	MÅLESTOKK:	KONTR:
T22044	30/06/2023	1:200	MT
		BNR:	66

TEGNINGSNAVN: **Fasade Vest**

TEGNINGSNUMMER:	FORMAT:	REV:
BS18-30-100	A2	

Materialbeskrivelse til fasader vises på tegningen BS18-100-103






Materialbeskrivelse til fasader vises på tegningen BS18-100-103



REV	BESKRIVELSE	DATO	SIGN	KNTR
LOKALISERINGSFIGUR:				
TILTAKSHAVER:		Bonava Norge AS		
Org.nr: 946810207		Oslo		
ENTREPRENØR:		Haakon VII's gate 2, 10 etg. 0161 Oslo		
PROSJEKTNAMN:		Kvassnesvegen		
TEGN STATUS:		Søknad om rammetillatelse		FAG: ARK
KONSULENT PROSJEKTNR:	SAKSB:	TEGN:	GNR:	
T22044	30/06/2023	AN/AO	188	
PROSJEKTNR:	TEGNINGSDATO:	MÅLESTOKK:	KONTR:	BNR:
T22044	30/06/2023	1:200	MT	66
TEGNINGSNAVN:		Fasade Sør		
TEGNINGSNUMMER:		FORMAT:	REV:	
BS18-30-101		A2		

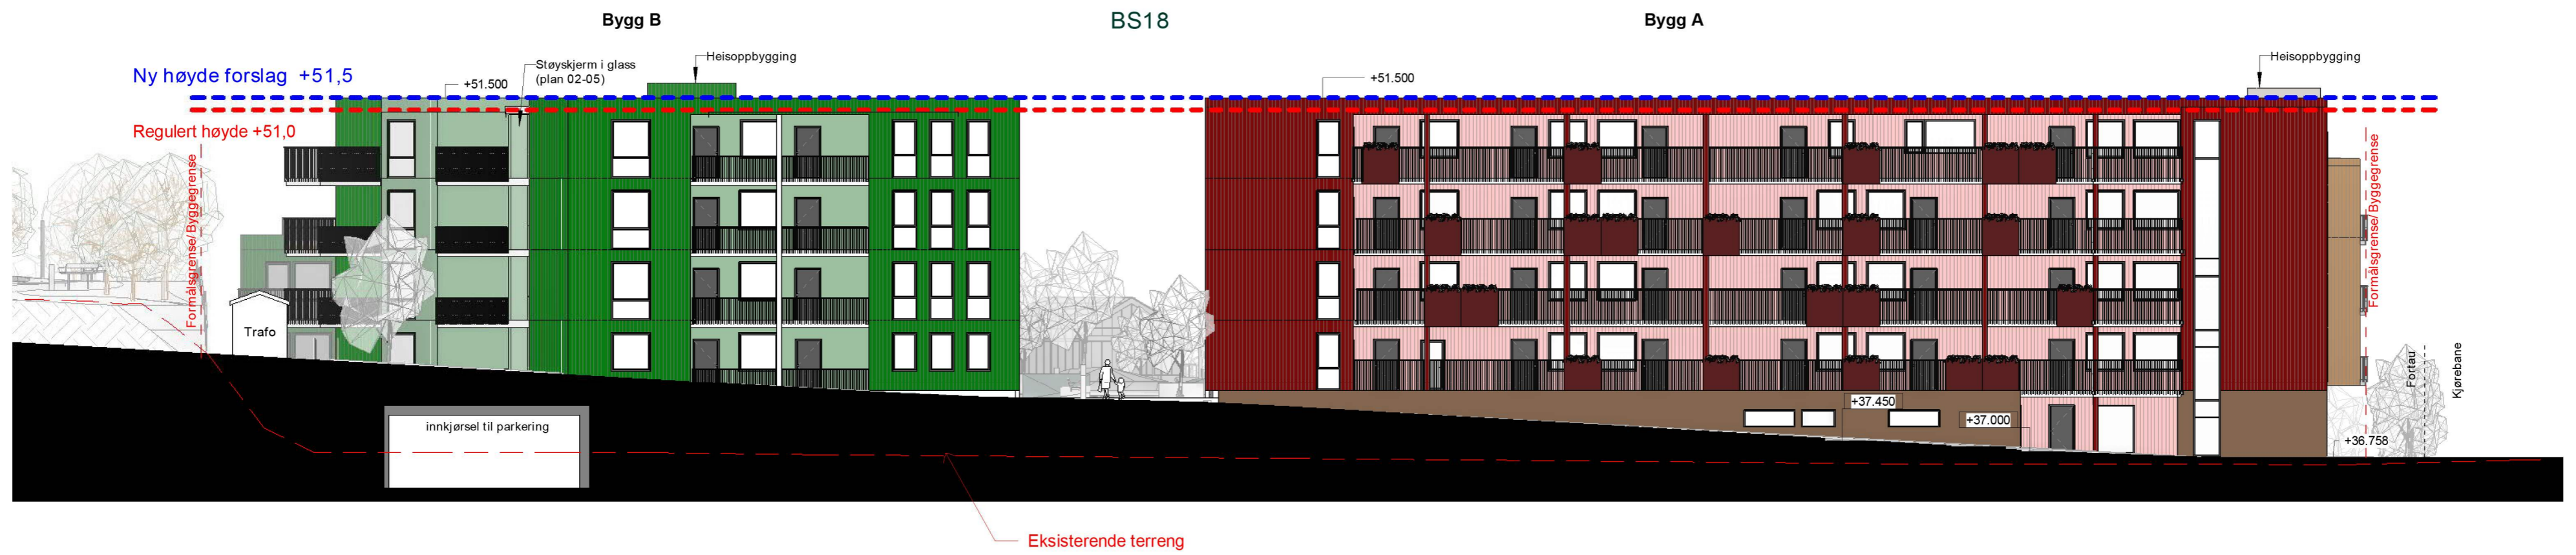

Materialbeskrivelse til fasader vises på tegningen BS18-100-103



REV	BESKRIVELSE	DATO	SIGN	KNTR
LOKALISERINGSFIGUR:				
TILTAKSHVER:		Bonava Norge AS		
Org.nr: 946810207		Oslo		
ENTREPRENØR:		Haakon VII's gate 2, 10 etg. 0161 Oslo		
TILTAKEHVER:		Sweco Architects, TAG		
Org.nr: 894 607 262		Nøstegaten 44, 5011 Bergen		
PROSJEKTNAMN:		Kvassnesvegen		
TEGN STATUS:		Søknad om rammetillatelse		FAG: ARK
KONSULENT PROSJEKTNR:	SAKSB:	TEGN:	GNR:	
T22044	30/06/2023	AN/AO	188	
PROSJEKTNR:	TEGNINGSDATO:	MÅLESTOKK:	KONTR:	BNR:
T22044	30/06/2023	1:200	MT	66
TEGNINGSNAVN:		Fasade Nord		
TEGNINGSNUMMER:		FORMAT:	REV:	
BS18-30-102		A2		



Materialbeskrivelse til fasader vises på tegningen BS18-100-103



REV	BESKRIVELSE	DATO	SIGN	KNTR
LOKALISERINGSFIGUR:				
TILTAKSHAVER:		Bonava Norge AS		
		Org.nr: 946810207 Oslo Haakon VII's gate 2, 10 etg. 0161 Oslo		
ENTREPRENØR:				
Sweco Architects		Sweco Architects, TAG Nøstegaten 44, 5011 Bergen Org.nr: 894 607 262		
PROSJEKTNAMN:				
Kvassnesvegen				
TEGN STATUS:				FAG:
Søknad om rammetillatelse				ARK
KONSULENT PROSJEKTNR:	SAKS:	TEGN:	GNR:	
T22044	30/06/2023	AN/AO	188	
PROSJEKTNR:	TEGNINGSDATO:	MÅLESTOKK:	KONTR:	BNR:
T22044	30/06/2023	1:200	MT	66
TEGNINGSNAVN:				
Fasade Øst				
TEGNINGSNUMMER:		FORMAT:	REV:	
BS18-30-103		A2		